

山梨県立中央病院 給湯配管更新 3 期工事

発注用資料

平成 29 年 5 月

地方独立行政法人 山梨県立病院機構

建 物 概 要

建物名称	山梨県立中央病院
所在地	山梨県甲府市富士見1丁目-1-1 (住居表示)
敷地面積	30,194.76㎡ (9,133.91坪)
地域地区	第1種中高層住居専用地域、防火地域指定なし、容積率178.69%、建ぺい率56.89%
建物用途	病院・駐車場
建築面積	11,223.90㎡ (3,395.22坪) (病院のみ) 17,176.87㎡ (5,196.00坪) (全体)
延べ面積	56,879.70㎡ (17,206.10坪) (病院のみ) 68,785.64㎡ (20,807.65坪) (全体)
容積対象面積	53,953.84㎡ (16,321.03坪) (病院・全体)
駐車台数	63台 自走式地下 (その他立体駐車場A棟・B棟)
構造・規模	鉄骨鉄筋コンクリート、鉄筋コンクリート造・地下1階、地上10階、塔屋1階
建物高さ	最高高さ +47.60m、最高軒高さ +41.60m
元設計・監理	株式会社日建設計 (I・II期共)
元施工	大成建設・早野組・長田組土木共同企業体 (I・II期共)
竣 工	I期:平成13年6月(2001年) / 築12年 II期:平成17年3月(2005年) / 築8年

外装仕様	:屋根 :アスファルト防水の上、押えコンクリート、一部塗膜防水・金属葺
	:外壁 :磁器質タイル、一部押出成形セメント板
	:軒裏 :アルミパネル、岩綿吸音板 基準階階高:4,000mm 基準階天井高:2,400mm、2,600mm (竣工図より)
	内部仕上:別紙参照

電気設備概要 :受電方式 :3φ3W 22kV 2回線引込 (本線・予備線)

【地下1階 主電気室】

特高変圧器	:3φ3W 22kV/6.6kV 3,000kVA x2
動力用変圧器	:3φ3W 6.6kV/210V 750kVA x2
保安防災動力用	:3φ3W 6.6kV/420V 500kVA x1
変圧器	:3φ3W 6.6kV/210V 750kVA x2
発電機系統	:3φ3W 6.6kV/210V 300kVA x1
動力用変圧器	

電灯用変圧器	:3φ4W 6.6kV/182-105V 750kVA x1
保安防災電灯用	:3φ4W 6.6kV/182-105V 750kVA x1
変圧器	
発電機系統	:3φ4W 6.6kV/182-105V 150kVA x1
電灯用変圧器	

【地下1階 第一電気室】

動力用変圧器	:3φ3W 6.6kV/210V 750kVA x1
保安防災動力用	:3φ3W 6.6kV/210V 750kVA x1
変圧器	
電灯用変圧器	:3φ4W 6.6kV/182-105V 500kVA x1
保安防災電灯用	:3φ4W 6.6kV/182-105V 500kVA x1
変圧器	

【地下1階 第三電気室】

動力用変圧器	:3φ3W 6.6kV/210V 500kVA x1
保安防災動力用	:3φ3W 6.6kV/210V 500kVA x1
変圧器	
電灯用変圧器	:3φ4W 6.6kV/182-105V 500kVA x1
保安防災電灯用	:3φ4W 6.6kV/182-105V 500kVA x1
変圧器	

【10階 第二電気室】

動力用変圧器	:3φ3W 6.6kV/210V 500kVA x1
氷蓄熱	:3φ3W 6.6kV/210V 300kVA x1
動力用変圧器	
保安防災動力用	:3φ3W 6.6kV/210V 300kVA x1
変圧器	
電灯用変圧器	:3φ4W 6.6kV/182-105V 200kVA x1
保安防災電灯用	:3φ4W 6.6kV/182-105V 150kVA x1
変圧器	

【地下1階 非常用発電機室】

非常用自家発電機	:3φ3W 6.6kV 1,250kVA x1
----------	-------------------------

【地下1階 コージェネレーション室】

常用自家発電機	:3φ3W 6.6kV 500kVA x2
---------	-----------------------

【地下1階 主電気室】

非常用照明	:DC 108V 500Ah x1
蓄電池装置	

【地下1階 第一電気室】

非常用照明	:DC 108V 400Ah x1
蓄電池装置	
静止型電源設備	:3φ3W 200V 200kVA x1

【地下1階 第三電気室】

非常用照明	:DC 108V 400Ah x1
蓄電池装置	

空調設備概要 :空調 :中央熱源方式 (排熱投入型ガスだき冷温水器+氷蓄熱ヒートポンプチラー+蒸気ボイラー、
 エアハンドリングユニット+ファンコイルユニット他
 換気:第1種換気 (給気ファン、排気ファン)
 第3種換気 (排気ファン、換気扇)

衛生設備概要 :給水 :高置水槽方式 (受水槽+高置水槽 (上水、雑用水)、揚水ポンプ、加圧給水ポンプ)
 給湯:局所式 (電気湯沸器)
 中央式 (貯湯槽、給湯循環ポンプ)
 排水:汚水、雑排水 (重力式排水+ポンプアップ排水)
 湧水、雨水 (ポンプアップ排水)、特殊排水
 その他:都市ガス設備、厨房設備、医療ガス設備、中央集塵設備、排水処理他


搬送設備概要	(用途)	(常/非常)	(定員)	(積載量)	(速度)	(停止階)	(台数)	(備考)
エレベーター (I期)	乗用	常用	14人	1,000kg	105m/分	B1-9F (10S)	2台	No.1, 2
	人荷用	非常用	33人	2,200kg	120m/分	B1-9F (10S)	1台	No.3
	乗用	常用	15人	1,000kg	60m/分	B1-3F (4S)	1台	No.4
	荷物用	常用	11人	750kg	45m/分	B1-3F (4S)	1台	No.13
	荷物用	常用	11人	750kg	45m/分	B1-3F (4S)	1台	No.14
(II期)	人荷用	常用	11人	750kg	45m/分	B1-3F (4S)	1台	No.15
	乗用	常用	15人	1,000kg	120m/分	B1-9F (10S)	3台	No.5, 6, 7
	乗用	常用	15人	1,000kg	105m/分	B1-9F (10S)	2台	No.8, 9
	人荷用	常用	40人	2,650kg	60m/分	B1-9F (10S)	1台	No.10
	人荷物	非常用	33人	2,200kg	120m/分	B1-10F (11S)	1台	No.11
	人荷物	常用	26人	1,700kg	45m/分	B1-3F (4S)	1台	No.12
ダムウェーター (I期)	小荷物	常用	—	30kg	30m/分	1-2F (2S)	1台	No.S01
	(II期)	小荷物	常用	—	300kg	20m/分	B1, 3F (2S)	1台
エスカレーター (II期)	乗用	—	—	—	30m/分	1-2F	2台	No.ES1, 2


駐車設備概要	平面駐車 (設置場所)	(収容車)	(収容台数)	(備考)
	B1F	—	普通車 63台	
	1F	—	—	
	立体駐車場A棟	—	—	対象外
	立体駐車場B棟	—	—	対象外
	合計		63台	

コンドラ設備概要 :該当なし

防災設備概要 :防火対象物 (6) 項イ
 消火:消火器、屋内消火栓設備 (補助散水栓)、連結送水管、スプリンクラー設備、泡
 消火設備、
 連結散水設備 (スプリンクラーにて代替)、粉末消火設備、窒素ガス消火設備、機械排
 煙設備、
 簡易自動消火設備、消防用水
 防災:自動火災報知設備、誘導灯及び誘導標識、非常警報器具及び設備、
 防排煙制御設備、ガス漏れ火災警報設備、非常用照明設備、避雷設備、
 非常電源設備 (自家発電設備、蓄電池設備)、火災通報装置

付近見取図

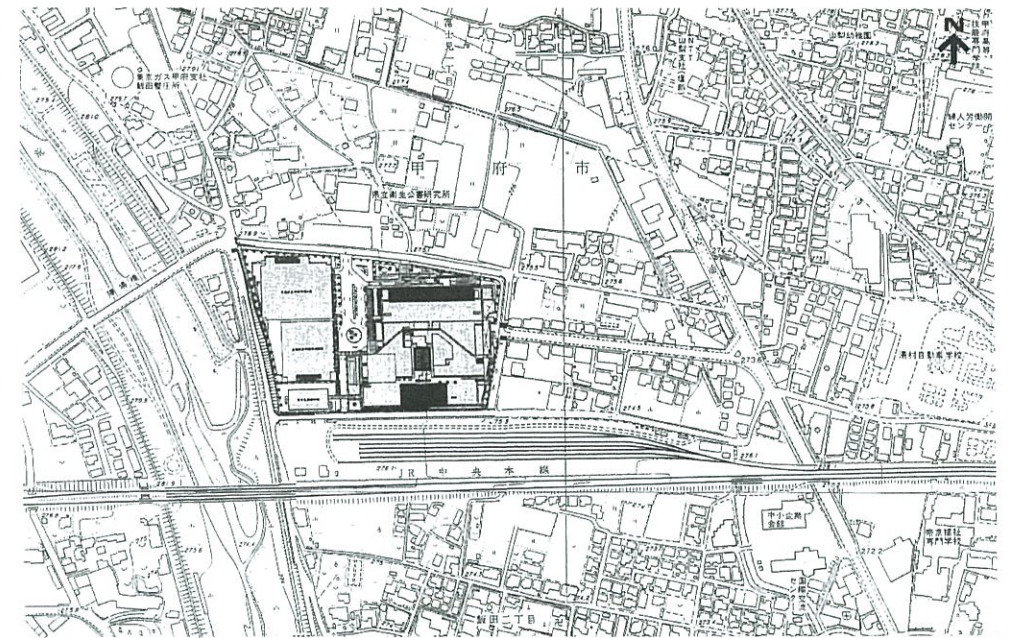

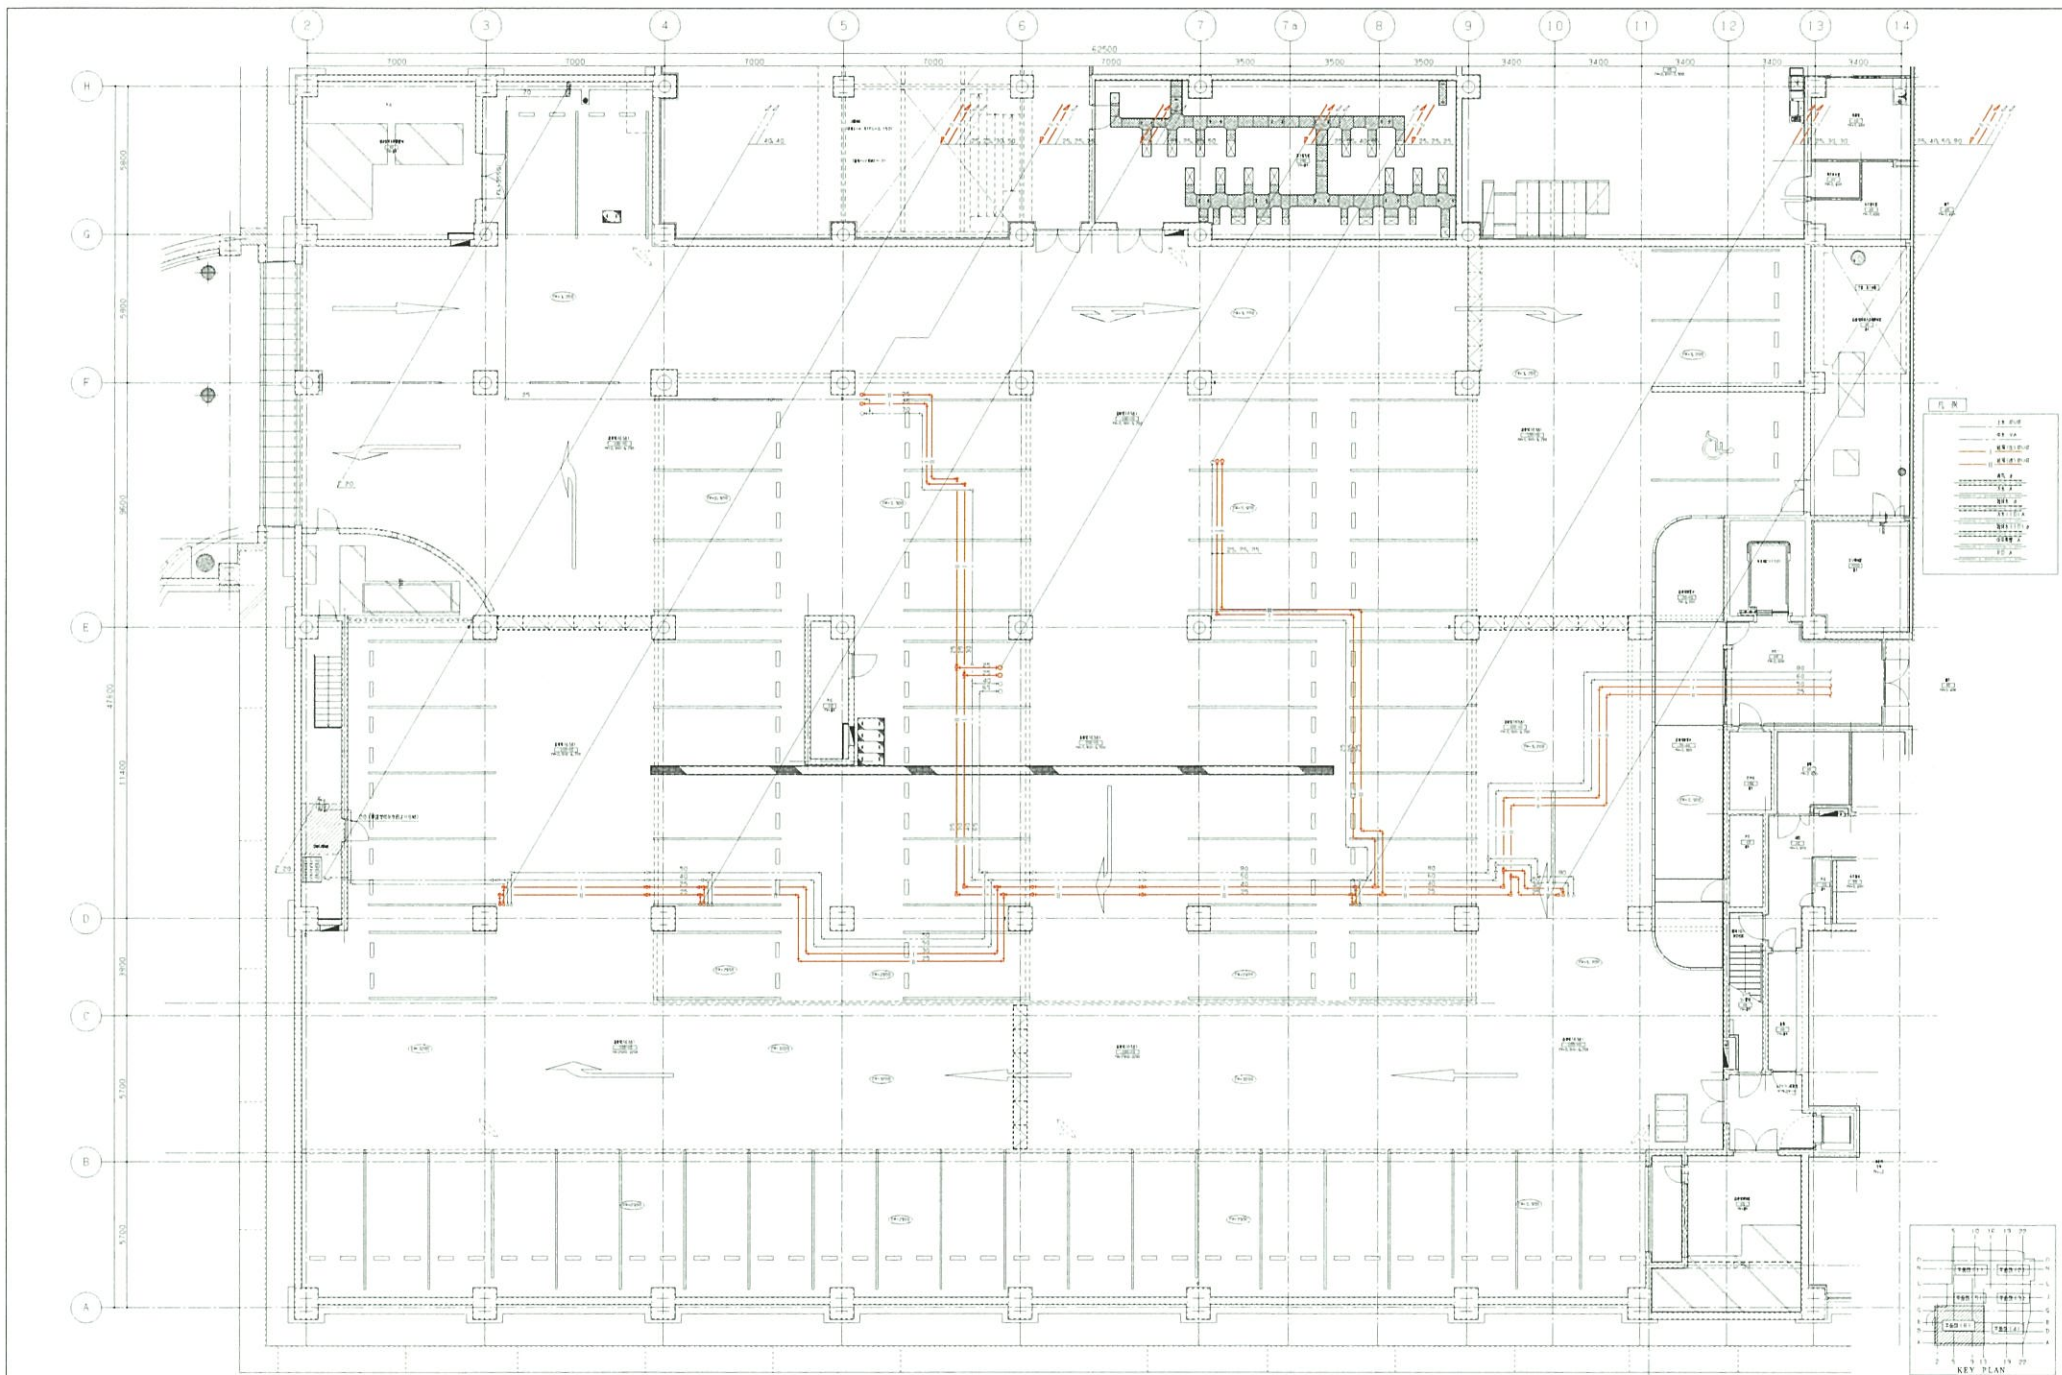


日	90.9.9	
月	05.9.30	
年		
設計	山梨県立中央病院建設 給排水設備工事	
監理	T-960340-B	

完成図 給一


日建設計

山梨県立中央病院建設
給排水設備工事
B1階器具上(干)平面図(給) 1/100

8-18
T-960340-B

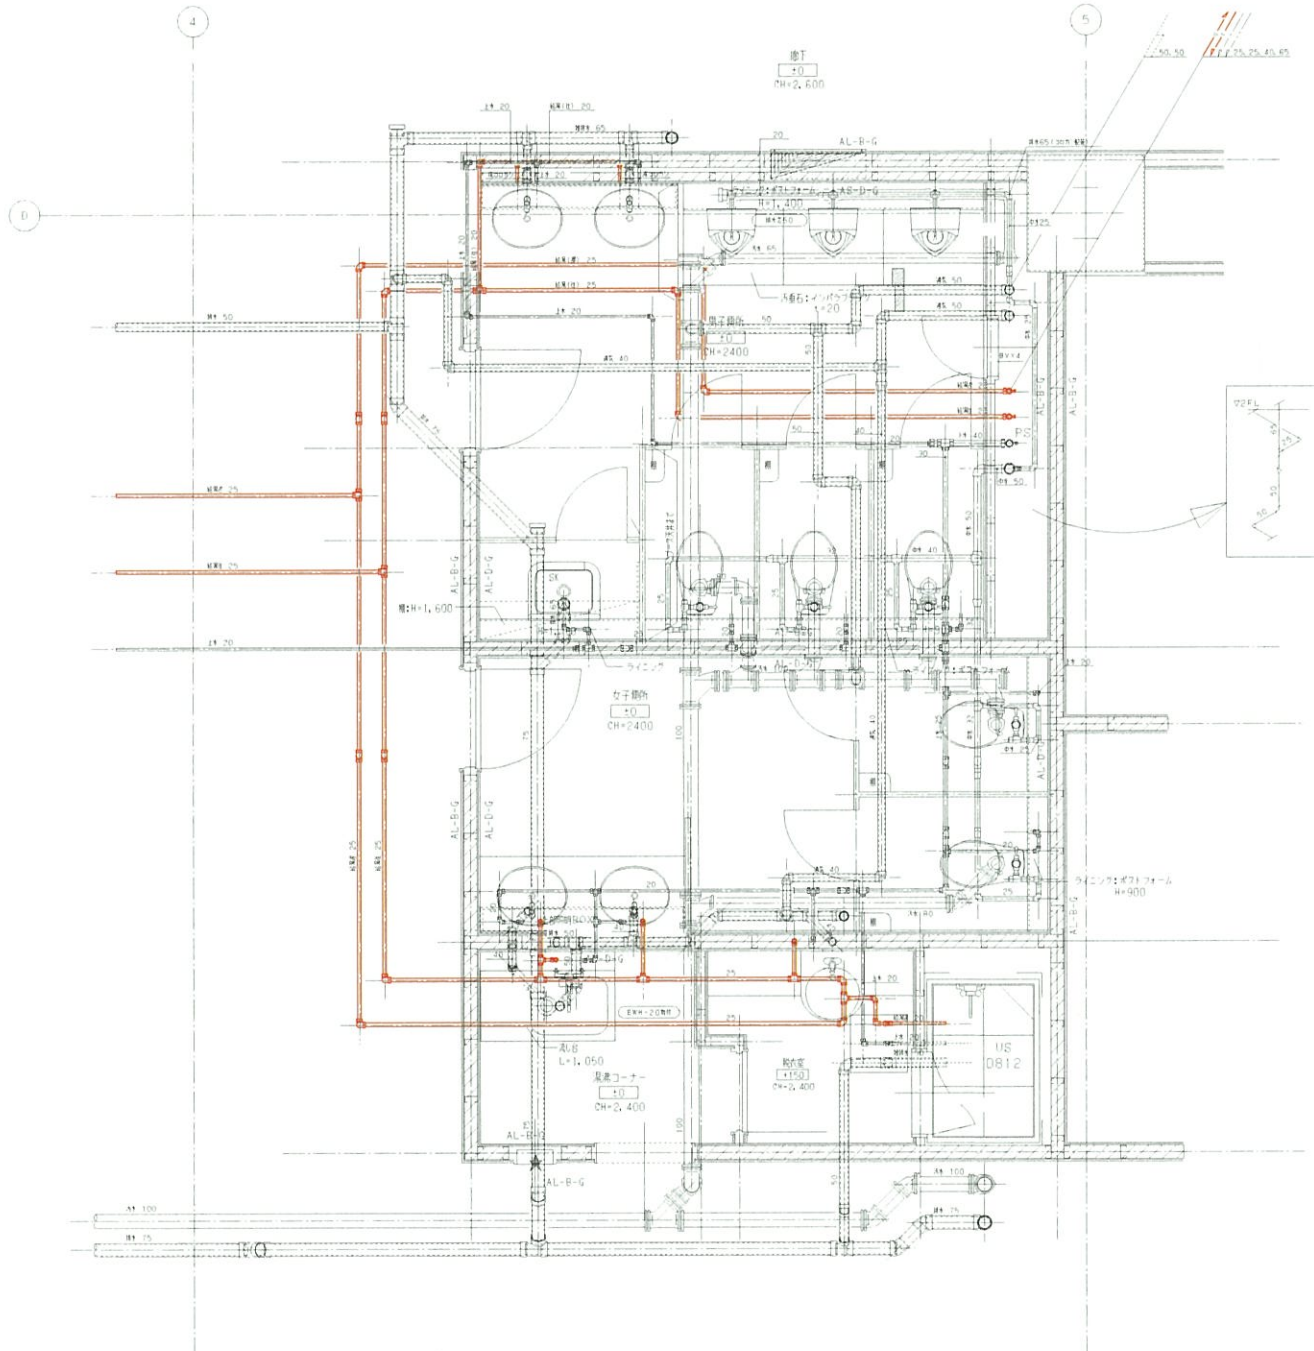

凡例	
—	AL-B-G
---	AL-D-G

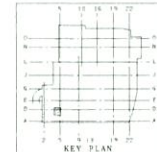

図号	10-14
図名	完成図 給水
設計	
校核	
監理	
施工	


完成図 給水

日建設計

山梨県立中央病院建設
給排水設備工事
2階男女・女子便所詳細図 1/20

10-14
No. T-260340-B


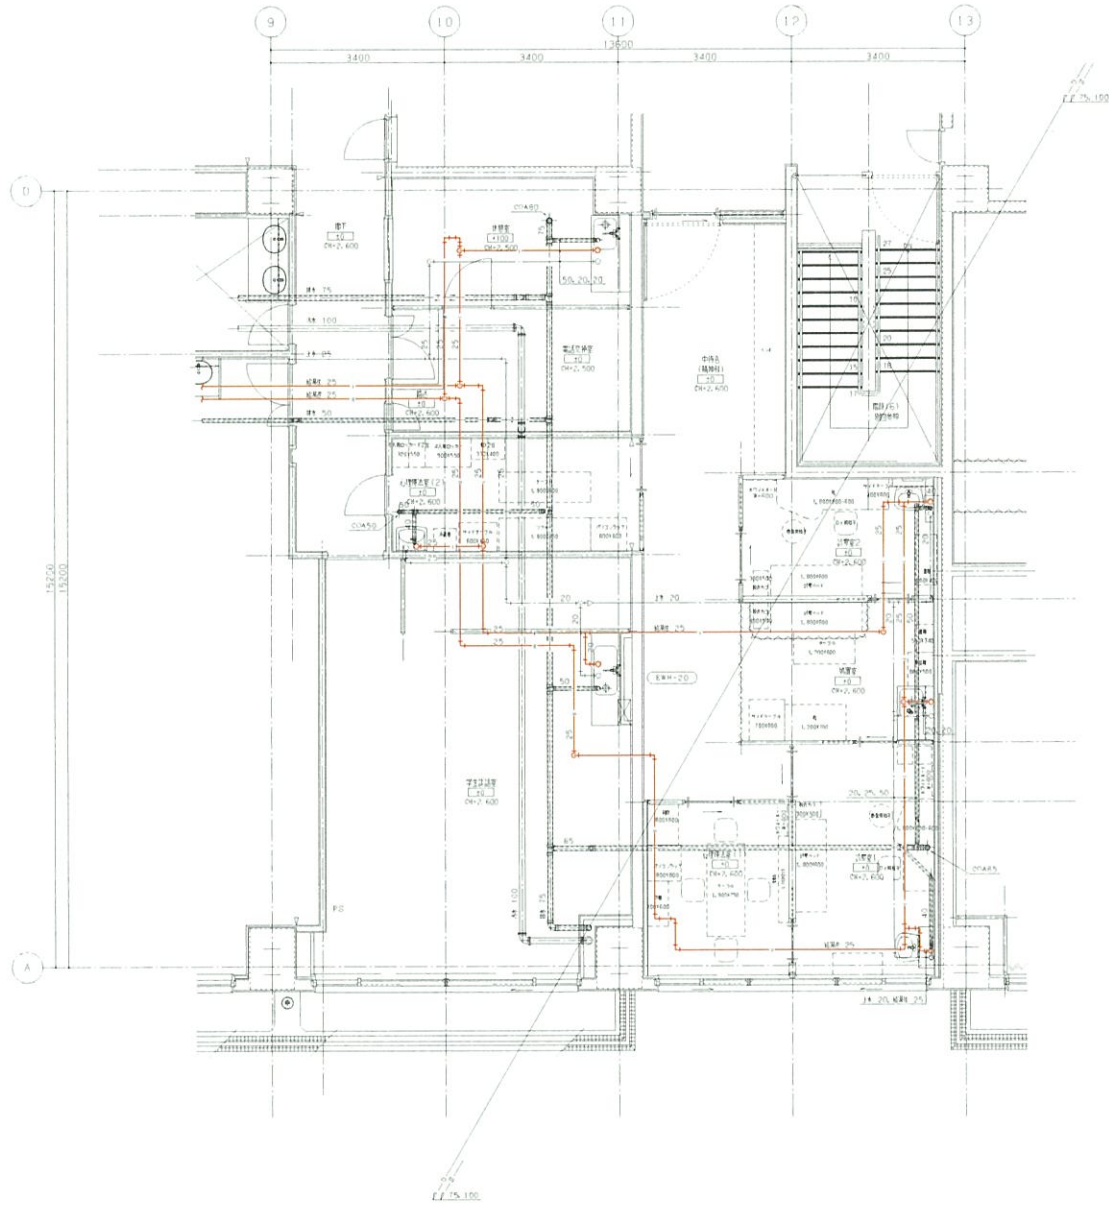


完成図 給一


日建設計

山梨県立中央病院建設
給排水設備工事
2階給排水設備図

10-17
No. T-960340-B

1/40


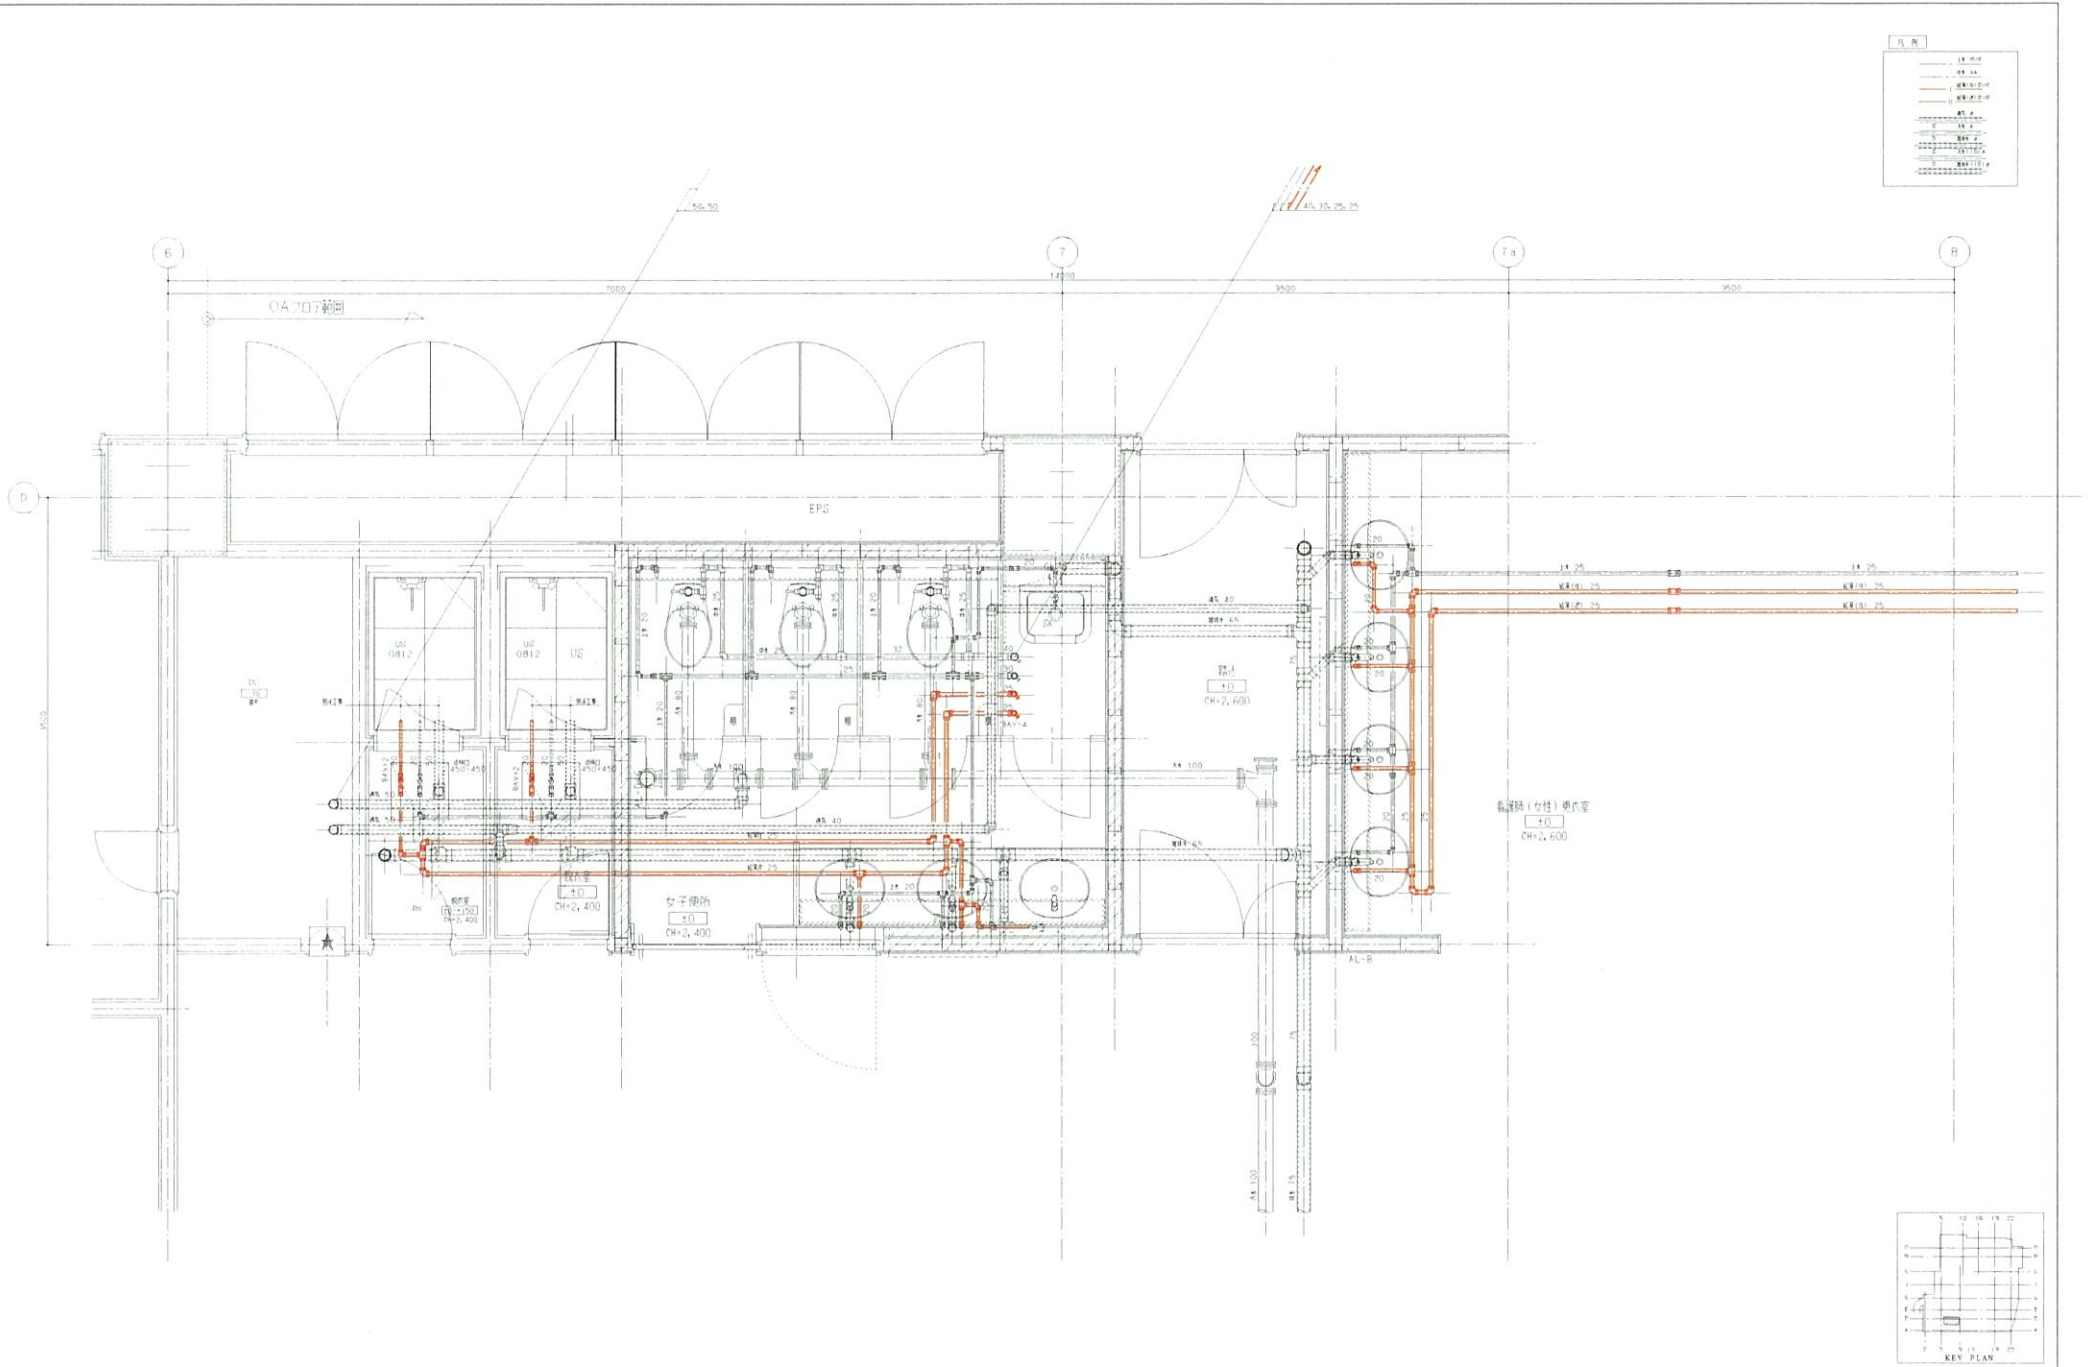

図号	10-15
図名	給排水設備工事
設計	日建設計
監理	山梨県立中央病院建設
施工	2階看護婦更衣室所詳細図


完成図 給一

日建設計

山梨県立中央病院建設
給排水設備工事
2階看護婦更衣室所詳細図 1/20

10-15
T-960340-B

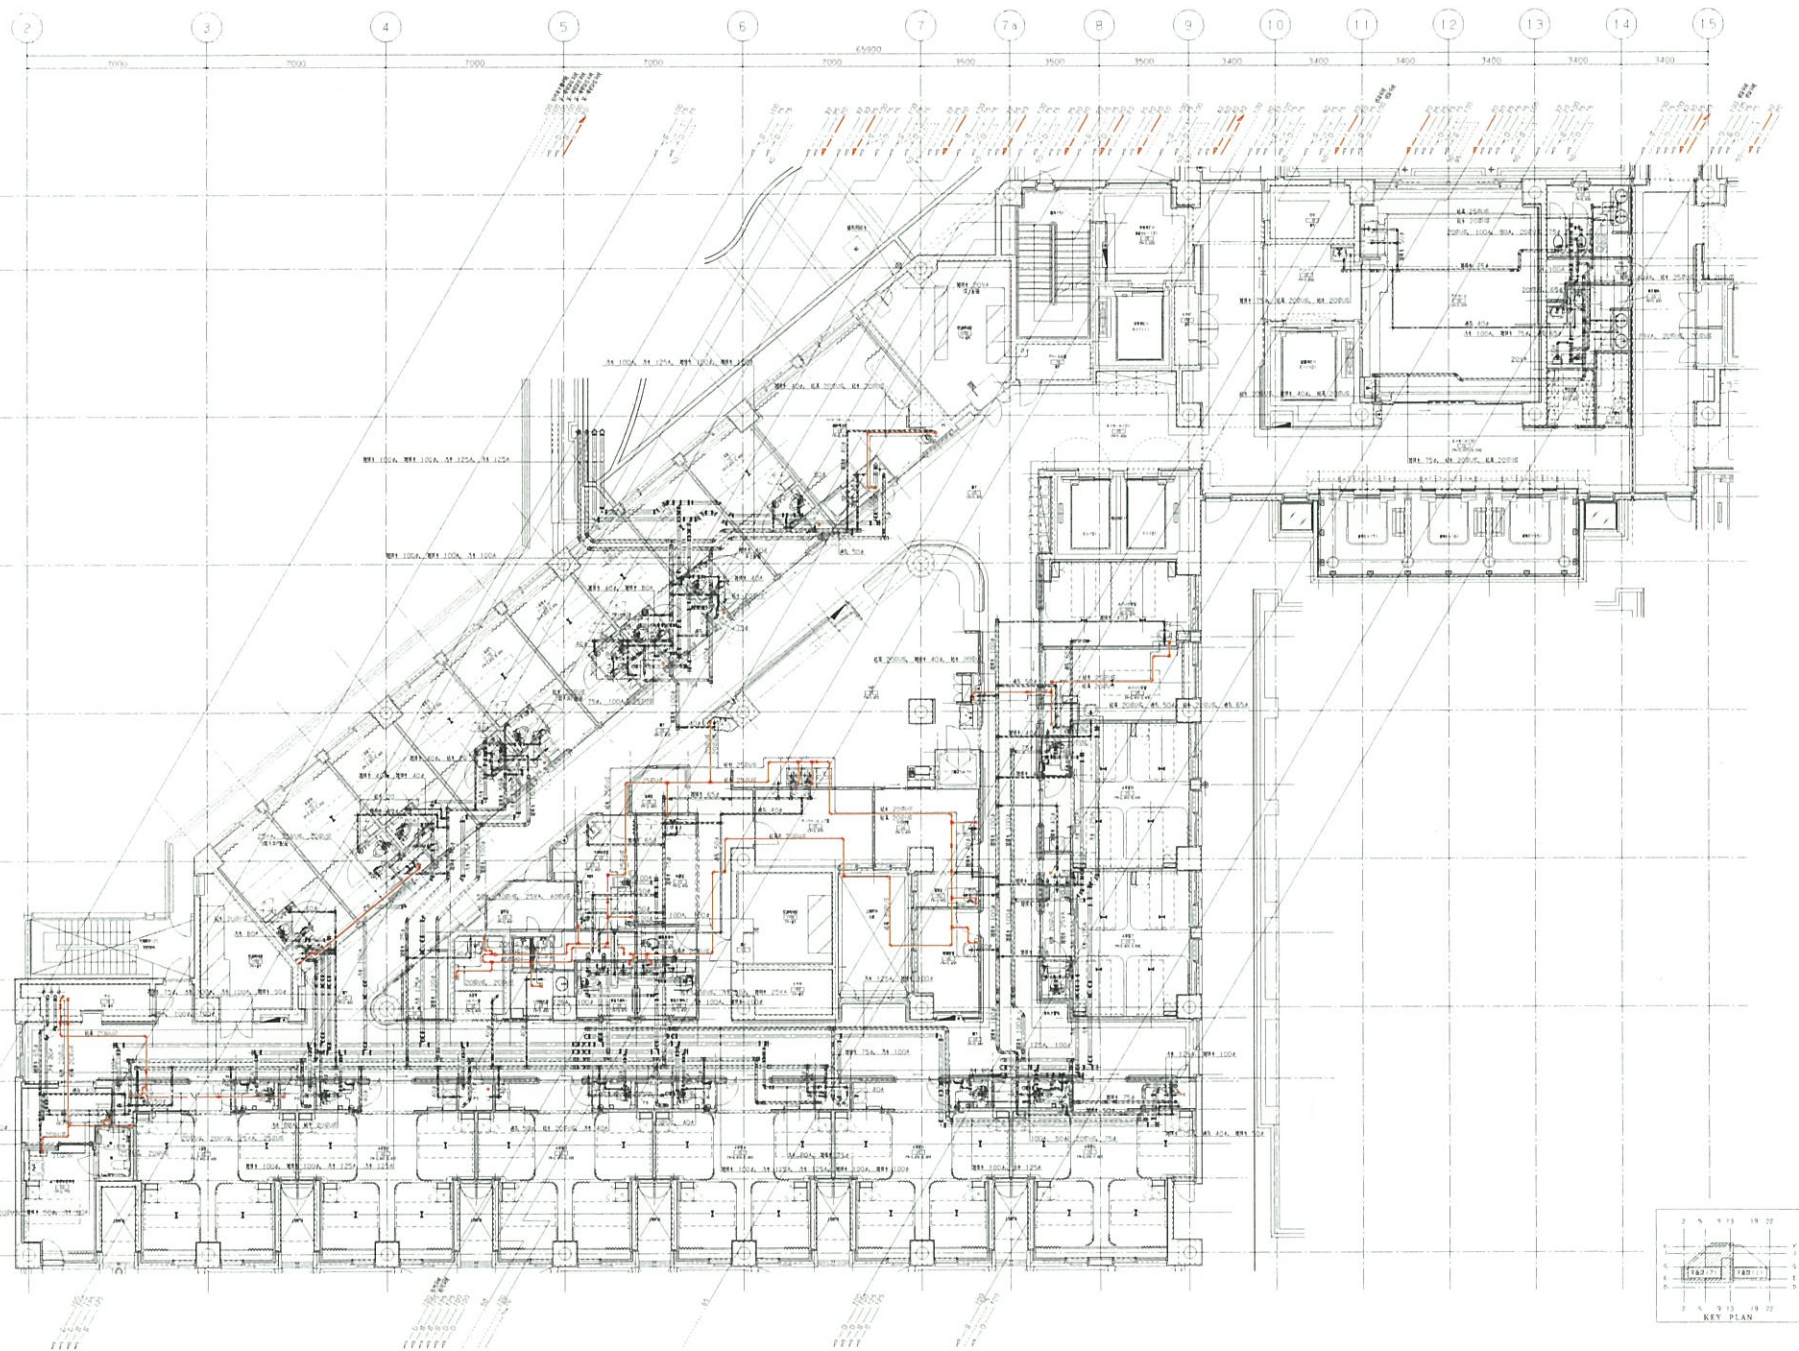
完成図 給一

日建設計

山梨県立中央病院建設
給排水設備工事
標準 3階平面図(2) 1/100

8-51
T-960340-B

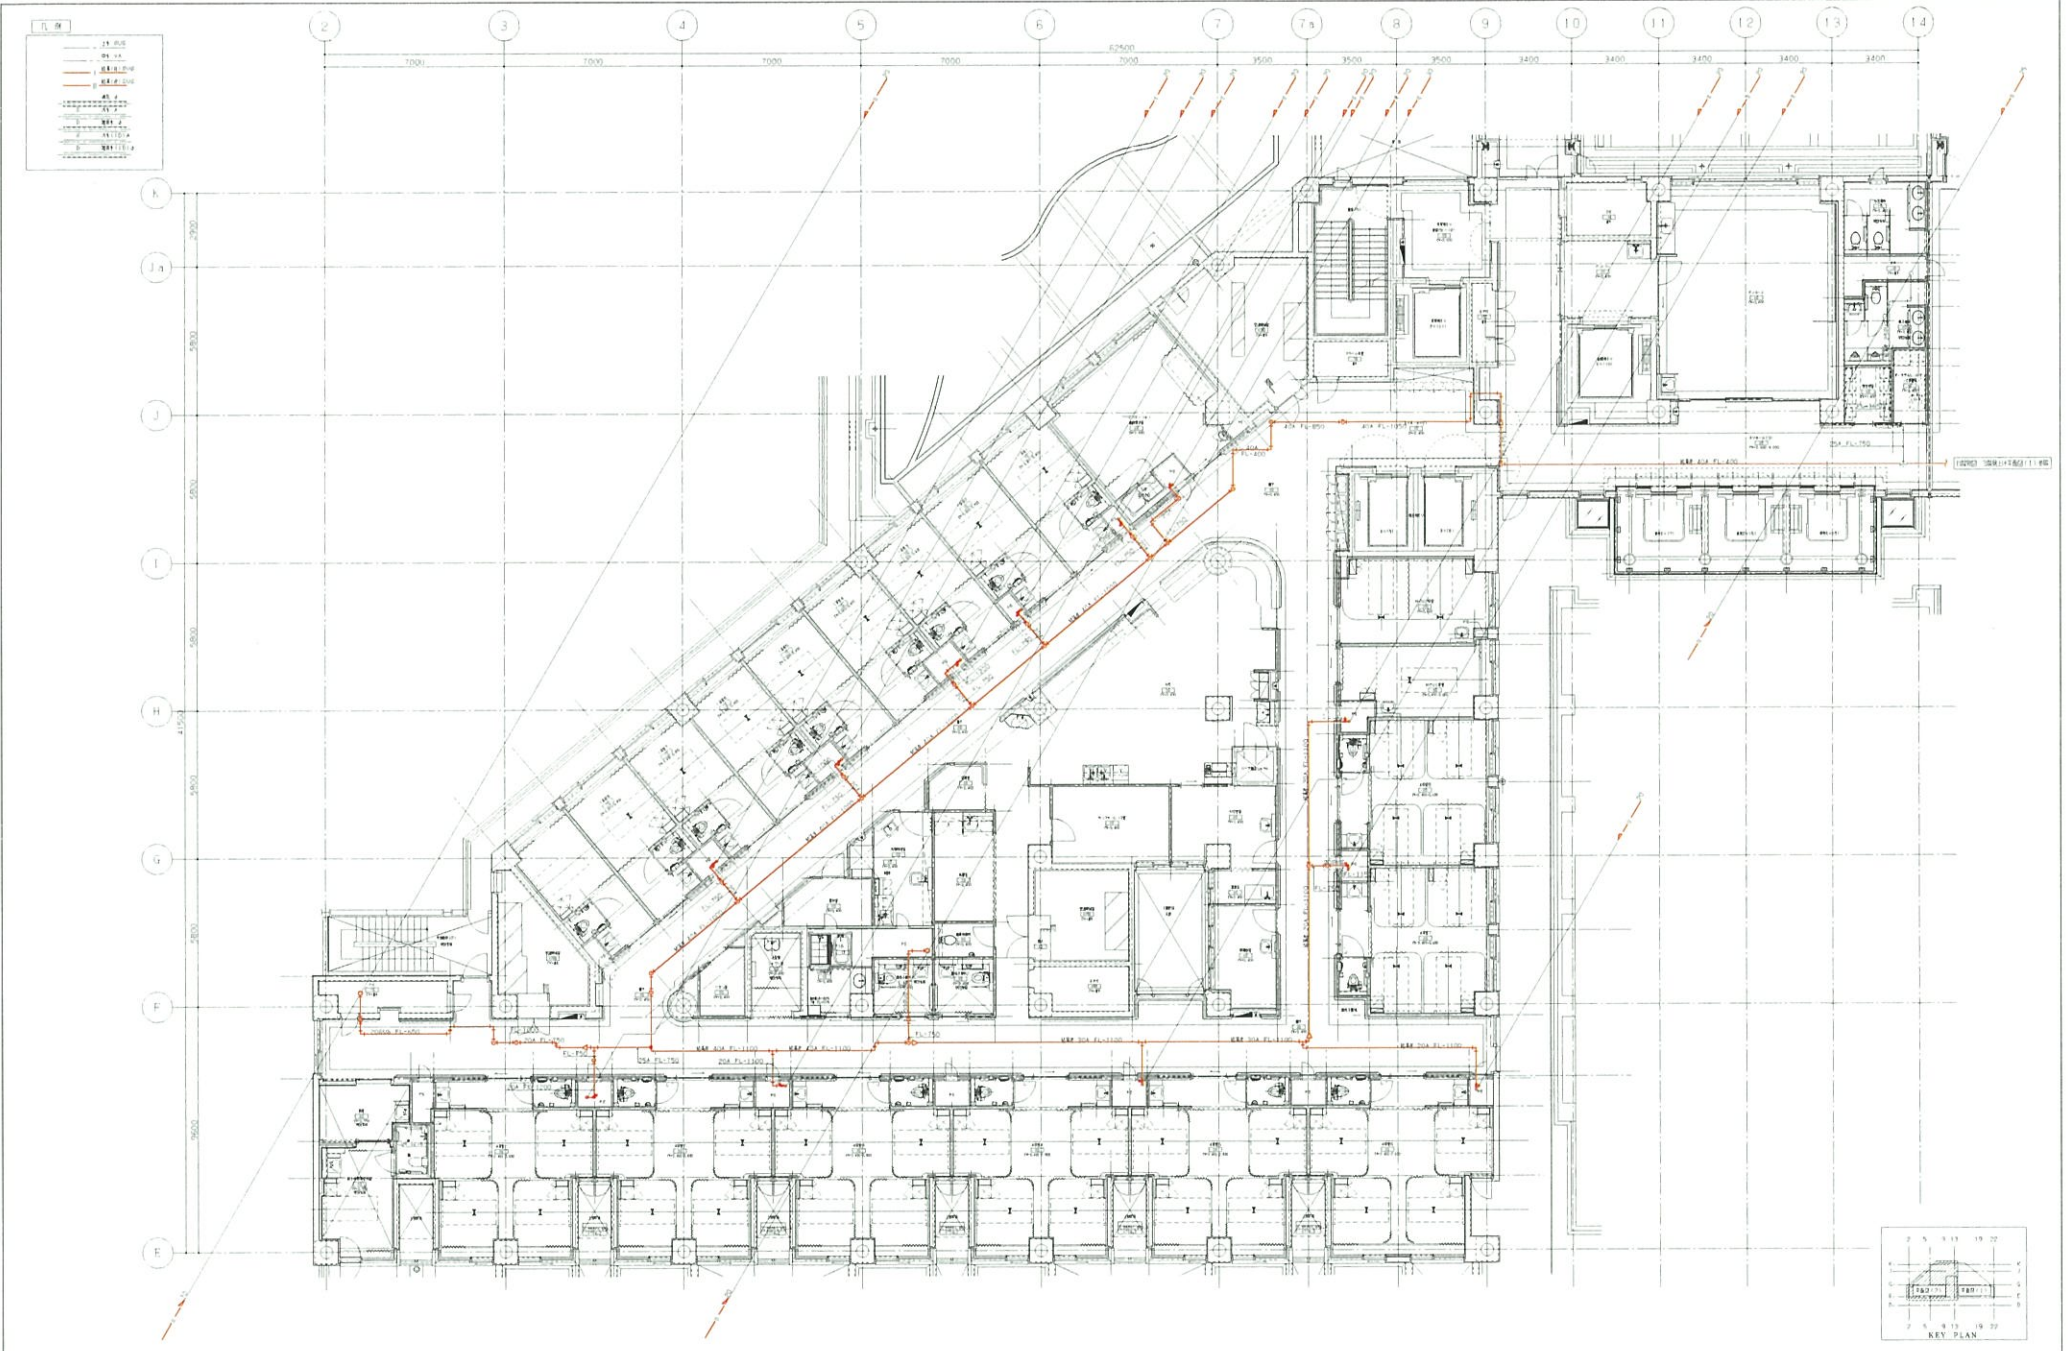


完成図 給-

日建設計


山梨県立中央病院建設
給排水設備工事

8-53

病院 3階見上平面図(2) 1:100

T-960340-B

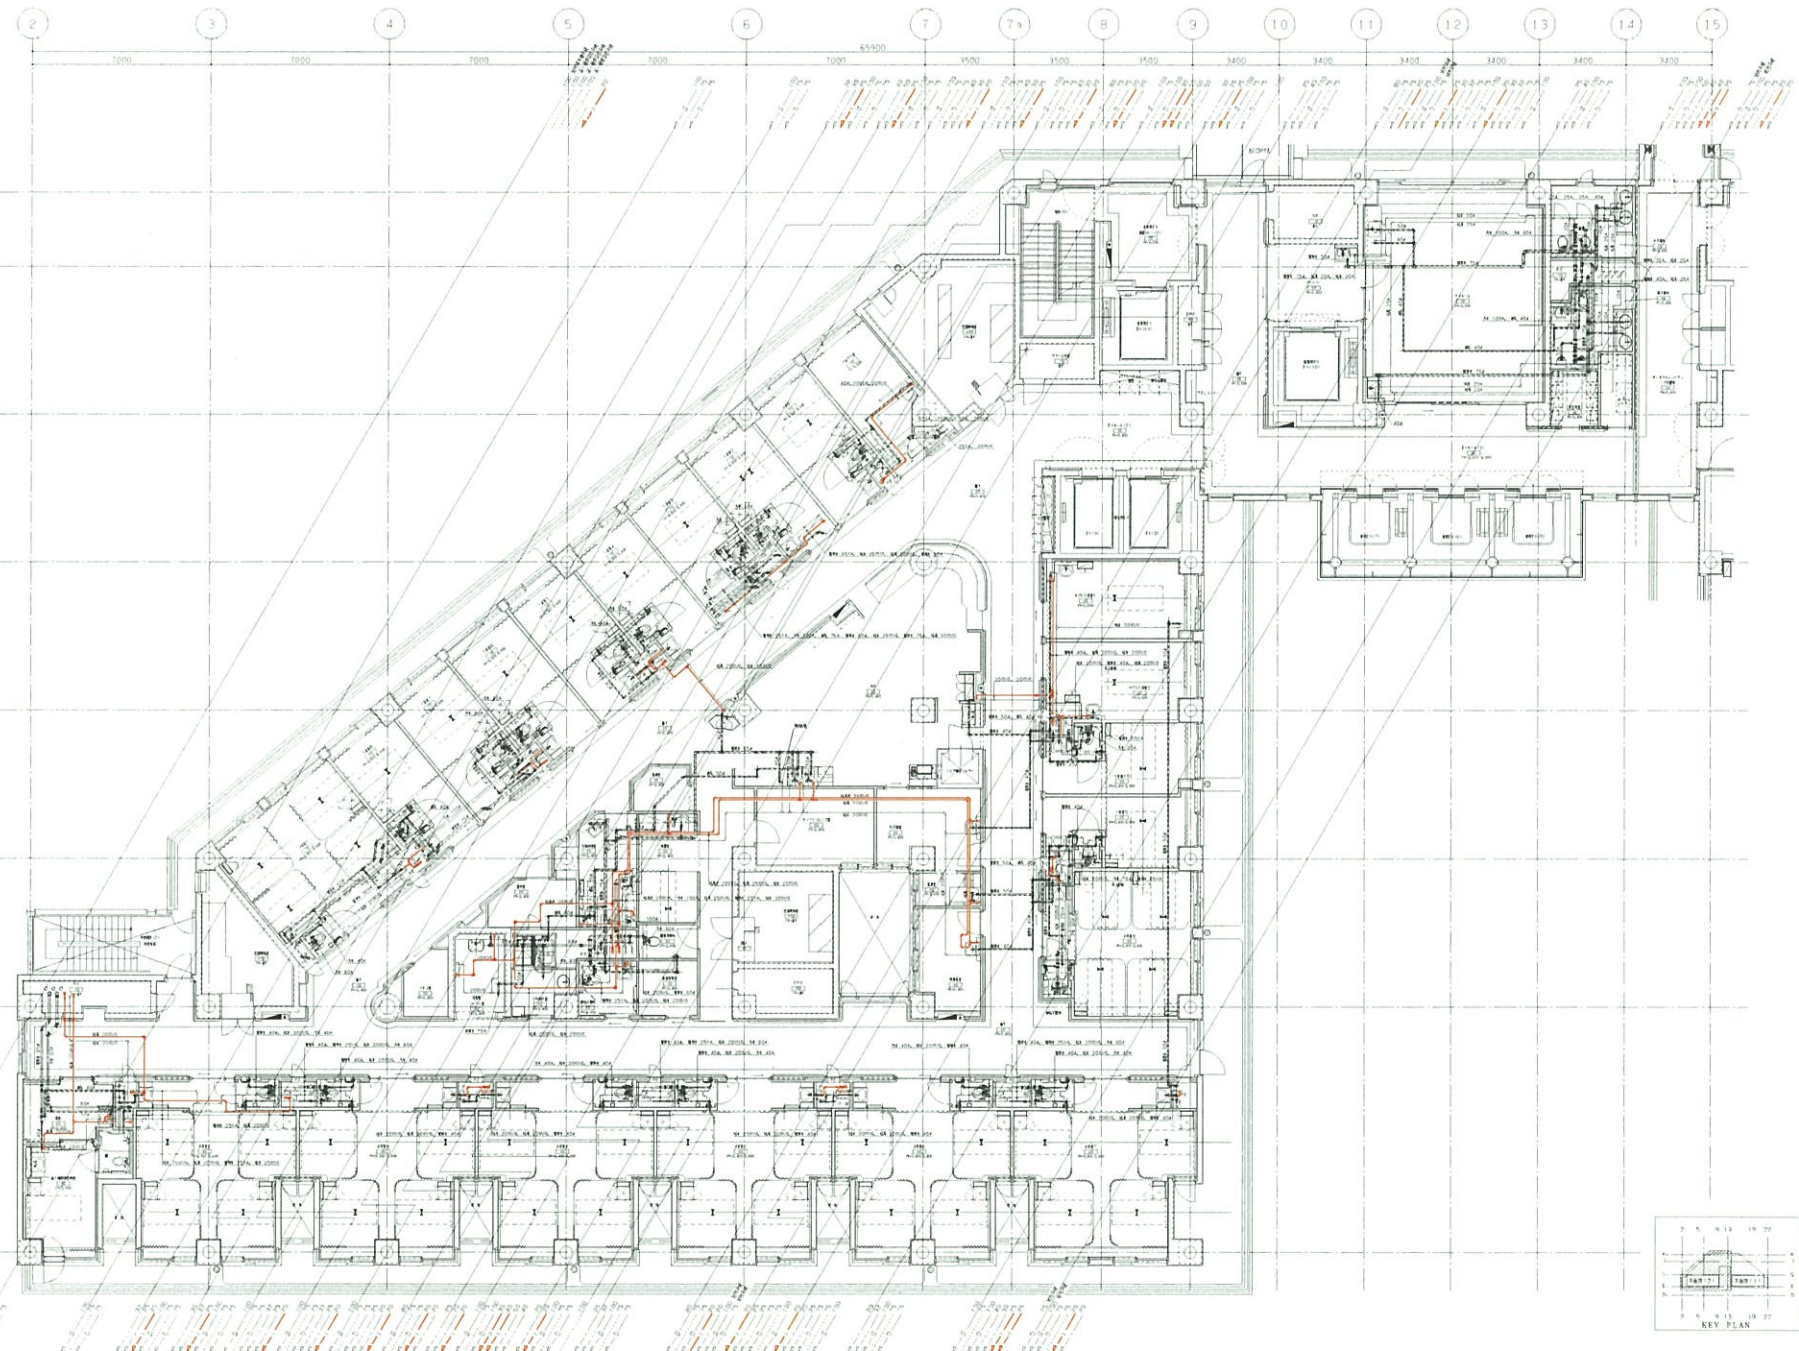
完成圖 給一

日建設計

山梨県立中央病院建設
給排水設備工事
4階平面図(2)

8-55
1/100
T-950340-B

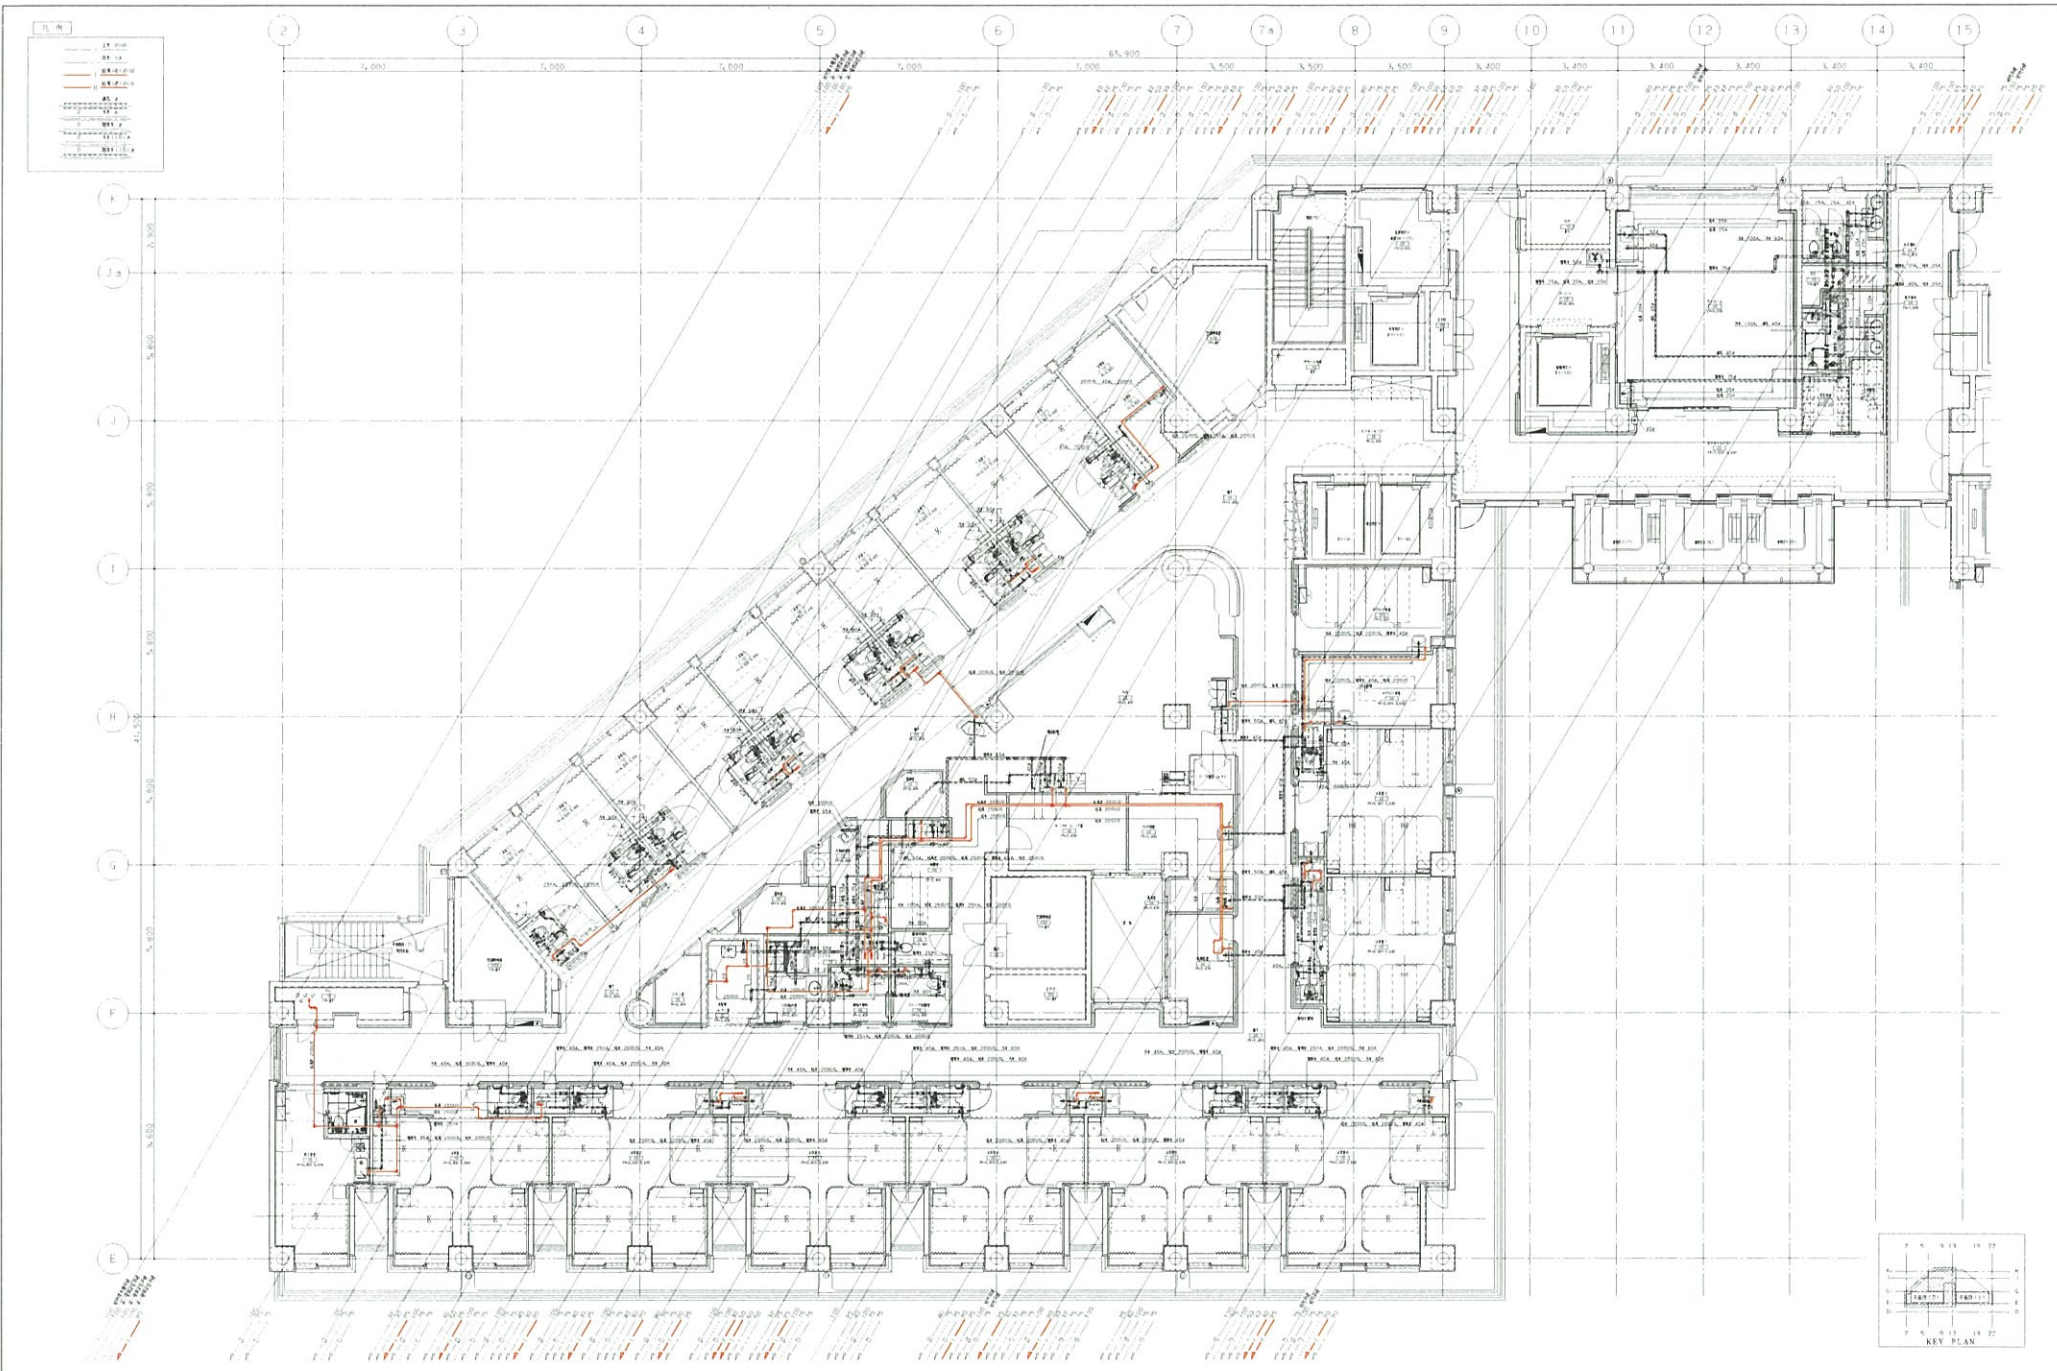

WT															

完成図 給一

日建設計

山梨県立中央病院建設
給排水設備工事
南棟 5階平面図(2) 1/100

8-57
T-360340-B

凡例	

完成図 給一

日建設計

山梨県立中央病院建設
給排水設備工事
病棟 6階平面図(2) 1/100

8-59
No. T-960340-B

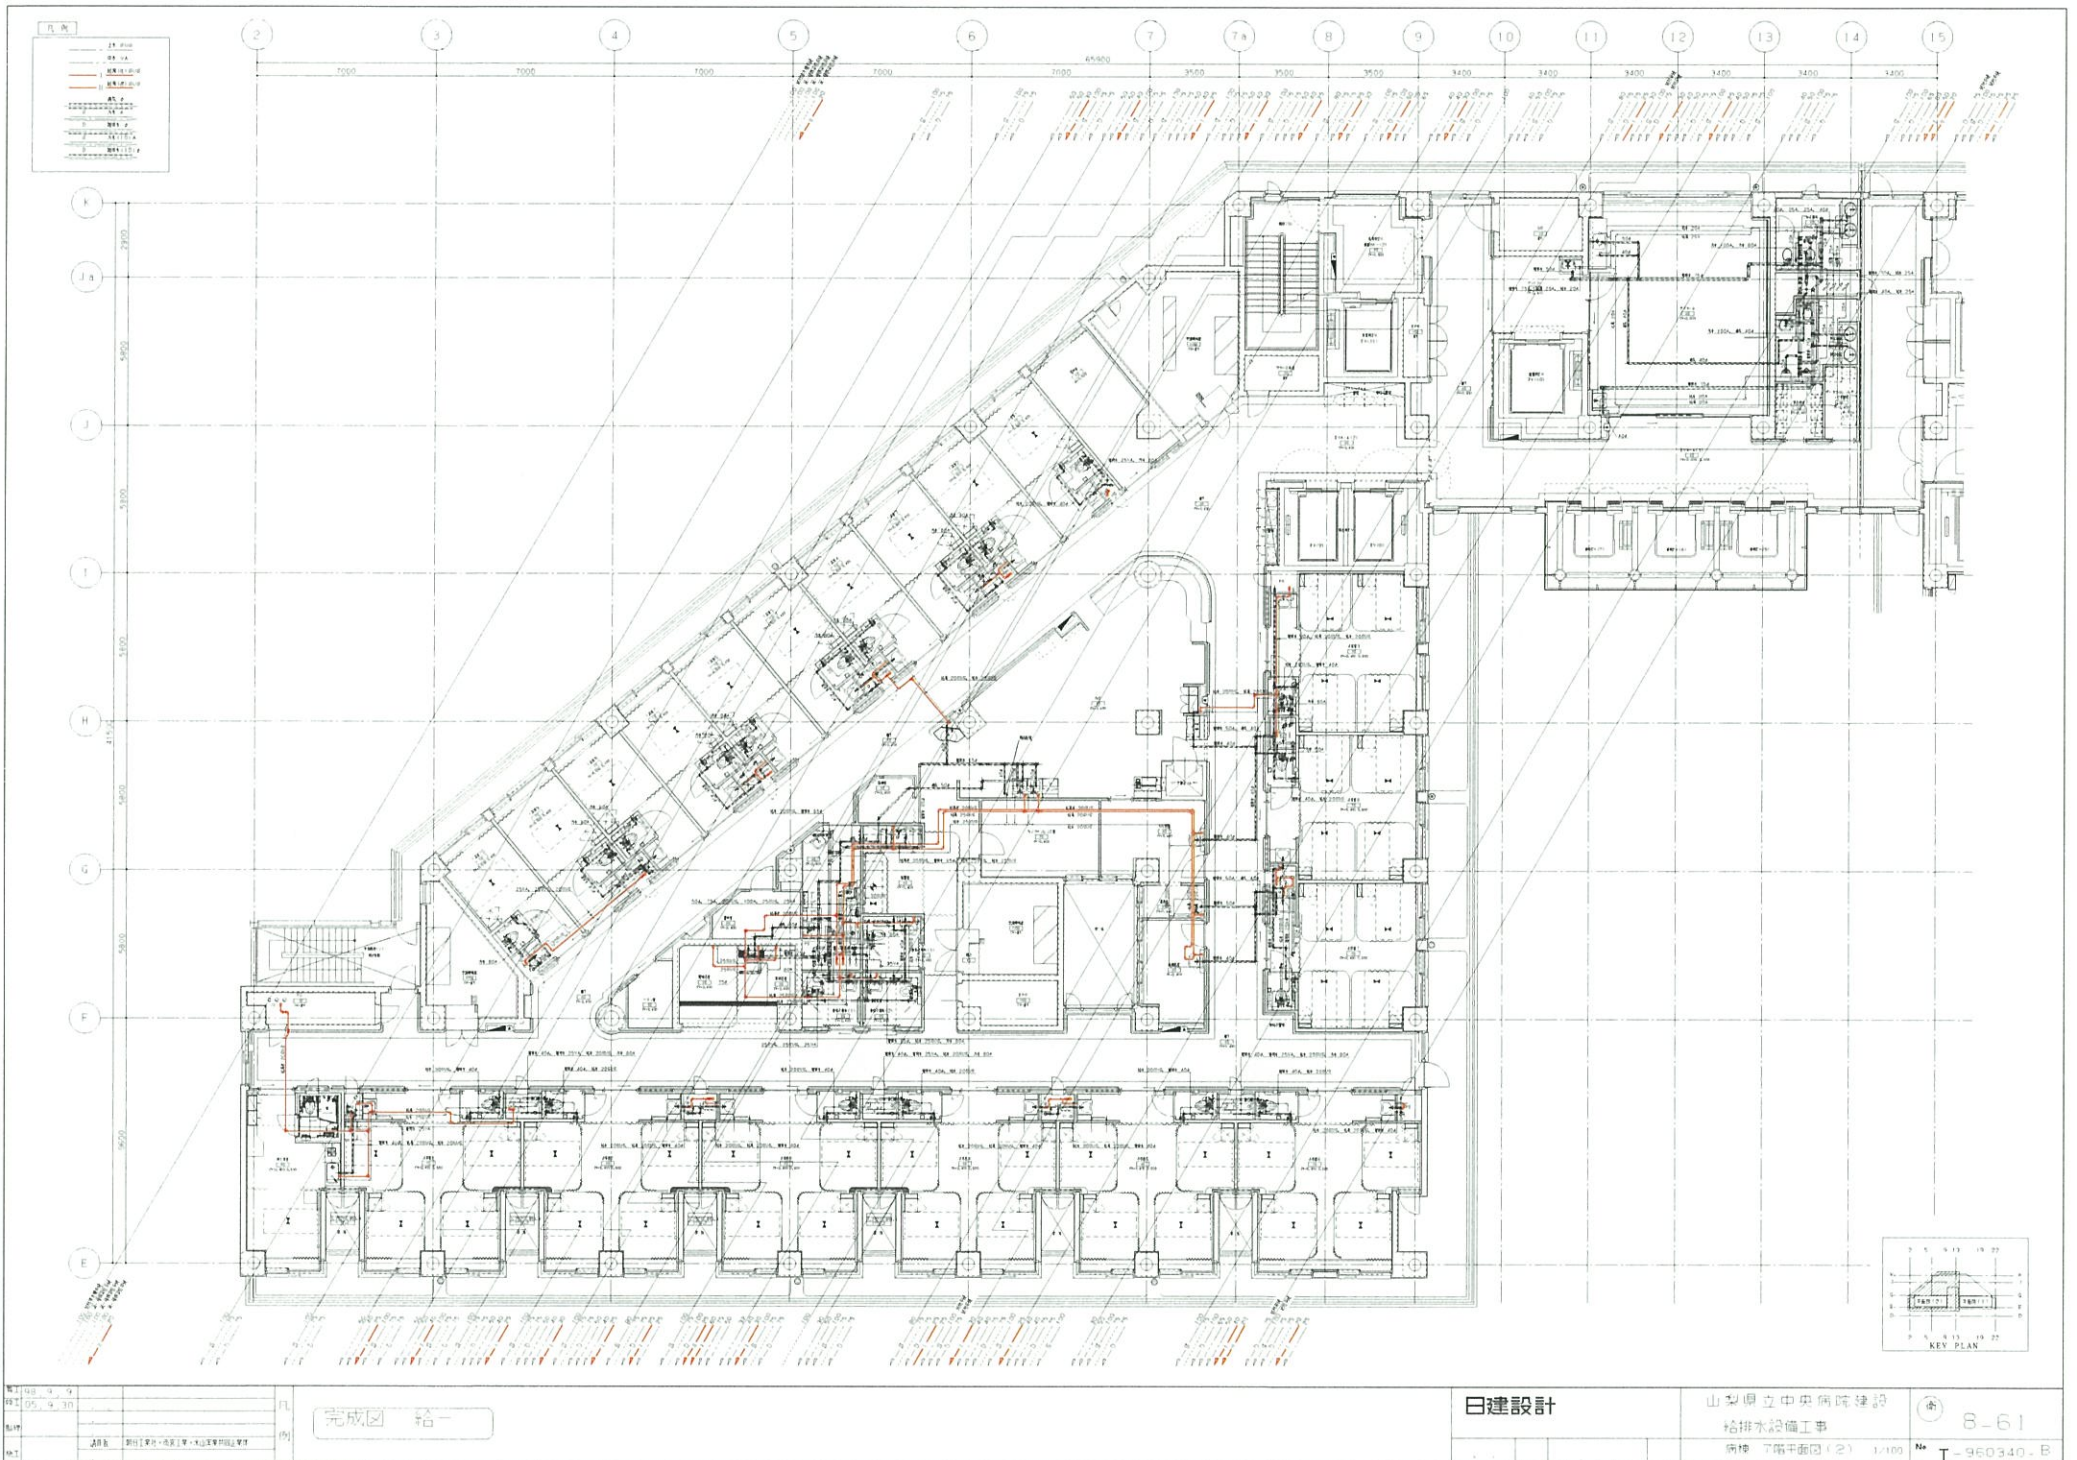




完成図 給一

日建設計

山梨県立中央病院建設
給排水設備工事

8-61
T-960340-B

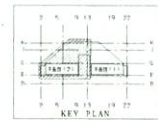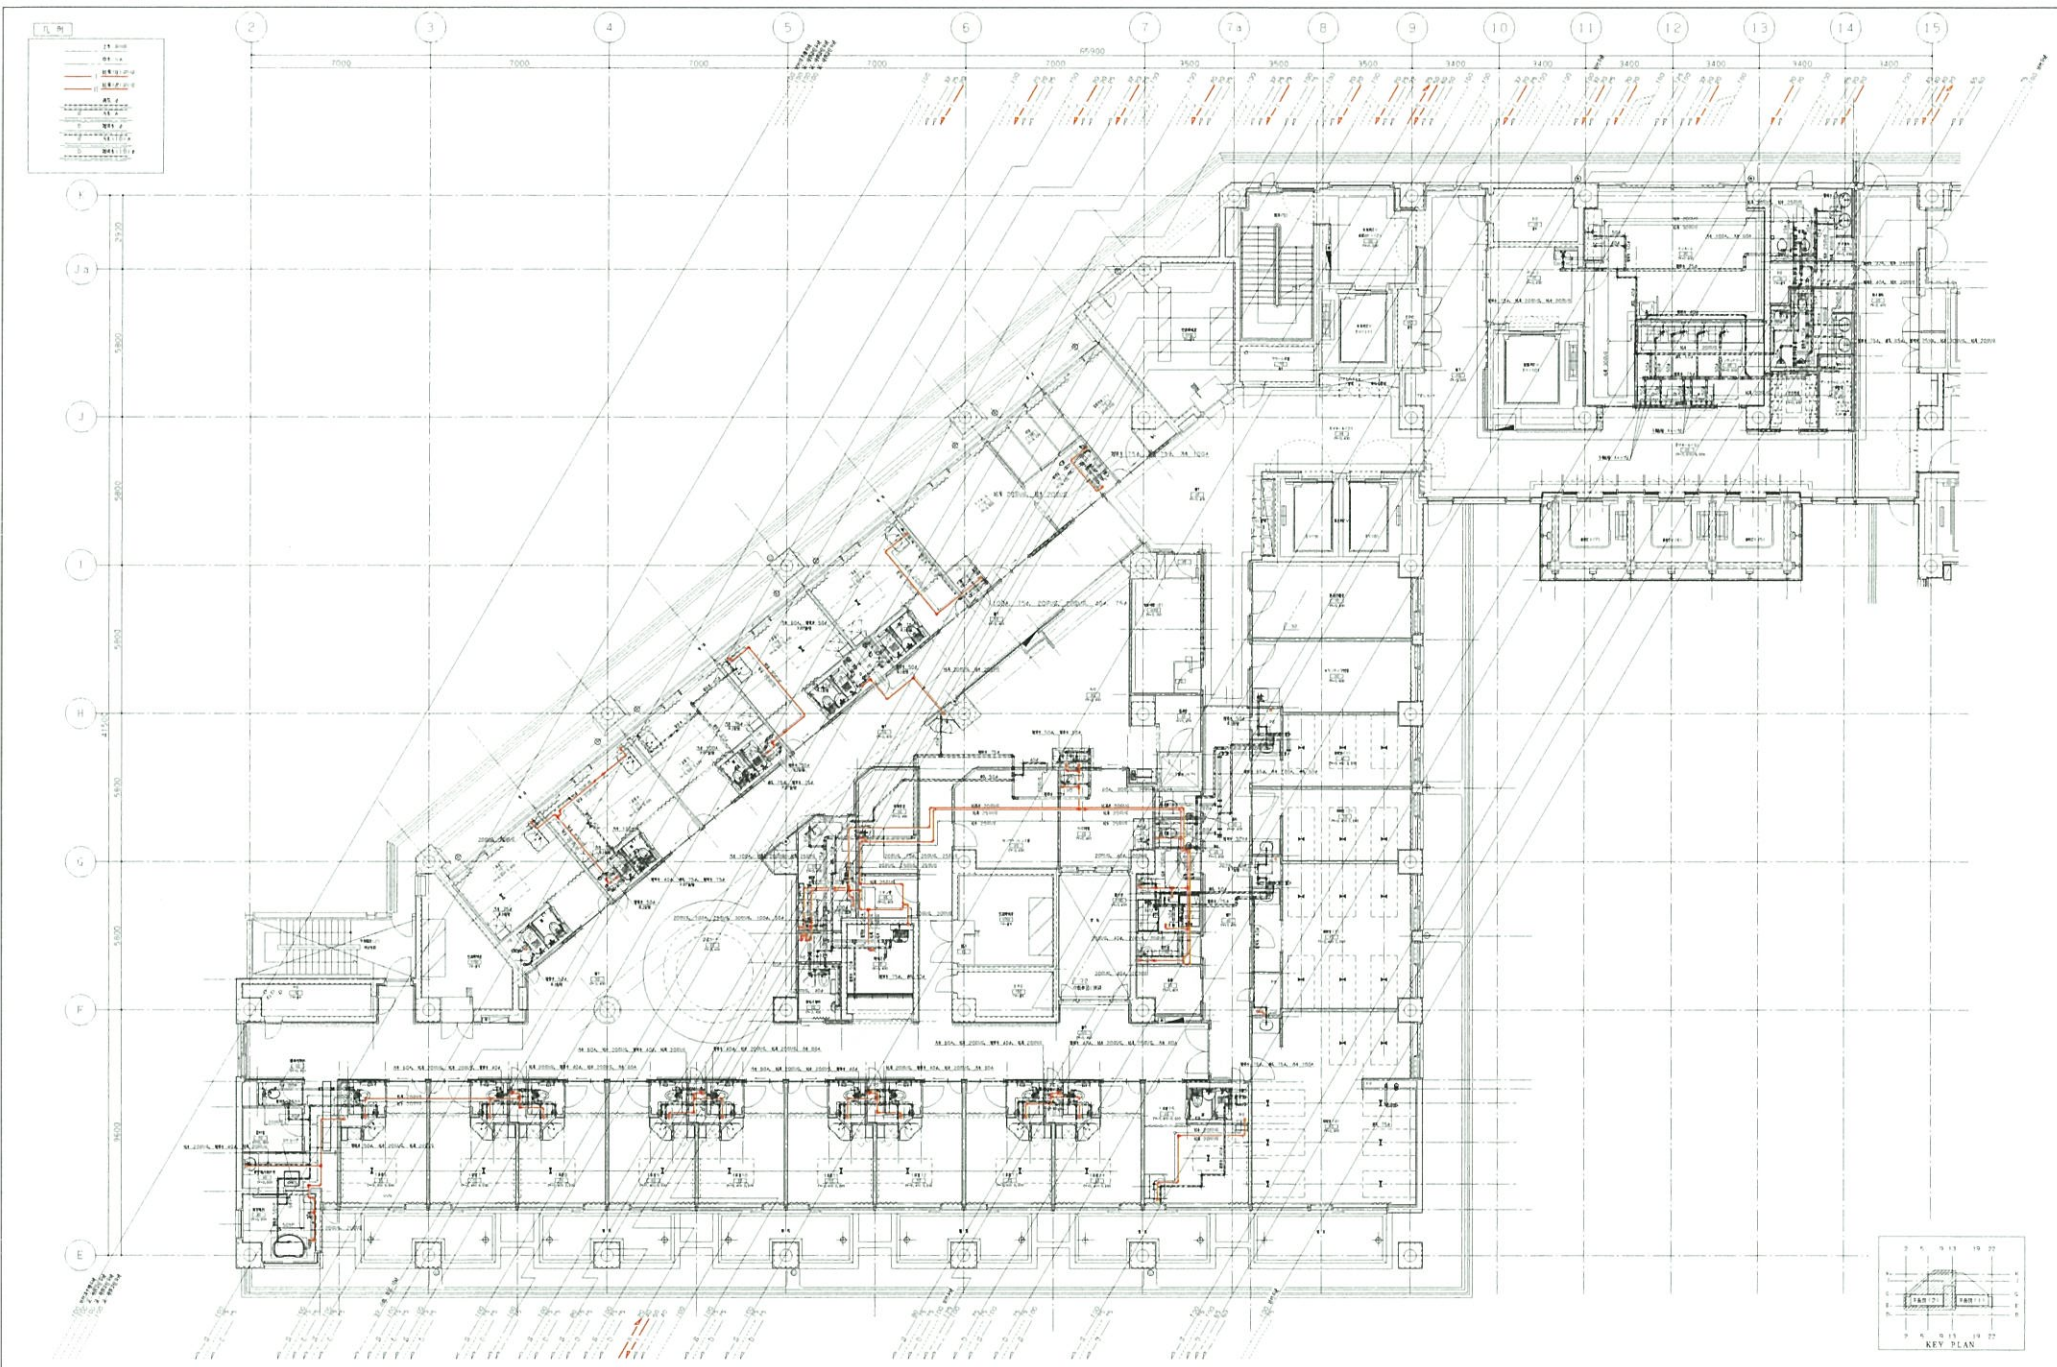



完成図 給一

日建設計

山梨県立中央病院建設
給排水設備工事
病棟 9階平面図(2) 1/100

8-67
T-960340-B

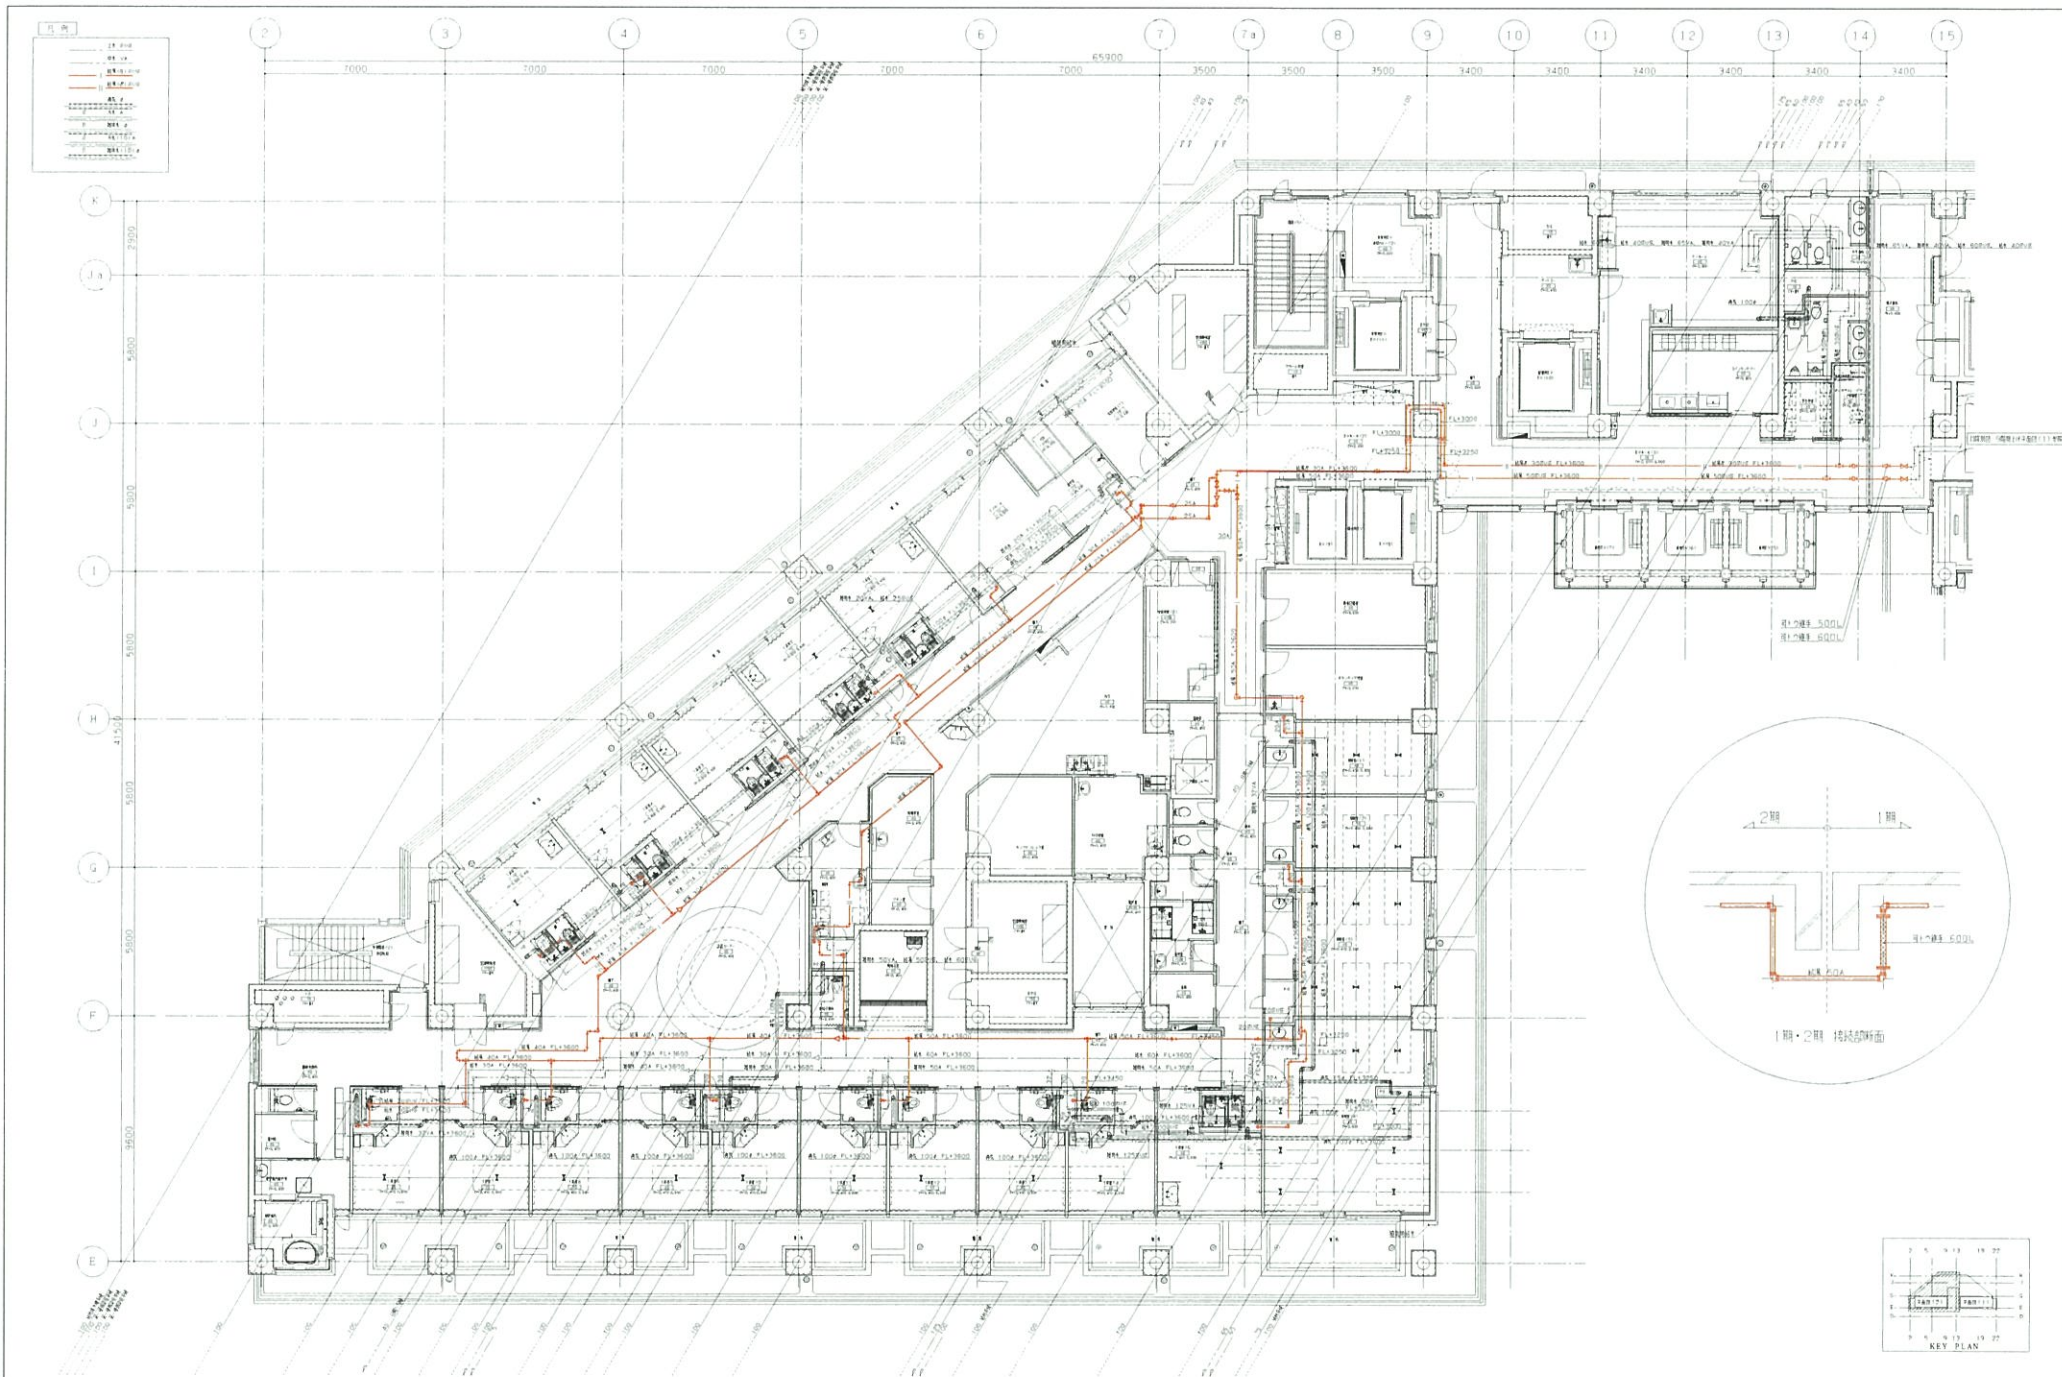

NO.	05	01	01
DATE	05	04	10
SCALE	1/100		
PROJECT	山梨県立中央病院建設		
DESIGNER	日建設計		

完成図 給一

日建設計

山梨県立中央病院建設

給排水設備工事

所標 9階見上計画図(2) 1/100

8-69

T-960340-B