


II期 ← → I期

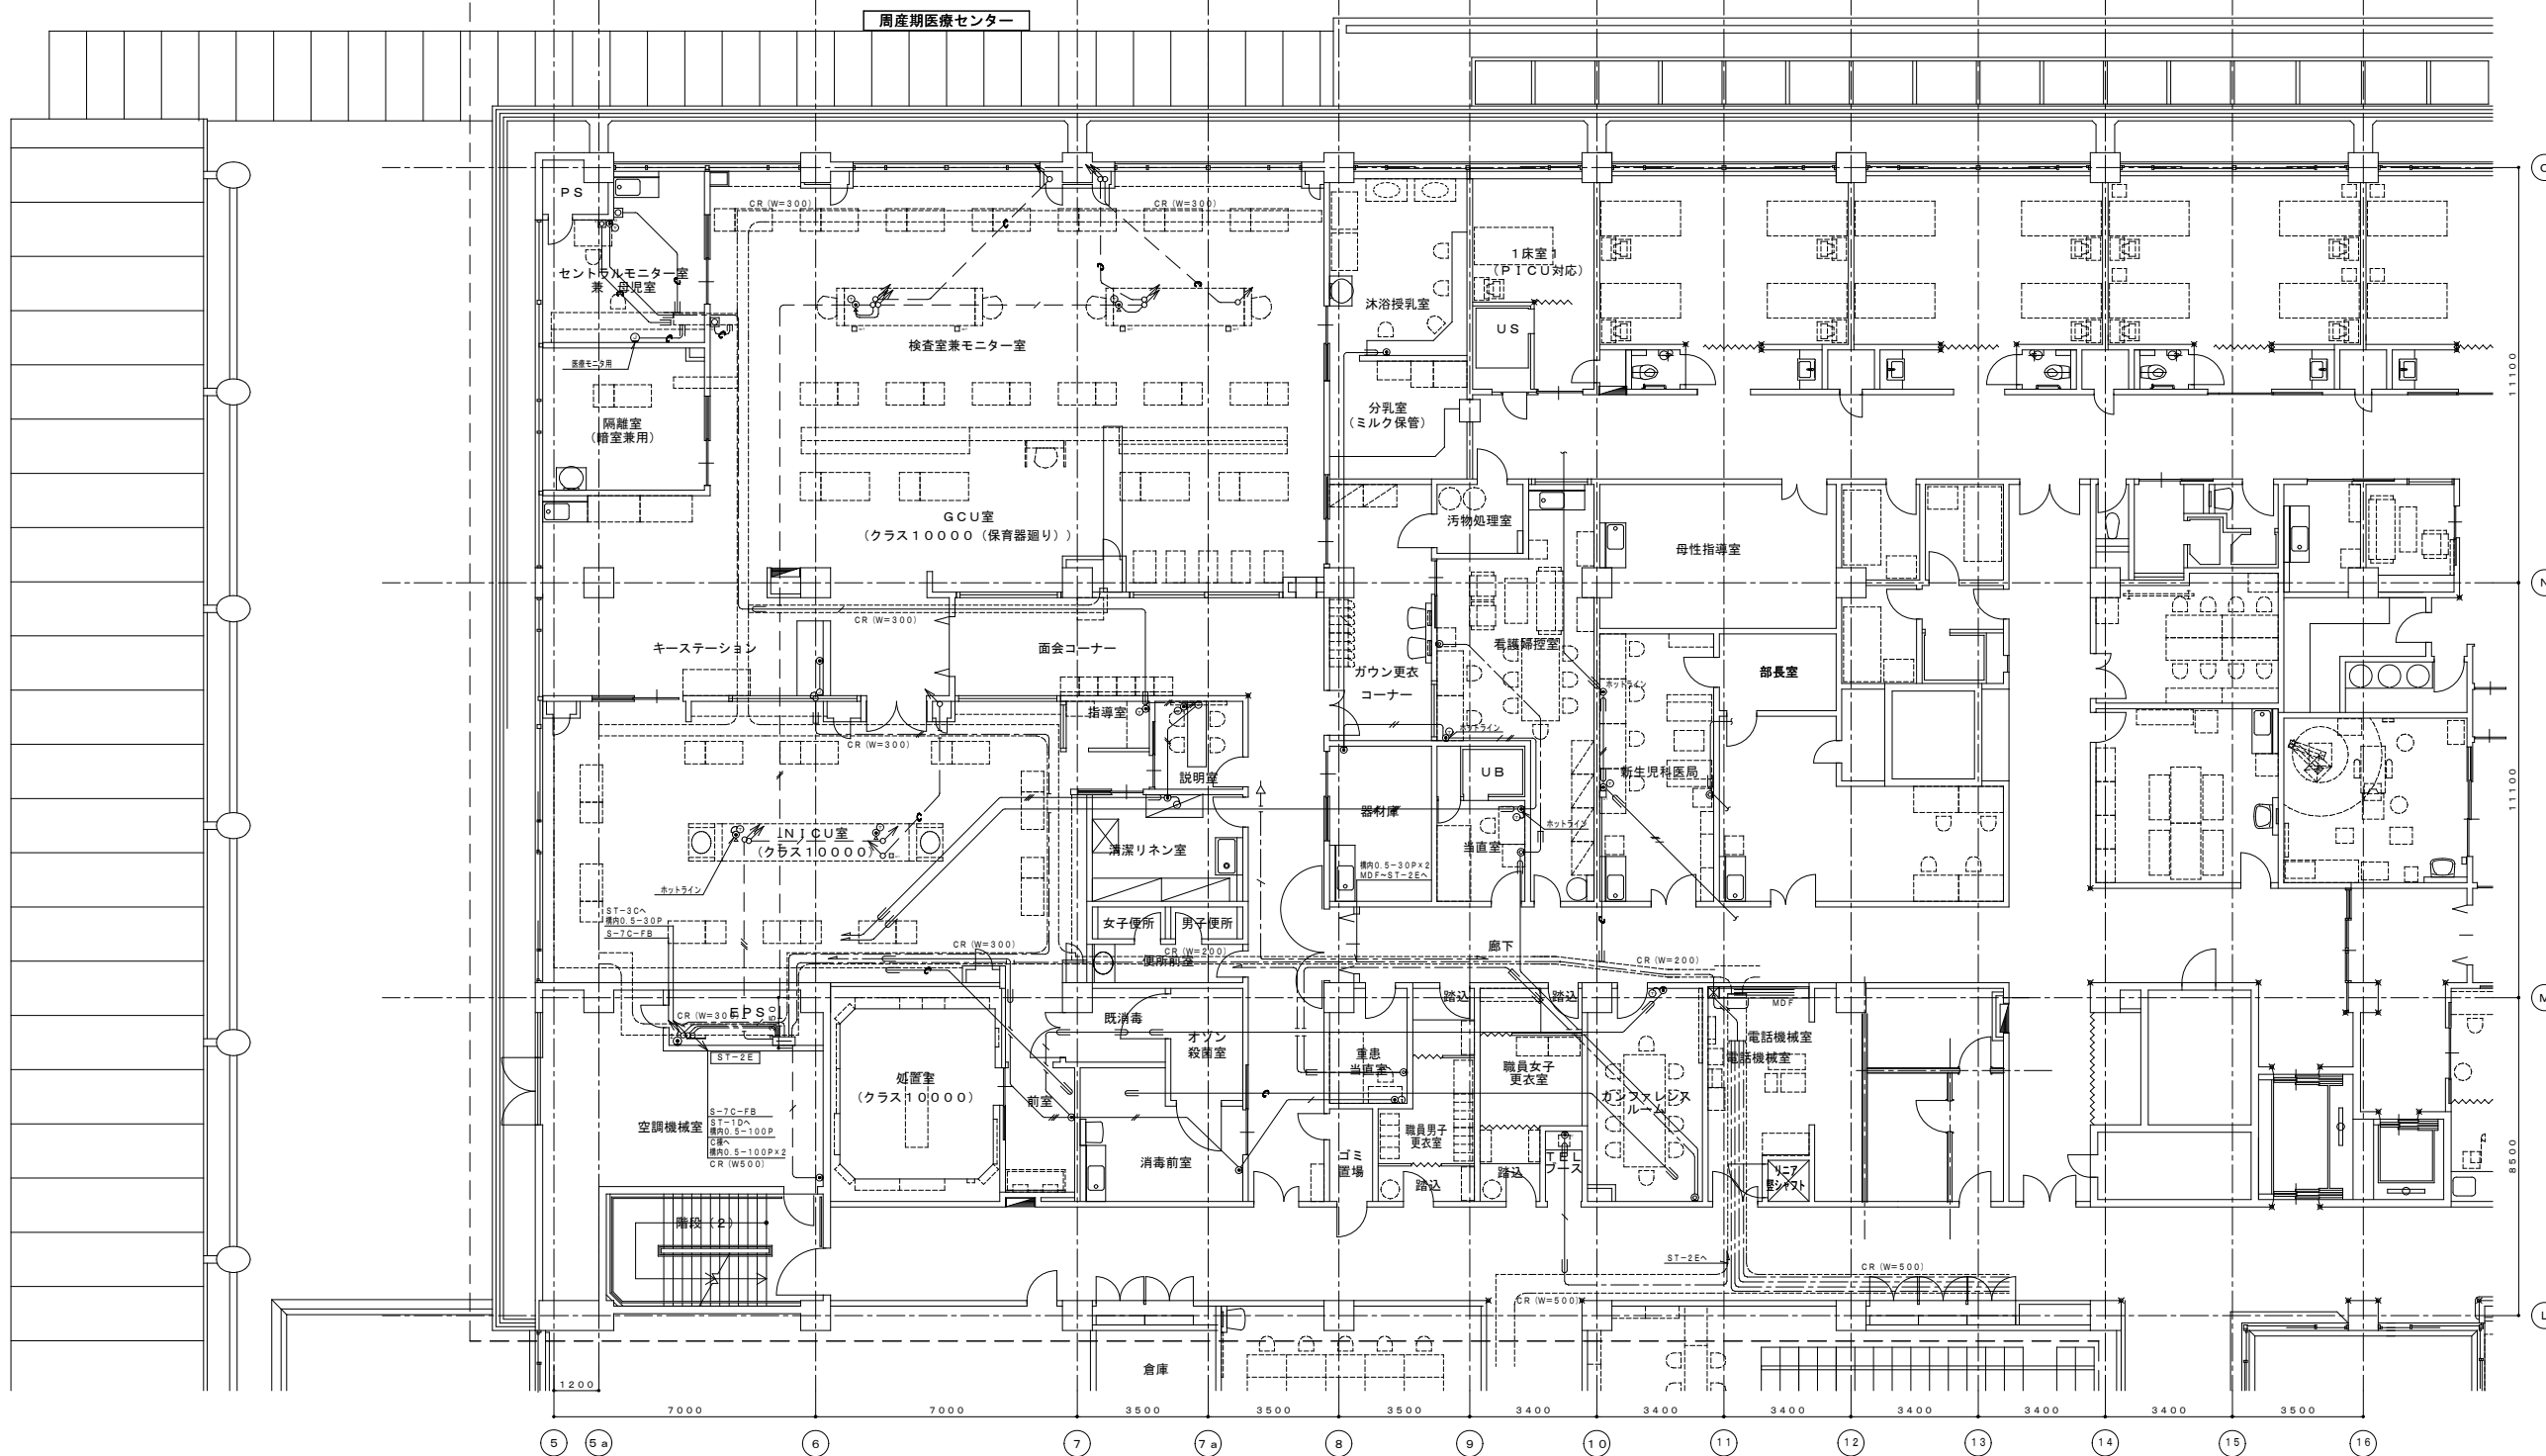

竣工	1998. 9. 9	
竣工	2005. 3. 18	
監理		
竣工	01. 6. 29	日本電気工業・新生テクノス・高田電業社有限会社共同企業体
竣工	05. 3. 18	日本電気工業・新生テクノス・高田電業社有限会社共同企業体

完成図 弱電- 66

日建設計

山梨県立中央病院建設
弱電設備工事

電 (通し番号)
5 - 14

通信設備 (1) 2階 平面図-1 S=1/100

No. T-960340-B