
J-200458-A

2021年 8月

図面リスト

						1
通1.	<u>,</u>			新尺		縮尺
通し 図面番号	図面名	縮尺 (A1) 通し 番号 図面番号	図面名	縮尺 (A1) 通し 番号 図面番号	図面名	(A1)
	表紙					
	図面リスト					
1 1-1	特記仕様書(1)	_				
	特記仕様書(2)	_				
	特記仕様書(3)	_				
	特記仕様書(4)	_				
	幹線設備・弱電設備 地下1階、1階、2階平面図	1/100				
	受変電設備 単線結線図(改修図)	_				
	主電気室機器配置図	1/50				
	幹線設備 系統図(電灯系改修図)	_				
	幹線設備系統図(動力系改修図)	_				
	施設監視設備 仕様・点数表・系統図(改修図)	_				
	照明器具姿図・電灯分電盤リスト・動力制御盤リスト・分岐盤リスト	_				
	電灯設備 1階、2階平面図	1/100				
	非常照明・誘導灯設備 1階、2階平面図	1/100				
	コンセント設備 1階、2階平面図	1/100				
	非常放送設備 1階、2階平面図	1/100				
	弱電設備 1階、2階平面図	1/100				
	自動火災報知設備の内外・注記・系統図・点数表	_				
	自動火災報知設備 1階、2階平面図	1/100				
	(病院本館)間仕切壁改修計画図	1/100				
			·			

1 特記	2仕様書(1)	-							
特記仕様書の流	適用 追補		[15]	10)「専門工事業者」とは、設計図書等で定める工事において、高い技術力と施工品質管理 1 能力及び豊富な実績を持ち、受注者のもとで単独で責任施工を請け負う能力があり、ま 3		a. 工事目的物を発注者へ引き渡したのち、工事請負契約 発注者及び監理者の指示に基づき工事全般について		1.2.6 <u>追補</u> 工事着手時及び	a. 工事の着手、進行に当たり、発注者又は監理者に提出する書類の種別、内容、書式等は、 「提出書類作成要領」による。
		ものを適用する。この場合※印があっても、それは適用しない		た施工品質の保証を行うことができる工事業者をいう。	生7/小社 十 司 0 且	う。なお、調査の回数及び時期は、特仕他章の記載		工事期間中の	
	ただし、⊙印のない場合は いた場合は、両方とも適用	、※印の付いたものを適用する。また、⊙印と幾印の両方が行 する。	す [付加] 「付加]	11)「材料」とは、工事に使用する機器、材料、製品を総称していう。 12)「関連工事」とは、発注者の発注にかかる第三者の施工するほかの工事で、この工事と		※1年目及び2年目の2回行う ・次の時期に行う(全 回)		提出書類	
	b. 各章の章・節・項の番号は	、公共建築協会編「民間(七会)連合協定工事請負契約約款に過		密接こ関係するものをいう。ただし、この工事の発注者以外の発注によるほかの工事で		()年目(対象部位:)	第3節 工事現場管	
		『気設備工事編、機械設備工事編)		あっても、見積要項書で指定した工事は、関連工事として扱う。		()年目(対象部位: ()年目(対象部位:)	1.3.1 付加 施工管理	a. 監理者が監理方針書を提示した場合は、それに基づいて工事運営及び施工管理を行う。
	機械設備工事編)平成31年	版」(以下、標仕という)の当該番号に対応する。	1.1.3 付加	a. 工事の各段階に必要な官公署その他への各種申請又は届出の種別、手続、時期等をあらか		b.前 a 号の調査の実施時期及び具体的な実施要領は、	受注者等が立案し、発注者及び監理者		
		に示される注記の意味は、次による。なお、 はその る注記を示し、[]は、それを付された項目(号)のみに対3	官公署その他への ま 届出手続等	じめ調査する。 b. 施工に直接必要な官公署その他への手続は、遅滞なく行うほか、発注者等が行う手続に協		と協議する。 c. 調査終了後、速やかに調査の結果を記録し、発注者2	及び監理者に提出する。	1.3.3 電気保安技術者	a. 電気保安技術者 ○ 適用する ・ 適用しない
		る。なお、[付加M]等のように、M又はPの文字を付された注記		力する。手続を代行する場合は、その経緯を適宜監理者に報告する。		d.前 a 号の調査の結果、工事目的物に契約不適合が認	められた場合は、受注者等は発注者及	[17]	b. 建築物電力設備の電気主任技術者
	l	れていない注記と変わらない。 当該章・節・項の規定全体を特仕の当該規定と置換する。		c. 工事の各段階に必要な官公署その他関係機関の立会検査や審査のうち、発注者が申請者と なるもの(以下、法定検査という)について、その種別、手続、時期、実施内容等をあらか		び監理者と協議のうえ、速やかに工事請負契約に基金	ついて週別な刈心を行つ。		※発注者が選任又は不必要 ・受注者が工事中の必要な時期に選任し、その費用を負担する。期間は、(・完成引渡
		仕の(b)(2)号の規定を、特仕の当該規定と置換する。特仕本x は、[置換]とする場合がある。	文	じめ調査する。法定検査には、次を含む。 ※建築基準法に基づく中間検査及び完了検査	第2節 工事関係図	回書 a. 実施工程表は、着手から完成引渡しに至る工事全般の			し・・受電・・・・・・・・・)までとする。
		は、[直接]とする場合がある。 持仕の当該規定を新規追加する(新設の章・節・項)。			·2·1 【17/111】 実施工程表	a. 実施工作表は、 看子から元成5元度した主る工事主成 本工事の工程のほか、次の内容を記載する。	グチ原と口径の計画を表したもので、	1.3.5 [付加]	 a. 施工日、施工時間に関する条件は、契約書の記載によるほか、次による。
		特仕の当該規定を号単位で追加する。 らかな場合は[(ε)付加]のように表示することもある。		※消防署長の検査		1)主要な総合図、施工図、施工計画書等の作成、提 2)官公署その他の関係機関への届出等手続の日程	出、承認の日程	施工条件	1)設計図書等又は工事現場近隣の住民との間で交わされる工事に関する協定(以下、近隣協定という)に、作業内容、作業日、時間等についての定めがある場合は、それを遵守
	l ———	ない当該規定を新規追加する(新設の章・節・項)。		d. 建築基準法87条の2による昇降機設備の確認申請手続きは、昇降機設備工事専門工事業者が		3)建築主事又は民間確認検査機関、所轄消防署その任	也の関係機関による中間検査等関係法		する。
	d. 特仕において、共仕又は標 "標仕[〇. 〇. 〇]"等と	仕等の項番号を引用する場合は、"共仕[○.○.○]"、表記する		発注者の代理者として行う。申請及びこれにかかわる検査に要する費用は、当該昇降機設 備工事を請け負う者の負担とする。		令に基づく官公署の諸検査の日程 4)完成時の諸検査の日程			2)契約書及び設計図書等に施工日又は施工時間が定められてない場合で、日曜又は祝日に 施工する場合は、あらかじめ理由を付した書面を発注者及び監理者に提出し、発注者の
		我記する。 て、共仕又は標仕の項 番号等 を引用している場合で、引用され	γ	e. 建築基準法に基づく中間検査、完了検査及び計画変更確認申請の手続きに必要な一般図等		5)部分使用、部分引渡しの日程及び関係する諸検査の	り日程		承認を受ける。
	│ た共仕又は標仕の規定に対 │ て適用する。	して特仕で追加、読替え等を行っている場合は、それらも併t		については、監理者の指示により、1.7.2 完成図 の一部として必要な時期に作成の協力 を行う。		6)出来高目標 7)関連工事の主要な工程			b. 施工日、施工時間 以外の施工条件は、次による。 ※なし
	f. 特記事項に示す(表・・)(D	図・・)の番号は、共仕又は標仕の当該表又は図の番号を表す。				8)そのほか、工事の進行に関係する重要事項(受電、	試験、計量の開始時期、主要な材料の		
		質の濃度測定特記内容や設備工事での特記内容が建築工事の特 応」の内容と相違がある場合は、建築工事の特記が優先する。		a. 設計図書等は、主要な部位、事項についての設計意図を示すものであり、必ずしも工事の 完成に必要なすべての情報を網羅するものではない。		見本決定等) b. 実施工程表は、全体工程や完成後の設備工事品質に	影響する可能性の高い 次に示す設備	1.3.7 付加 製造者及び更門	」a.機器・材料製造者及び専門工事業者は、設計図書等に記載されたものの中から選定し、選 □ 定届を監理者に提出する。
			取扱い	b. 受注者は、設計図書等に示された情報をもとに、下請負人や製造者等の特定を経て、工程		工事の施工期間が適正に確保されているものとする。		工事業者の選定	b. 特別の理由により設計図書等に記載された機器・材料製造者や専門工事業者以外のものを
第1編 一般	共通事項			や下地等を考慮のうえ、生産設計、製作、施工を行い、工事の適切な遂行と完成に必要なものの処置を施す。		1)天井内のダクト、配管、ケーブルラック、配線のb 2)屋上設備の施工期間	色工期間		選定する場合は、選定された機器・材料製造者や専門工事業者の能力、経歴等を証明する 資料を監理者に提出し、発注者及び監理者の承認を受ける。
 第1章 一般事				c. 設計図書等に示された製品名・製造者名またはこれらに類するものは設計の仕様、程度を		3)上記1)、2)の工事品質を確認するための検査期間			c. 設計図書等に製造者名の記載がない機器、材料で、設計図書等に製造者の条件が示される
第1節 総則	- /\		_	示すものであり、製品や製造者等を特定するものではない。		4)総合試運転調整の期間			場合は、これに適合する製造者を選定して、条件に適合することを証明する資料を監理者に提出し、監理者の承認を受ける。
1. 1. 1 [置換]	a. 共仕[1.1.1 (4)]を、次に記			a. 別に定めのない限り、関連工事の受注者に対し、次のものについて供与する。これらに要 1				1	d. 設計図書等に専門工事業者名の記載がない工種について、設計図書等で「専門工事業者に
適用	(4)契約図書類とその優先順位 (ア)~(コ)の「契約図書類」	1 は、相互に補完する。ただし、契約図書類間に相違がある場合。		する費用の負担は、この工事の見積要項書及び見積区分表(工事区分表)の記載によるほか、当該関連工事の受注者と協議し、対応する。	他上計画書	整備と維持、工事請負契約に基づく監理者への対応等 応した具体的な方策を定めたものとし、「提出書類(よる」としている工種については、選定について監理者と協議する。
	の適用の優先順位は、次の	D(ア)から(コ)の順番のとおりとし、これによりがたい場合は、		1)関連工事を行う場所への出入り及び安全管理	5411 7	理者が監理方針書を提示した場合は、それに基づいた	こものとする。	1.3.8 付加	a. 工事現場の運営・管理にあたり、感染症拡大防止対策に最大限の配慮を行う。
	共仕[1.1.7]による。 (ァ)工事請負契約書			2)足場、運搬設備、揚重設備、工事用電力、工事用給排水等の利用 3)障害となる仮設物の取除き、貫通孔等の設置、ボルト・インサート等の取付け	L行加J	b. 工種別の施工計画書は、「提出書類作成要領」により ち設計図書に定めるもの、あるいは監理者の指示する			b. 感染症拡大防止対策の具体的な事項は、国土交通省「建設業における新型コロナウイルス 感染予防対策ガイドライン」などの最新版により定め、発注者及び監理者に報告する。
	(1)民間(七会)連合協定工	事請負契約約款(令和2年(2020)4月改正)(以下、工事約款と(~1	4)関連工事用の機器、材料の取込みに必要な搬入口、通路等の設置、確保	5411.7	は、監理者の承認を受ける。			
	う) (ウ)質問回答書((I)から())に対するもの)、追加変更指示書		b. 施工図、施工計画書等の作成に際し、関連工事との取合い、納まり等について必要な記載を行う。	L1寸加J	c. 施工要領書は、受注者等が機器・材料製造者、専門 記載の各項目の工事を実行するための詳細要領を定め			」a. 災害、公害又は事故のおそれがある場合は、速やかに適切な処置を講じ、直ちにその経緯 を発注者、建物管理者及び監理者に報告する。
	(I)見積要項書、現場説明					これを監理者に提出する。		安全確保	
	(オ)特仕及び工事概要書 (カ)設計図面(以下、特仕	各所における「設計図」も同義とする。)	1.1.13 <u>追稱</u> 設計変更	a. 共仕[1.1.7](2)に該当する場合、並びに発注者による工事内容の変更又は工期の変更があ った場合は、設計変更とし、b、c号による。	. 2. 3 付加	a. 施工図の作成に先立ち、「提出書類作成要領」により	」 以総合図を作成し、監理者に提出する。	1. 3. 12	a. 引渡しを要するもの ※なし ・あり()
	(‡)見積区分表	*#~~~ ~~\\\\\\\\\\\\\\\\\\\\\\\\\\\\\\\\			拖工図	b. 総合図の作成に先立ち、基本的納まり、特殊な納まり		発生材の処理等	b. 特別管理産業廃棄物 ※なし ・あり()) () () () () () () () () (
	(ク)日建設計 提出書類作所 (ケ)共仕(1 章を使用し、	X安限・気法有快宜安視20 設備工事では1章以外は標仕を適用する。)		増減内訳書という)を監理者を通じて発注者に提出し、発注者の承認を受ける。発注者の承認を受けた増減内訳書は、監理者の確認を受け、そののち工事の着手を行う。なお、設計		事項、その他監理者の指示する事項について、基準 る。	他工図をTFRU、監理者の承認を受け	[イ寸力o]	│
		宁営繕部監修 建築物解体工事共通仕様書 平成31年版(以下、角	平	変更範囲における増減調整で請負代金額が変更とならない場合も、同様に扱う。		c. 施工図は、「提出書類作成要領」により、総合図及で			・受注者が土壌調査を行う() () () () () () () () () ()
	体共仕という。)			c. 設計変更の内容確定に必要な図面、書類等の作成について、協力を行う。		d. 監理者の指示する現寸図、型板等は、施工に先立つ。 受ける。	直り小は时期にTF水し、		「あり」の場合の場所、数量 ※設計図による・「あり」の場合の処理方法 ※設計図による・
1.1.2 用語の定義	a. 特仕、共仕及び標仕におい 次による。	て用いる用語の定義は、共仕[1.1.2]に定める用語の定義のほか	か、1.1.14 <u>追補</u> 工事に付帯する	a. 本工事を完成させるために必要な次の工事及び費用は、工事請負契約に含まれる。 1)施工、材料及び製品の検査、試験(支給材料、貸与品の場合の検査、試験を除く)、見本		e. 模型、モックアップ、モデルルームの作成、見本施工 実施時期の記載がない場合は、施工に先立つ適切な問			「受注者が土壌調査を行う」の場合の対象範囲、調査方法等の詳細は、設計図による。 d. 現場で再利用を図る発生材
[付加]		事の設計図書等を作成し、発注者より工事施工段階における記		等の作成、検査に要する費用		議する。これらの確認、承認の扱いは、1.4.2による			1. 次物(円が)(元)(2)(2)(元)(元)(1)(元)(元)(元)(元)(元)(元)(元)(元)(元)(元)(元)(元)(元)
[置換]	計意図伝達業務を委託さ	れた者をいう。 は、共仕[1.1.2](‡)を次に読み替える。		2)敷地周辺において施工計画上必要な、標識、側溝、舗装、外灯、樹木、設備盤類ほか各 種施設等の移設と復旧		1)模型の作成 ※しない ・する(・設計図による ・)			e. 再資源化を図る発生材 ※建設工事に係る資材の再資源化等に関する法律(建設リサイクル法)による特定建設
	(‡)「設計図書等」とは、	この工事のために必要な設計図面及び仕様書のうちこの契約	_	3)工事期間中の、工事に付帯する作業に関する官公署その他関係機関の手続及びその費用		2)モックアップの作成			資材廃棄物
		「設計図書」という。)、見積要項書、現場説明書及びこれ。 (追加変更指示書を含む。)で、特仕【1.1.1 a】の(ウ)から(ご	_	4)工事用機器、材料等の取入れに必要な搬入口及び通路の設置とそれに伴う補強、復旧、 後片付け		※しない ・する(・設計図による ・) モックアップとは、工事目的物のある部分の詞	☆計音図と内容を確定するナーめの実物		•
	までをいう。					大模型又は縮尺模型のことをいう。使用材料	ま、本設と同じでなくてもよく、監理		a. 既存施設部分、工事目的物の施工済み部分等が汚損を受けた場合は、速やかに監理者に報
	·	なび設備にかかる計算書その他各種計算書は含まない。 計図書」は、「設計図書等」と読み替える。	1.1.15 追補 監理者の承認・	a. 機器、材料、施工、工事についての施工図等、見本等に対する発注者、設計者及び監理者 の承認は、1.1.2 a. 4)によるほか、次による。		者との協議による。また、設置場所について= 3)モデルルームの作成	ら監理者との協議こよる。	養生	告し、復旧方法について監理者と協議のうえ、復旧する。 b. 工事施工に際し、既存施設部分を汚損した場合は、発注者及び監理者に報告し、補修方法
[行力]	3)「説明用図書」とは、設	計図書等の内容を説明するために監理者が作成した図書をいう	る。 検査・試験等	1)承認は、受注者による品質管理及び設計図書等との適合性確認の適正さを確認するため		※しない ・する(・設計図による ・)			時期について発注者の承認を受けたうえで、原状に準じて補修、復旧する。
[置換] 	4) ' 監理者の承認」(こつい 位置付けは、1.1.15によ	ては、共仕[1.1.2](λ)を次に読み替える。また監理者の承認の る。	D	に行うものである。 2)承認は、受注者から提出された施工図等、見本等に示される範囲の内容に対してなされ		モデルルームとは、設計品質を確定するため(を試作することをいい、原則として仕様は設		1.3.14 付加	
	(ス)「監理者の承認」とは	、受注者等が契約図書に基づき提出した書類、又は書面で申し		る。		発注者及び監理者との協議による。モデルル・		後片付け	1)工事(こ伴い損傷を生じた既存の施設、工作物、樹木等は、原状に復旧する。
		要に応じて工事約款の規定に基づく発注者との協議をへて、 了解することをいう。監理者の承認を受ける必要のある書類、		3)施工に用いられた、又は工事目的物に組み込まれた材料、製品についての施工図等、見本等に対する承認は、その外観や受注者から提出される書面による情報に基づいてなさ		4)見本施工 ※しない ・する(・設計図による ・)			2)工事目的物の施設又は設備の一部を工事用に使用した場合は、設計図書等の定める条件のとおりに復旧する。
	図面、見本等は、監	理者に提出し受領印を受ける。受領印を受けたのち、1週間以	内	れる。		見本施工とは、工事目的物のある部分を、その		1 7 15 \	。丁東小美千/- 生士士 (1) 14 15 15 15 15 15 15 15 15 15 15 15 15 15
		する監理者の指示がない場合は、提出された書類、図面、見る受けたものとする。なお、2章以降の「監督職員の承諾」は、		b. 機器、材料、施工、工事に対する発注者、設計者及び監理者の検査、試験、確認は、共仕 [1.1.2](タ)(ツ))によるほか、次による。		認するために、承認された施工図、施工計画 所、仕様については、本設と同じとするが、!			」a. 工事の着手に先立ち、建設業法に基づき現場代理人及び有資格者である主任技術者、監理技術者、監理技術者補佐等を選任する。
「聖4命1	監理者の承認」と読	み替える。 ては、共仕[1.1.2](セ)を次に読み替える。		1)検査又は試験は、工事請負契約及び設計図書等に基づいて、受注者等による品質管理、 確認、自主検査の適正さを確認するために行うものである。		用しない。 5)先行施工		監理技術者等	b. 現場代理人、主任技術者、監理技術者、監理技術者補佐の設置は、次による。 1)現場代理人
	(t)「監理者の指示」とは	、監理者が必要に応じて工事約款の規定に基づく発注者との抗		2)検査は、立会いにより、又は受注者等の自主検査記録、工事写真その他の提出物の審査		※しない ・する(・設計図による ・)			1)現場代理人 ※本工事現場に専任(常駐)とする現場代理人を置く
		こ対し工事の施工上必要な事項を書面によって示すことをいう 控えに押印し、監理者に提出する。また、監理者が口頭にて起		等の合理的方法により行う。なお、監理者の立会検査は、原則として抽出により行う。 3)施工に用いられた、又は工事目的物に組み込まれた製品に対する検査又は試験は、その		先行施工とは、工事目的物のある部分を、その 認するために、他の同様部分の着手に先立っ ⁻			・他現場等との兼任を可とする現場代理人を置く 2)監理技術者(監理技術者の設置が必要な工事の場合)
	した内容を記録した	書面を監理者に提出し、確認を受けたものについては、指示し	ا ر	外観や受注者等から提出される情報、各種記録に基づいてなされる。		認するために、他のPhysia カの看子に光立っ とおりに施工することをいう。先行施工されが			※本工事現場専任の監理技術者補佐の設置により、他現場との兼任を可とする
		お、監理者の指示が、工事目的物の品質、性能、機能上あるい て明らかに適当でないと判断される場合は、監理者に報告した。		c. 発注者、設計者及び監理者の承認、検査、確認は、前 a、b 号に基づいて実施するため、 発注者、設計者又は監理者が承認、検査又は確認した対象範囲であっても、承認、検査、		する。 f. 総合図、施工図等、模型、モックアップ、見本等を!	監理者に提出するに当t-ってけ、また		・本工事現場に専任(常駐)とする 3)主任技術者又は監理技術者(監理技術者の設置を要しない工事の場合)
	うえで、発注者に申	し出る。		確認の対象として抽出されなかったもの又は提出されなかったものに起因する、あるいは		かじめ、それらの内容を設計図書等と十分照合し、			※本現場に専任かつ常駐とする・他現場との兼任を可とする
[置換]		ては、共仕[1.1.2](テ)を次に読み替える。 、受注者等が監理者に対し、工事の状況又は結果、あるいはテ	~	受注者等による自主検査で発見できていなかった内容等に起因する次の事象の責は受注者等が負う。		とを確認する。 8. 施工図調整担当者は、本工事に類似の工事での施工[図調整経験が豊富な者と1. 次に上い		・ ・ ・ ・ ・ ・ ・ ・ ・ ・ ・ ・ ・ ・
	の者の責任において	調査、計画、立案、選択、確認等のほか、実施した内容を、5	<u> </u>	1)材料、製品、機器及びそれらの施工が工事請負契約、工事用図書に適合しない場合		置く(作図のみの担当者は含まない)。ただし、次の	かいずれの場合であっても、着工後直		者とする。
	理者に書面をもって が発注者への報告事	知らせることをいう。なお、工事約款の規定により、当該報告 項となる場合がある。		2)施工に用いられた又は工事目的物に組み込まれた材料、製品、機器の欠陥又はこれに類する原因による品質、性能、安全上の不具合がある場合		ちに施工図調整体制を立ち上げ、その体制、運用、 方法等監理者と協議する。	IEUにコ人ト調整のタイミングとその		d. 現場代理人、主任技術者、監理技術者、監理技術者補佐の有する工事経験等は次による。 ※同種、同規模の工事経験を有する
[置換]	7)「監理者に提出」につい	ては、共仕[1.1.2](ト)を次に読み替える。	7 1 1 1 2 1 1 1 1 1 1 1 1 1 1 1 1 1 1 1			※受注者の判断と責任により、適切な者を必要な、			・特に要しない
		、受注者等が監理者に対し書面(施工図を含む)、見本又はそ し、日付を明記し押印のうえ、差し出すことをいう。なお、]		a. 発注者及び監理者に提出する書類(図面を含む)の運用は、次による。 ※「提出書類作成要領」に示すNS-CASTを利用する。詳細なシステム利用やデータ作成要領		・()名以上。原則として一級建築士の資格を	月gる百とし、本丄事に専任とする。		・次の経験を要する(
F	事約款の規定により	、当該提出が発注者への提出事項となる場合がある。	電子情報化等	等は、監理者が提示する「NS-CASTマニュアル」による。		a. 検査、試験又は設計図書等に定められた確認等を行った。	った場合は、終了後速やかに記録を作	1. 3. 16 追補	a. 発注者及び監理者が指示する各種会議又は打合せに出席する。出席者については、監理
		貨等が工事の各段階で、材料又は施工等について設計図書等との の適否について自ら判断し、検査記録を作成して監理者に提出		・監理者の指示による。 b. 施工図や完成図を作成するために設計図面のCAD・BIMデータを利用する場合は、発注者及	I事の記録	成し、発注者又は監理者に提出する。 b. 発注者又は監理者の検査(受注者の品質管理記録等の	の確認による検査を含む)又は施工.	公議寺	者と協議のうえ選任する。また、会議場所、会議用機材、会議用資料を提供するなど、 その開催に協力する。
F/⊥±_7	することをいう。			び設計者に申し出る。データの貸与に係る契約及び費用については、発注者及び設計者と		試験等への発注者又は監理者の立会いを受けた場合に			b. 特殊な技術を必要とする次の工事は、専門部会を設けて施工図や施工計画に関する技術的
[付加] 		み込まれる機器、材料、製品等を製造、製作している会社等を ける「製造所」は、いずれも「製造者」に読み替える。	2	協議する。なお、貸与された設計図面のCAD・BIMデータの著作権は、設計者に帰属し、これを目的外に利用してはならない。		発注者又は監理者に提出する。 c. 工事写真は、国土交通省大臣官房官庁営繕部監修「	営繕工事写真撮影要領(平成31年版)		な検討を行い、検討結果を工事に反映する。専門部会には原則として、受注者の本社等の 技術部門に属する専門家や専門工事業者の技術者を加える。
						」に準じて撮影、整理する。			・鉄骨 ・カーテンウォール ・音響 ・
≱ ⊤│		T						1	
着工 . 竣工 .						中村 俊一 一級建築士 高柳 慎太郎 一級建築士・設備一級建築士	日建設計		山梨県立中央病院 (運) (通し番号 1)
<u></u> 監理						藤井 匡輔 建築設備士			本館東側増築工事 1 — 1
施工						坂本 和也 岸 克己 意見を聴いた建築設備士	21.08.10		電気設備特記仕様書(1) A1:- No. J - 200458- A

) O O L


1	上様書(2) -							
c. ī	 前 a、b 号の会議又は打合せを行った場 出する。 定例会議等において、予定されている作	 合は、終了後速やかに記録を作成し、監理者に提 業内容、スケジュール及び予測される事故とその 確認を受け、その内容を工事関係者に周知徹底す	(電気)1.4.8(機械) 支給材料・	※なし・あり() b. 支給材料、貸与品の引渡しに際しては、その種別、数量、破損等の不具合の有無及び発注者が行った検査又は試験の結果を確認のうえ、受け入れる。 c. 支給材料、貸与品について、工事契約の定めにより受注者等が品質確認検査又は試験を実	(電気) 1.5.8(機械) 化学物質の	a. 建築物の室内空気中に含まれる揮発性有機化学物質等の濃度測定は、電気は第1編一般事項第2章共通工事第12節、機械は第2編共通工事第1章一般事項第4節による。 b. 測定対象化学物質、測定方法、測定対象室及び測定箇所数は、電気は第1編一般事項第2章共通工事第12節、機械は第2編共通工事第1章一般事項第4節による。 c. 施工中における接着剤等の有機溶剤や使用材料相互の干渉による臭気について、発生のおるれのある場合は、裏前に自気測定計画書を監理者に提出のうる。施工中の必要が時期に		4)設計図書等に定める環境下における設備機器の性能、機能、室内環境の検査 設備機器の性能、機能、室内環境について、夏季及び冬季の各気象条件が設計条件に近い日における測定結果が、それぞれ満足していることを確認する。建築物の完成時期等 により発注者への引渡しまでに実施できない場合は、発注者及び監理者の承認を受け、 1.7.9による完成後の性能機能検査として実施する。
識別	機器、材料、製品等の誤用、混用を防止 実施状況、不適合製品についても識別管 識別管理が必要な対象と管理の方法につ(施する場合は、次による。 種別:() 試験方法等:()) d. 当該工事の施工後、支給材料の使用箇所、数量及び残量を監理者に報告し、残材の処置方 法について監理者の指示を受ける。		それのある場合は、事前に臭気測定計画書を監理者に提出のうえ、施工中の必要な時期に 監理者の立会いのもと測定を行い、その結果を発注者、建物管理者及び監理者に報告する。 測定方法は、携帯型臭いセンサーによる簡易測定程度とし、測定箇所数及び判定基準は、 次による。 測定箇所数 ※各対象室の中央部1箇所 ・		5)BEMS(ビルエネルギー管理システム)、FMS(ファシリティ管理システム)等の機能検査管理システムが設計図書等の仕様のとおりに機能することを確認する。 6)自然換気システムの作動確認、取扱い説明及び自然換気性能の確認自然換気システムの作動確認を行う。風速、降雨等による制御を行うシステムの場合は、所定の条件で作動することを確認する。また、建築物利用者向けの自然換気利用取扱い
トレーサビリティ b.	るためにトレーサビリティ管理を行い、 ⁻ トレーサビリティ管理の対象は、受注者 めのあるものについて実施する。	その記録を監理者に提出する。 等の仕様によるほか、設計図書等及び次の1)に定	(電気) 1.4.9(機械) 機材の検査に伴う		(電気)	判定基準(6段階表示法による臭気強度) ・1.0以下 ※2.0以下 ・ a.設計図書等に記載のない施工の手段、手法については、受注者が決定し、その内容を監理 者に報告する。ただし、これによる工事費の追加や工期の延伸は認められない。	_	説明書を作成し、説明のうえ発注者及び建物管理者に提出する。 なお、自然換気性能の確認は、次による。 ※行わない・下記により行う イ.確認内容 風量測定及びその結果に基づく定量的評価を行う
	1)※鉄筋 ※生コン ※鉄骨 ※カーテ) ・ガラス ・	、あらかじめ監理者と協議のうえ定める。 ンウォール(ガラスを含む) ・免震部材	不適合の管理、 是正処置	適合の原因を除去する是正処置を講ずる。品質に重大な影響を及ぼす可能性のあるもの、 又は発注者及び監理者の指示するものの是正処置の方法については、あらかじめ発注者及	工法等の選定 1.5.9 追補	b. 関係法令等により特定の基準によって施工することが定められている場合は、これに従う。 a. 事後の検査、試験では結果が十分に検証できない工程については、認定された者が認定さ	_	□. 確認時期 測定は、原則として工事完成前とする。やむを得ず竣工引渡し後と なる場合は、発注者及び監理者の承認を受け、実施日については、 発注者及び建物管理者と協議する。 //. 事前準備 (※中間期 ・年間)における現場付近の風向、風速を測定する。
測定機器及び モニタリング機器 b.i の管理	のを用いる。 前 a 号に該当する機器は、適正に維持、 記載するとともに、記録はその報告書に	ングに使用する計測用機器等は、適切な精度のも 管理、校正し、その計画は当該試験等の計画書に 記載する。 験所又はこれに準ずる試験所の管理の下にある場	(電気)	び監理者に報告する。 a. 海外製の機器、材料、製品等を使用する場合は、あらかじめそれらが日本国の関係法令に 適合し、設計図書等に定められた品質、性能を有していることを証明する資料を監理者に 提出し、監理者の承認を受ける。		れた設備を使用して、定められた方法及び手順により作業を行い、その工程を監視、管理し、記録を監理者に報告する。 b.前 a 号の対象となる工程は、鉄筋の圧接、鉄骨の溶接のほか、完成後隠ぺい部となる耐火被覆や防火区画部の処理、カーテンウォールファスナー、天井内耐震ブレース等の固定部等、建築物の性能に重大な影響を及ぼすおそれがあるものが該当し、対象となる工程を要		二. 測定方法 ※C02濃度計測器方式 ・圧力差方式 ・トレーサーガス方式 ・その他()ホ. 測定箇所 各階()箇所 計()箇所 へ. 測定日数 ()日 ト. 定量的評価 上記測定を元に、自然換気による年間エネルギー削減量を算出
第4節 機器及び材料	ි .	ř前 b 号による記録の提出を省略することができ		b. 消耗品、支給材料又は貸与品及び設計図書等に海外製品としての仕様が明記されている場合、及び機器、製品において、国内の製造者が、海外製の部品等を使用して国内製品として組立販売又は取扱いをし、補修、定期点検等のアフターサービスができる体制にある場合は、海外製とは見なさない。		員、設備、方法、手順、管理及び記録の方法と併せて、あらかじめ監理者と協議のうえ定める。 c. 記録は、確認チェックのみではなく、形状寸法の測定結果及び写真等により、確認した内容が把握できるものとする。		する。 チ. その他 測定に先立ち、測定方法を記載した自然換気性能機能検査計画書を 作成して監理者に提出し、承認を受ける。測定及び評価後は、報告 書にまとめ、発注者及び監理者に提出する。
環境への配慮 b.:	料及び監理者の指示する材料について、5 監理者に提出する。 工事に使用する材料は、石綿を含有しな(の揮発性有機化合物含有量調査のため、揮発性材 安全データシート(SDS)、放散量測定報告を事前に いもの(含有率=0%)とする。 対等及び監理者の指示する材料については、安全			(電気) 1.5.11(機械)	a. 施工の検査に伴う不適合の管理、是正処置は、1.4.8に準じて行う。		7)模擬負荷による冷暖房機能検査 ※行わない・下記により行う 冷房・暖房機能について、関連機器及び各装置の性能、機能を設計図書等と照合し、 設計条件相当の負荷(模擬負荷)による測定を行い、その適合性を確認する。測定要領
1. 4. 2 [付加] a. i	データシート(SDS)を事前に監理者に提出 設計図書等が準拠した日本産業規格(以下			ただし、性能、品質安定性に関する不具合の発現率が、機器台数又は部品数量の5%を 超えた場合は、全数を保証対象とし、保証期間5年を追加延伸し、合計10年とする。 ■)維持管理、補修、定期点検等のアフターサービスについては、修理、部品交換の対応			_	は、機械(空調)設備設計図による。 イ. 冷房性能測定 対象室: ()
[付加] b. z [付加] c. i	事請負契約時の最新のものを適用する。 機器、材料に関する設計図書等の記載に 器、材料が所定の品質及び性能を有する。 の承認を受ける。 設計図書等において指定された機器、材料	「同等」「程度」等とある場合は、選定された機 ことの証明となる資料を監理者に提出し、監理者 学が入手困難な場合は、前 b 号により監理者の承		2)設備機器以外の製品等	1. 6. 1 [付加] 完成、検査	a. この工事の完了に当たり発注者に求める検査を「発注者検査」といい、この検査を発注者 に求めるときは、次の1)から4)までに示す要件を満たすものとする。 1)工事用図書に適合していることを確認し、すべての工事が完了している。 2)発注者及び、設計者及び監理者からの指示を受けた事項がすべて完了している。 3)特仕[1.6.1] c. からi. の各種検査及び検査結果に基づく必要な修補等がすべて完了して	1.6.2 置換法定検査	a. 共仕[1.6.2]を、次に読み替える。 (1)建築基準法第7条から同法7条の4までに定められる検査その他設計図書等に定める法令 上必要とされる関係機関による検査のうち、発注者が申請者となっているものの検査に 先立つ適切な時期に、工事の内容が設計図書等(計画変更確認申請まか、変更の協議や 申請が行われた場合は、確認済みの図書を含む)のとおりに実施されていることを確認
[付加] d.:	共仕[1.4.2](2)及び前 b 号において、建			■)基本素材性能等の仕様の保証期間は10年とする。ただし、素材性能、品質安定性に関する不具合の発現率が5%を超えた場合は、全数を保証対象とし、保証期間5年を追加延伸し、合計15年とする。 ■)修理、取替え材料の対応可能期間は10年とする。 d. 設計図書等に指定された海外製の機器、材料、製品等が所定の品質、性能に適合しないと	[置換]	いる。 4)設計図書等に定められた、工事完成時の提出図書の整備がすべて完了している。ただし設計図書の定め又は発注者及び監理者の承認を受けて後日提出とするものを除く。 b. 契約図書に規定する部分引渡しに係る工事の完了により、発注者に対して監理者の立会いのもとに検査を求めるときは、部分引渡しに係る工事について、前 a 号の1)から4)までの		して、監理者の検査を受ける。 (2)(1)の検査に合格したのち、監理者の立会いのもとに発注者の検査を求め、これを受ける。 (3)発注者が受ける法定検査に監理者とともに立ち会い、検査の記録を作成する。また、検査の申請に必要な工事関連書類作成及び資料提供のほか、検査に必要な資機材や労務を
[置換] f.:		び設計者の指示を受ける。 提出又は提示する。材質、仕上げの程度、色合、 び設計者に確認を受け、発注者又は監理者の承認		認められる場合、又は前 c 号の保証に耐えるものではないと認められる場合は、速やかに 監理者と協議し、代替品等の処置につき監理者の指示に従う。 a. 建築工事や機械設備工事で、配線敷設や配線接続その他の電気工事が含まれる工事の施工	[1dtho]	要件を満たすものとする。ただし、特仕[1.6.1]f.の検査の時期は、監理者と協議し、工事 完成時の提出図書の範囲は、発注者及び監理者と協議する。 c. 工事の完成に当たって、受注者等の自主検査を行ったうえで、受注者の本社等の検査員(現場関係者を除く)による「自主検査」を行う。自主検査に先立ち、自主検査計画書を監理者 に提出する。検査の結果は、関係法令又は工事用図書に適合しない箇所等がある場合は、	1. 6. 4 追補	提供するなど受検に協力する。 (4)(1)の検査又は法定検査に合格しないときは、修補、改造その他必要な処置を行う。 これらの処置への対応は、工事約款の定めによる。 a. 工事中に工事目的物の一部を発注者が使用する「部分使用」がある場合は、当該部分につ
[行加] h. ;	JIS-Q-17050-1(JIS-Q-1000)による自己適 マーク表示のあるものとはみなさない。	配合宣言をつけられた機器、材料、製品は、JISの本塗板作成に際し、各製造者等への色調指示用の	施工	は、「公共建築工事標準仕様書(電気設備工事編)」による。 a. 自主検査における確認項目及び検査記録の書式については、あらかじめ監理者と協議のうえ決定する。		速やかに補正を行ったうえで、監理者に報告する。なお、自主検査報告書作成については 「提出書類作成要領」による。 d.前 c 号の報告ののち、監理者による「監理者竣工検査」を受ける。 e.前号の検査の結果、修補又は改造が必要であると指摘された箇所がある場合は、監理者の		いて、共仕[1.5.5]に定める監理者による施工の検査、1.6.1項及び1.6.2項に準じた諸検査を受ける。部分使用に関して必要な官公署その他への手続については、発注者に協力する。
	※日建設計「基準色2010」 (※切取: ※日本塗料工業会「塗料用標準色 最;機器本体又はその構成部品が電気用品(電器、電動機、電熱器等)に該当する場合は	新版」(ワイド版) 1冊 『線類、ヒューズ類、配線器具、ブレーカー、変	一工程の施工の	b. 工種ごとの施工が終了したときは、設計図書等の定め又は監理者の指示がある場合、その施工についての報告書を監理者に提出する。 c. 電気工事を含む工種では、「公共建築工事標準仕様書(電気設備工事編)」に基づいて配線敷設や接続等が行われたことを確認した検査記録を、監理者に提出する。 d. 課金計量を行う回路は、誤結線がないか全数自主検査を行う。その内容は次による。	[付加]	指示により速やかに修補又は改造し、監理者の再検査を受けるとともに、官公署その他関係機関に対し必要な手続を行う。 f.前 c、d、e 号の各検査により、すべての工事が完了していること、及び設計図書等と契約条件並びに関係法令等の規定に適合していることが確認されたのち、監理者の本社等の検査員(現場組織関係者を除く)による「完成検査」を受ける。	1. 7. 1 [付加]	a. 工事完成時の提出図書は、次による。 ※完成図 ※保全に関する資料 ※竣工写真
(電気)1.4.5(機械) 機材の検査等 [付加] b.:	の製造又は組立が完了した時点で、種別 出する。 量産品あるいは標準品で実測値等が整備。	いは必要に応じて製作工場における機器、材料 ごとに自主検査を行い、検査記録を監理者に提 されているものは、性能表又は能力計算書等性		1)配線の確認は、作業対象となる回路の遮断器を操作し、施工図で配線された対象の機器 の電源が停止することを確認する。対象外の機器の電源が停止しないことも同時に確認 する。(1.3.18 トレーサビリティの項目対象) 2)配線の確認は、施工図及び盤回路図を使用して、対象部位ごとにチェックを行い、竣工	[付加]	8.前 f 号の検査の結果、修補又は改造が必要であると指摘された箇所がある場合は、監理者の 指示により速やかに修補又は改造し、監理者の再検査を受ける。 h. 完成時の諸検査の日程、方法については、関連工事との調整を行い、必要により関連工事 の受注者等同席のうえ、協同して検査を受ける。		※施工図 ※以下の1.7.1 c.1)による・ ※施工計画書等 ※以下の1.7.1 c.1)による・
[(dtho] c. i	寸法等の確認をもって前 a 号の検査とす	軽微なものは、こん包等の表示による材質、呼称	1 5 3 (sthn	後に配線確認を行った履歴が残るように、使用した施工図、盤回路図を記録として全数 保管する。記録には、確認日、記録者名を記載する。 3)課金計量対象が無負荷の場合は、電熱器等の設置をし、仮設機器で確認する。 a. 共仕[1.5.4]による施工の確認(自主検査)に合格後、検査記録を監理者に提出し、発注者又	[行加]	i. 工事の完成に際し、すべての機器及び装置について、原則として稼働確認、試運転調整を 完了した状態で、受注者等による次の検査、試験を行う。また、検査結果について報告書 を監理者に提出し、監理者竣工検査を受ける。1)外観検査(出来形検査)目視、聴音又は手で触るなどにより、各機器、装置が設計図書等に示す構造、材料、安		※その他「提出書類作成要領」に示す図書 ・竣工パンフレット 発注者用 部、監理者用 部 ・竣工パンフレットは、竣工写真及び建築物概要、設計コンセプト等を記載したもので、体裁、内容等は監理者の指示による。体裁は、監理者の指示がない場合は、A4 判2つ折りカラーオフセット印刷とする。提出時期は、発注者との協議による。
	検査記録を提出し、監理者の立会いのも。 お、これらの検査に必要な資機材、労務	検査の定めがある場合、前 a 号の検査に合格後、 とに発注者の検査又は監理者の検査を受ける。な 等を提供する。 査を海外において受けなければならない場合には、	(電気) 1.5.4(機械) 施工の検査等	は監理者の施工の検査を受ける。なお、検査に必要な資機材及び労務等を提供する。 b. 発注者又は監理者による検査の結果、工事用図書のとおりに実施されていないこと及び工事用図書に示された性能が満たされていないことが認められ、修補又は改造を行った箇所は、発注者又は監理者の再検査を受ける。		全、耐久、保守、衛生等についての要求に合致することを確認する。 2)個別性能機能検査: 次により各機器及び各装置の個別の性能、機能を設計図書等と照合し、その適合性を確認する。		・
	それに必要な、発注者及び監理者の交通 1)人数(1回あたり) 発注者()名 監理者(2)グレード 航空機()クラス ホ			c. 自主中間検査 ※受注者の判断、社内規定等により、必要に応じて行う ・次により行う 契約内容の履行を確実なものにするために、監理者の指示する時期に、受注者の本社等の検査要員(現場関係者を除く)による自主中間検査を行い、関係法令又は設計図		イ.機能検査:運転、作動状態での試験に先立ち、稼働、通水、通気、通電等の試験を行う。次に各機器、装置の単体の動作試験を行い、運転状態及び各種動作が正常であることを確認する。□.性能検査:各機器、装置の単体での性能が、設計図書等に定められた流量、圧力、温度、電圧、電流、稼働力等と合致することを確認する。		完成引渡し後も自ら保管する。ただし、NS-CASTの運用により提出及び保管済みのケースで、 発注者への提出が必要な場合は、監理者を介して行うものとする。 1)提出、保管する工事関係図書 ※施工図等 (※すべて・監理者の指示する施工図等・・)
(電気)1.4.6(機械)	機器、材料の試験及び施工検査に伴う試験 1)設計図書等に定められた場合 2)試験によらなければ、設計図書等に定			書等に適合しない箇所等がある場合は、速やかに修補又は改造を行ったうえで、監理者に報告する。 a. 共仕[1.5.7](1)を、次に読み替える。		八.水質検査:飲料水は、水道法施行規則による水質基準に適合することを確認する。 雑用水は、建築物における衛生的環境の確保に関する法律に規定される 建築物環境衛生管理基準に適合することを確認する。 3)総合性能機能検査		※施工計画書、施工要領書、試験計画書 (※すべて ・監理者の指示する施工計画書等 ・) ※検査記録 (工事中のすべての受注者等、監理者、官公署による検査等の記録を含む)
[付加] c./	きない場合 前 a 号の試験の結果に疑義が生じた場合 供試体の製作要領は、設計図書等の定め(適切なものを受注者が提案し、監理者のA 共仕[1.4.5](3)を、次に読み替える。	こよる。定めがない場合は、試験方法に基づいた		(1)設計図書等に定められた場合及び監理者の指示を受けた場合の施工は、監理者の立会いを受ける。この際、適切な時期に監理者に対して立会いの請求を行うものとし、立会いの日時について監理者の指示を受ける。なお、発注者の指示により、発注者が立ち会うことがある。 b. 監理者が指示した場合には、監理者の立会いに代えて工事写真等の記録を整理して監理者		複数の工種にまたがって性能、機能を発揮する機器、装置について、関連工事の受注者と協同して総合的な性能機能検査を行い、その適合性を確認する。主な確認項目は、次による。なお、検査に先立ち検査計画書を作成し、監理者の承認を受ける。 ※全停電・復電総合検査(検査の要領等は、「提出書類作成要領・ 受注者検査要領」による。)		※施工報告書、試験報告書 ※工事写真 ※会議記録、打合せ記録 ※タイル先付けPC及び石先付けPCの製作・施工記録、試験・検査の記録及びタイル補 修張りの記録
	(3)試験は、原則として、監理者の立会いずる試験所で行う場合、あるいはあらない。なお、監理者の立会いに必要な	を受けて行う。ただし、公的試験所又はこれに準かじめ監理者の承認を受けた場合は、この限りで 資機材、労務等を提供する。 等により工事に使用することが適当でないものは、		に提出し、監理者の確認を受ける。		※防災総合検査※タンク、水槽関連総合検査(設備工事のみ)※自動制御総合検査(設備工事のみ)※中央監視盤総合検査※総合運転こよる騒音、振動検査	[/ +t nn]	※各種計算書(設備関連、耐震関連、耐風圧関連等) ・ 2)提出・保管媒体 ※デジタルデータ(PDF、TIFF等)・原本() d.前 a、c 号により発注者に提出された図書等の著作権にかかわる当該建築物に限定する使
着工						中村 俊一 一級建築士 高柳 慎太郎 一級建築士・設備一級建築士 藤井 匡輔 建築設備士		することを目的として作成する。 山梨県立中央病院 本館東側増築工事 (通し番号 2)
<u>監理</u> 。 施工 。						版本 和也 岸 克己 意見を聴いた建築設備士 21.08.10		電気設備特記仕様書(2) A1:- No. J - 200458 - A
								'17.07.01改訂 仕様 書委 員会 作成


1 特	記仕様書(3)	_								
			 工事目的物の完成	時に、発注者及び監理者に提出		b. 竣工写真のデジタル画像データ等は、次による。		アンカー 追補 しょう は 使用した い		c.屋外電路の支持材(吊り台、架台)
	・共仕[表1.7.1			→ ¥5\/-		フォトブックの体裁にかかわらず、データはキャビネ版サイズの		耐震計算書と施工状況を照合し、自主検査記録書を作成し監理者に提出する。		・成形品(アルミニウム製) ・成形品(ステンレス製)
				書類)による。また「特記仕様書」 る主要な詳細図等は、次による。		とする。また、提出するデータにおいて、各画像が横向きとなら ようにする。	12(1)	c. あと施工アンカーの性能試験及び施工後確認試験は、監理者と協議する。 d. あと施工アンカーの施工管理には、工事内容に相応した施工の指導を行う施工管理技術	当	d. 屋外電路の固定材(ボルト、ナット類) ○溶融亜鉛めっき ・ステンレス製
	建築意匠図			面詳細図・展開図		3)ファイル形式 ※TIFF(圧縮 LZW) ・JPG(圧縮 最高画質)		を置く。受注者は、日本建築あと施工アンカー協会の資格を有する者が、又はあと施工		+tn
				・天井伏図 ・天井耐震部材 細図 ・植栽図 ・		4)カラーモード RGB 5)記録媒体 CD-R、DVD-R等		ンカーについて十分習熟し、かつ十分な技能及び経験を有する者が施工を行う。 e. あと施工アンカーの適用は、以下のとおりとする。	1.2.2 <u></u> 付 PF管、CD管及で	
		: · 構造関連詳細図				フォルダ形式及びファイル名は、監理者の指示による。		1)あと施工アンカーの選定は、日本建築センター「建築設備耐震設計・施工指針」2014		
		・※設計図面に準拠 て、次を提出する。	2して作成する	•		6)その他 通し番号と標題及び各写真の撮影者を記した写真一覧表のExcel等 データを添付する。やむを得ず画像データが上記仕様を満たすこ		版、空気調和・衛生工学会「建築設備用あと施工アンカー SHASE-S 012」に準拠するともに、日本建築あと施工アンカー協会(JCAA)の認証品を使用する。また、選定した		a. 屋内型プルボックスの材質
		図、排煙区画図				できない場合は、画像データのほか、キャビネ版カラープリント	によ	あと施工アンカー製造者による実技講習会を開催し、受注者は使用するあと施工アン		
		設備プロット図 造種別図、同構造	詳細図(大臣認定証	- - - - - - - - - - - - - - - - - - -		るバラ写真全数(1部)を <u>監理者</u> に提出する。 c. 撮影者は、次による。		一の製品知識と十分な技能を習得し施工する。また、許容引抜荷重の計算では、第一種、第二種軽量コンクリートが使用される場合は、一割程度裕度ある選定を行う。		b. 屋外型プルボックスの材質 ※鋼板製(溶融亜鉛めっき)・・ステンレス鋼板製・・合成樹脂製
	・建築基準	法12条5項の報告に				※監理者の承認する撮影者・建築写真専門家(監理者と協議のうえ選定)		2)あと施工金属拡張アンカーは、おねじ型(スリーブ打込み式、ウェッジ式)とする。や		付加] c.露出部金属プルボックスの塗装
		荷重範囲図 f時の搬出入計画図				d. 撮影時期その他の撮影条件は、次による。 ・・・・・・・・・・・・・・・・・・・・・・・・・・・・・・・・・・・・		むを得ずめねじ型を使用する場合は、内部コーン打込み式とし、支持重量は20kg以下原則とする。		露出部() ⊙指定色 · 不要 付加] d.プルボックスのふたの止めねじ
								3)あと施工接着系アンカーの固着剤は、カプセル方式を原則とし、耐薬品性・耐熱性等	カ	長辺200mmを超える場合は、蝶ねじ又は脱落防止ねじとする。
	d. 共仕[1.7.2(2)]を (2)完成図の様式、		出部数等は、「提出	出書類作成要領」によるとともに、		a. 鍵合わせ、各種計量器確認等を行う。その日程、方法は、監理者と協議のうえ決定す 発注者及び監理者の立会いについては、監理者の指示による。	්ර. 	施工条件を考慮して選定する。また、接着系アンカーは配管、ダクト、機器等の天井 り下げ用及び重量の大きい機器、配管等を支持する壁付ブラケットなどの常時引抜力		
	次による。原図			、監理者を通じて発注者に提出	1.7.8(機械)	b. 鍵の提出に当たっては、鍵に整理札を付け、それに整合した建具配置図及び鍵明細書		掛るボルトに使用してはならない。	ケーブルラッ	
	する。 種類 サイズ	製本等の体裁	紙質等	部数 備考	_ 鍵合わせ等	もに、鍵箱に整理、収納して発注者に提出する。必要により設備関係、操作ボックス の鍵類も併せて収納する。	関係	4)雨掛りとなるあと施工アンカー部分では、取り合い部分にシーリングを行い、止水処を行う。	里	
	原図 41判	_	トレーシング	1 3つ折り図面ケース入り		c. 鍵箱の仕様 ※必要本数を収納できる市販品程度 ・		5)防水保護コンクリートへのあと施工アンカーは行わない。やむを得ずあと施工アンカ		・めっき鋼板(JIS G3321、JIS G3322、JIS G3323 又は同等品)製
			<u>~°−/</u> °−			a.1.6.1による「発注者検査」終了後、設計図書等に定める各種の図書類、物品又はこれ	<u></u>	とする場合は、防水層、鉄筋、埋設配管類に対し損傷影響がない旨の資料を作成し、! 理者の承認を受ける。	ニー ニー・ニー・ニー・ニー・ニー・ニー・ニー・ニー・ニー・ニー・ニー・ニー・ニー・ニ	・アルミニウム製・ステンレス製 b. 屋内のケーブルラック保護カバー
	製本1 A1判	2つ折り製本	普通紙 ————————————————————————————————————	1 表紙及び背表紙にタイトル入り	(電気)	わる目録を添えて、発注者に工事目的物を引き渡す。なお、引渡しは監理者の立会い		6)あと施工アンカーは、梁底に打ち込むことを禁止する。		屋内の露出部は、床上2.3mまでは保護力バー(鋼板メラミン焼付1.2mm厚以上)をケーブル
	製本2 A3判 (縮小)	2つ折り製本	普通紙	2 表紙及び背表紙にタイトル入り	」 1.7.9(機械)	とに行う。 b. 工事目的物の引渡しに際して提出する予備材料、備品、工具等は、次による。		7)コンクリート基礎にあと施工アンカーを打ち込む場合は、事前にコンクリート基礎の筋状態を確認し、あと施工アンカーが配筋に当たらないようにする。		ラックの上下両面に設ける。ただし電気室やEPS等の部分は除く。 ・上記以外の屋内場所に保護力バーを設ける。(場所:
		 A4判折込み製本		- 黒表紙銀文字製本				8)そのほか、改修標仕[第2編 第5章 インサート及びアンカー]に準拠して施工を行う。		・屋内保護力バーの材質(・鋼鈑メラミン焼付1.2mm厚以上 ・設計図による)
	原図の	電子媒体(CD-R、			1.7.9 追補	a. 完成引渡し後でなければできない受注者の検査等で、必要により監理者の指示する事		9)上記原則以外のことを行う場合は、監理者と協議する。 f. あと施工アンカーを使用する場所における埋込み配管等の探査の範囲及び方法は場所ご	<u>_</u>	c. 屋外のケーブルラック保護カバー ・
	CADデータ -	電子媒体(UD-R、 DVD-R等)	_	2 媒体にタイトル印刷	(電気)	ついては、契約不適合責任期間内の監理者の指示する時期に検査、測定、調査等を行	–	に監理者と協議する。		・屋外保護力バーの材質(※鋼鈑溶融亜鉛めっき製 ・ステンレス製
	原図の PDFデータ	電子媒体(CD-R、 DVD-R等)	_	2 媒体にタイトル印刷	1.7.11 (機械) 完成引渡し後の	その結果を発注者、建物管理者及び監理者に報告する。 b. 建築物の完成時期等により、工事完成までに確認できない設備機器の能力及び室内環		g. 重量機器類のアンカーは、先付アンカーを原則とする。 h. 設備工事の共通支持部材用のアンカーボルトやインサートは、原則建築工事に依頼する。		・めっき鋼板(JIS G3321、JIS G3322、JIS G3323 又は同等 品)製
	1)原図及び製本用紙	への印刷は、原則。		 出力プリントとする。	一大成り返し後の一大人の一大人の一大人の一大人の一大人の一大人の一大人の一大人の一大人の一大人	については、完成後の性能機能検査として完成引渡し後1年以内の夏季及び冬季で気象	条件	i. 配管、ケーブルラック等の吊り用共通支持架台等は、インサートを原則とする。		・屋外保護力バーの条件(⊙風圧力に対応した固定 ・人が乗れる耐荷重
	2)CADデータのファイ	「ル形式はdwgとし、	作成要領は、監理	置者の指示による。		等が設計条件に近い日に測定し、設計図書等に定める性能、機能、室内環境との適合 確認する。竣工までに完成後の性能機能検査の項目と方法、検査スケジュール、検査		追補		・エンボス付等のノンスリップ仕上げ ⊙屋根型等の水勾配付 ・ケーブルラック下側にも上側と同じ保護力バーを設ける
						を記載した完成後の性能機能検査計画書を作成し、発注者、建物管理者及び監理者に		a. 高調皮流出電流計算書		・ケーブルラック下側にも工腕と同じ保護が、一を認ける ○ケーブルラック下側にシート(ネトロン等)付
	e. 完成図は、施工中の				_	して承認を受け、竣工引継ぎ書に添付する。完成後の性能機能検査実施後は測定報告	書を高調波環境レベル	※「高圧又は特別高圧電力で受電する需要家の高調波抑制ガイドライン」(H6年制定H 年改正資源エネルギー庁)、「高調波抑制対策技術指針」(JEAG 9702-2018)により作		・設計図による)
				途工事により出来形が変わる場合 図と別途工事完了後の状態を示す		速やかに作成し、発注者又は監理者に提出する。 c. 工事目的物の完成引渡し後、設備機器等についての1年間の運転実績を測定、調査し、	そ の	年以上負源エイルキー庁)、「高調波抑制対象技術指針」(JEAG 9702-2018)により1F する。		
	完成図の両方を作成 ・適用する(範囲)			結果を整理、考察のうえ、発注者、建物管理者及び監理者に報告する。本号の適用は	、次	・作成しない	1.3.1 付配線器具	加 a. コンセント色 ・ 回路種別により色別(一般:白、発電機:赤、無停電:緑、非接地:茶)
	・適用する(配出) ※適用しない	J •)			による。 ※行わない	第16節 表示工事			・回路性別により巴別、一般・日、光亀成・小、無停亀・緑、非接心・栄) ・記計図による
			炎造者、品名、品番	、色番等のデータは、完成図仕上	E	・次の項目について行う	2.16.1	a. 表示工事施工計画書を作成し、監理者の承認を受ける。		b. スイッチ
	表の備考欄に記載す	7 a.				・年間一次エネルギー消費量 ・年間電力消費量と内訳	一版事項			・一般形 ⊙ワイト・ハント・ル形 ※設計図による c. プレートの材質
			保全に関する資料	として、次のものを監理者の確認	₹ 1	・年間ガス消費量と内訳	2. 16. 2	a. 機器類には、機器番号・機器名称・主たる仕様を表示する。		・新金属製(耐食アルミニウム合金製) ・ステンレス鋼板製 ①合成樹脂製
	を受けたのち、発達 ※保証書(原本)					・年間油消費量と内訳 ・年間給水量と内訳	機器類の表示	b. 表示位置はメンテナンス通路から見やすい位置とし、判別しやすい大きさで表示する。		※設計図による
	※保守及び緊急道		-			・新技術導入の効果()	2. 16. 3	a. 盤類には、盤記号・盤名称を表示する。	第4節 照明器	
	※協会類操作品が	剣等取扱い引継ぎ書 する機器完成図	<u> </u>			・その他(盤類の表示	b. 盤扉裏には、受注者銘板・締付け確認票を貼り付ける。 c. 配線の導体接続用端子台には、規定の締付け後にマーキングを行い、締付け確認票に日		<u>か</u> a. LED照明器具の規格 PSEマークを有する。
	※敷地境界立会(Dエネルギー消費性能の向上に関する法律に基づく対応等 追補	`+/=	と氏名を記入する。		・直管形LEDランプ ・JIS C 8159-1(こ準拠 ・JEL802に準拠 ※設計図による
	※地中仮設残存物 ※設備関係測定率				1.8.1 一般事項及び	a. 本工事においては、「建築物のエネルギー消費性能の向上に関する法律」(平成27年 第53号)(以下建築物省エネ法という)に基づき、建築物のエネルギー消費性能基準		a. 受変電室には、単線結線図を見やすい位置に表示する。詳細は監理者と協議する。	1. 4. 3 付	 J加 a.LEDモジュールは、JIS C 8155「一般照明用LEDモジュール性能要求事項」による。
	・保全マニュアル				適用範囲	下、省工ネ基準という)への適合を図る。	その他	b. 盤収納の機器・装置類・計器類には、機器名・設定値・許容値・調整値等を本体又は直		b. LED制御装置は、JIS C 61000-3-2「電磁両立性-第3-2部:限度値-高調波発生限度値
	・長期修繕計画					b. 建築物省工ネ法に係る本工事の該当区分は、次による。 ・適合義務(適合性判定)を要する特定建築物 ・届出対象建築物 ・該当なし		に表示する。 c. インバータの部品等には、耐用年数・交換年数・時期等を表示する。		(1相当たりの入力電流は20A以下の機器)」に適合するものを使用する。 c. LED照明器具は採用する器具電源部の定格力率と点灯時突入電流を調べ、回路のMCCBがトリ
	b. 保全に関する資料の				_	c. 適合義務を要する特定建築物に該当する場合は、工事完了時の完了検査申請書に添付		d. プルボックスには用途表示、配線には回路・行き先等を表示する。		ップしないことを確認する。 d.屋外に用いるLED照明器具は、その漏れ電流を調べ、回路のELCBがトリップしないことを
				築物等の利用、維持管理、保全に 確認を受けたのち発注者に提出し		「省工ネ基準に係る工事監理の実施状況に関する報告書(省工ネ基準工事監理報告書 に必要な書類等の作成に協力する。		e. 天井点検口の裏面には、点検口から保守点検する機器・器具等の項目と位置を示す表示 を貼付する。		は、産れら用いるLEVRの内容具は、その利に電流を調べ、凹峰のELUBがドラックしないことを 確認する。
				い説明を行う。取扱い説明が完了			/ /- (-)	f. 現地の状況に応じて「危険注意、乗らぬこと」等の注意喚起の表示を行う。 g. バッテリー類は設置場所と交換時期を記載したバッテリーリストを作成のうえ、該当機	28 4 4 4 5 6	
	した場合は、その記 1)特殊な操作を必要		到し叛古する。		1. 8. 2 施工計画書	a. 設計図書に示された省工ネ基準に係る建築材料や設備の施工に先立ち、施工計画書を して監理者に提出する。	TFPX	8. ハツテリー類は設直場所と交換時期を記載したハツテリーリストを1FRMのつえ、該当機 の見やすい位置に「バッテリー交換有り」の表示を行う。	NS 1.4.4 L1 光源	
	2)特殊な手入れを必					b. 施工計画書には、省工ネ基準に係るすべての材料、製品、機器等の仕様及び施工要領	を記	h. ケーブルの表示札は接続点付近及び次の部分に行う。		白熱灯 使用種別にとに総本数の % (最低 本以上)
	3)使用上、保全上特 4)専門工事業者への					載する。		EPS(⊙各階 ・()階ごと) 横引きケーブルラック(⊙分岐部及び天井点検□設置箇所 ・()mごと)	[1	放電灯 使用種別ごとに総本数の % (最低 本以上) 付加] b.LEDモジュールを交換可能な照明器具とする条件
	5)定期的二状態や概念				1. 8. 3	a. 設計図書に示された省エネ基準に係る建築材料や設備の性能、仕様等のとおりに工事				○寿命30,000時間以内のLEDモジュールを使用する照明器具
	6)経年劣化等により7)その他、事故、5			要と思われるもの	工事の検査、報告及び記録等			復電総合検査 延伸 a. 全停電・復電総合検査においては、接続されている負荷を稼働させるが、コンセント負	 苛	・LEDモジュールを使用するすべてのLED照明器具
4 7 4 (+++0	4.7.4.0/- 1/1/5/	++× -> /□ / /> -> -				納入仕様書等を添付する。	全停電・復電	等検査時に負荷が稼働しない場合は以下による。		5~第12節、第14節 盤類共通
1.7.4 <u>付加</u> 図書の保管	」a.1.7.1c号により安? は、次による。	土者か保官する工事	\$ 按 (限(工事完成引渡し日から起算))	c. 具体的な自主検査及び確認の方法や、報告書の書式等については、監理者の指示によ	る。 総合検査	全停電・復電検査において、模擬負荷を ・使用しない ・使用する 模擬負荷を使用する場合、	1.7.3、	盤、分電盤、OA盤、実験盤、開閉器箱、制御盤、電気自動車用充電装置) a.屋内キャビネットの材質
	※15年				3.3 電気設備			·模擬負荷容量(kW × 台、kW× 台、 kW× 台)	1. 9. 3~1. 12.	
1.7.5 追補	 a. 竣工写真の提出は、							・接続場所 ・配電盤 ・分電盤(箇所) ・図示による b. 全停電・復電総合検査において、試験ケースとして以下のケースを追加する。	1. 14. 3 キャビネット	
(電気)	 1)提出写真カット数	数 外観(4) 航空写真(1)	第1編 一般:	 共通事項		• (付加] b.鋼板製キャビネットの塗装色
1.7.7 (機械) 竣工写真	2)カラープリント 数 区分	是出部数等	 装丁及び写真の	サイズ等 提出部数	第2章 共通	[工事] (電気)				・製造者の標準色 ①指定色塗装 付加] c.接地端子
		※ ※ フォト	トブック形式	1	第1節 仮設工事		第2編 電力記	ý佣上 事 ————————————————————————————————————		※回路数と同数の接地端子を設ける。 ・設計図による ・その他()
		・ 合 紙)	アルバム形式 トブック形式	<u>'</u>	2.1.1 一般 事 項	a. <u>監理者事務所等</u> ○設ける 	第1章 機材		[1	付加] d.屋外キャビネットの材質 ※鋼板製(塗装) ・鋼板製(溶融亜鉛めっき) ・ステンレス鋼板製
		ニ	アルバム形式	1	7,7,7		第1節 電線類		[1	付加] e. 屋外キャビネットの塗装
				写真のサイズ、レイアウト等詳 に「提出書類作成要領」による。	第10節 インサー 2.10.2	ート ■ a. アンカー金物の品質は次による。	1.1.1 付加 電線類	a. 電線種別 · · · ○ EM電線、EMケーブル · · 一般電線、一般ケーブル	[/·	● ○ 耐塩塗装(製造者標準) ・重耐塩塗装(製造者標準) ・その他() 付加] f. 屋外キャビネットのチャンネルベース
	サイズ:	※内面260mm×260	m m •		材料 [付加]	D] 1)基礎ボルトは、JIS B 1178による。				※鋼板製(溶融亜鉛めっき) ・鋼板製(塗装) ・ステンレス鋼板製 ・その他(
			イプ フルフラット 印刷 ・印画紙			2)インサート金物は、鋼製又は鋳鋼製で錆止め処理を施したものとする。ただし、暗 (床下ピット、トレンチ等)、多湿箇所、免震層等ではステンレス製とする。	きょ 第2節 電線保護物 1.2.1 [付加]		1. 7. 4 付	than a. 母線接続部
	参考 :	エスエス企画 建	· 築写真PR026スクエ	ア程度		3)水湿及び腐食のおそれのある部分に使用するアンカー金物は、ステンレス製(SUS3		屋内 ※ねじなし電線管 ・薄鋼電線管	導電部	※盤の母線(接続部)には、不可逆性示温材(70°C等)を設ける。
				フォトブックのPDFデータ(高品] 1部、監理者用 1部)		(はSUS316)又は溶融亜鉛めっき(付着量350g/m'以上)を施したものとする。		屋外 ※厚鋼電線管(溶融亜鉛めっき) ・ポリエチレン被覆鋼管(PLP) ・その他	1. 7. 6	a. 積算計器の種類
			提出書類作成要領			•		b. 露出部金属管の塗装	器具類	○無検定 ・検定付 ※設計図による
								露出部 (場所:) ○指定色 · 不要 塗装の仕様 ()		
着工	<u> </u>									
着工								中村 俊一 一級建築士 高柳 慎太郎 一級建築士·設備一級建築士 日建 長十		山梨県立中央病院 (通し番号 3)
<u> </u>								藤井 匡輔 建築設備士 ちょうしゅ		本館東側増築工事 1 — 3
施工								坂本 和也 岸 克己 意見を聴いた建築設備士 21.08.10		電気設備特記仕様書(3) A1:- No. J - 200458- A
_~ ~~	<u> </u>		Ī						. 1 . 1	\sim 1 \sim 2 \sim 7 \sim 9 \sim 7 \sim 9 \sim 7 \sim 9


'17.07.01改訂 仕様書委員会 作成


1 特	2仕様書(4) -				
1	b. 低圧用SPD ※クラス I (ただし接地極間連結用はクラス I) ・設計図による	第2章 施工			
第9節 0A盤 1.9.3	a. ト"アの形式	2. 19. 3 a. 測定するチャンネル数 受信調査 ※視聴可能な全チャンネル ・その他()			
キャビネット	※開閉式 ① 着脱式 (分電盤、弱電端子盤は着脱式、動力盤は開閉式) b. 外部配線の通過の有無	その他			
	※不通過・通過する	・既存の受変電設備に、新たに負荷設備を接続又は切り離す等、設備容量を増減する場合は、既存の計測機器・			
	c. 端子盤部セパレータの仕様 ※鋼板製・・樹脂製	保護継電器・CT・VT・リレー等の整定値設定変更や容量増、減による取替え等の必要な改修を行う。 ・本件による負荷増に対する既存の変圧器容量の現場計測や計算書作成等を行い監理者へ報告すること。			
	d. 端子盤部の許容温度対策	・今回増築部の電源は一般系統と保安系統の2系統切替可能であるが、常時は一般系統から受電すること。			
	※通気口(フィルター付) ・冷却用ファン ・設計図による	保安系統への切替は点検等の計画停電時のみ利用可能とし発電機電源からの供給はしないこと。 (ただし、運用で発電機実容量を考慮した上で利用することは可能とする。)			
第12節 制御盤 1.12.1	a. 主幹器具	- ・受変電の改造及び幹線接続工事は、計画書を作成し監理者へ提出すること。 ・受変電のマルチメータ増設に関わる扉の開口改造等で事前作業できるものは対応し停電時間の縮小			
一般事項	※配線用遮断器・漏電遮断器・設計図による	に協力すること。			
1.12.6 付加	a. 400V級インバータのサージ発生によるモータ絶縁劣化対策は下記とする。	」・施工期間中に変更申請等の用途に防災設備を中心とした変更図の作成に協力すること。なお、変更図は 係員の指示により指定期間までに作成すること。また変更申請に必要な各種計算書を作成すること。			
器具類	※マイクロサージ電圧抑制フィルタを付属させ、付属するフィルタの騒音データを提出	・電気室内のスケルトン(A1サイズ)を更新し、アクリルケースに収納し貼付すること。			
	し、監理者の確認を受ける。・設計図による	・施工段階での各諸官庁(消防含)との協議及びそれに必要な資料作成等を監理者の指示のもと行うこと。 ・工事に伴い必要な申請作業にかかわる費用は施工者にて見込むこと。			
	b. 400V回路に使用する保護遮断器は、漏電保護機能付きとする。 c. インバータ(PWM方式以外)の高調波流出対策	・工事にて導入する機器選定については、全てメンテナンス体制・消耗品(交換期間明記)・保守費を提示し、 発注者に了承を得ること。また全て納入仕様書は共通仕様書・発注図書・特記との比較表を添付すること。			
	※DCリアクトルを設ける。ただし構造上設置不可な場合はACリアクトルを設ける	・以下の計算書を施工着手前に監督員に提出し承諾を得ること。			
	・DCリアクトル及びACリアクトルを設ける ・DCリアクトル及びACリアクトルを設ける ・DCリアクトル及びACリアクトルを設ける ・DCリアクトル及びACリアクトルを設ける	保護協調、変圧器容量、幹線容量、耐震施工、各室照度、TV共聴電界強度 ・各幹線には幹線名称・供給元・供給先・サイズ・敷設時期を明記したプレートを各接続部付近に			
	・設計図による	に取付けること。			
	d. 微小電流回路のリレー接点の制御線のこう長が長くなる場合には、浮遊容量により誤動作を起こさないようにダミー抵抗の追加を検討する。	・図面に記載のない制御線等も本工事として見込むこと。 ・非常照明はLEDとし、既存容量が足りない場合は差分について適宜既存の非常照明をLEDに交換工事すること。			
		・工事着手前に総合図を作成し、監理者に提出する。請負者は建築・各設備その他関する工事の全体概要を 把握し各工事に含まれる機器類を同一の平面図・天井伏図及び展開図に記入すること。(原則として1/50)			
第2章 施工		・図面上機器姿図・寸法は全て参考とする。かつ各設備計画概要にある機能を満たすシステムを構成でき			
第1節 共通事項 2.1.13 付加	a. 耐震安全性の分類と耐震支持	る機器を選定すること。 ・区画貫通処理の撤去、再取り付けを見込むこと。			
耐震施工	・標仕[表2.1.2]による	・各二次側増設に伴う必要な各主装置の改修も見込むこと。			
	○特定の施設・一般の施設				
	・「工事概要書 2-3 総合耐震クライテリア」による。 ただし、耐震支持は0号による				
	b.「工事概要書 2-3 総合耐震クライテリア」による場合の横引き配管等の耐震支持				
	1)機器の耐震クラスがSの場合耐震支持はSA種とする 2)機器の耐震クラスがA又はBならばA種とする				
	3)他種の耐震支持を使用せざるを得ない部分は監理者の承認を受ける				
	4) ただし、標準仕様書の耐震支持に関する除外対象については本事項は適用しない c. 建築物への引込み部の地盤変位への対応方法				
	地中側配管種別 ・波付硬質合成樹脂管 ・鋼管 ・設計図による 想定沈下量 ・0.2m以下 ・0.6m以下 ・1m以下				
	d. エキスパンションジョイント部の耐震処置方法				
	・金属性可とう電線管又はPF管工事 ・ のケーブル工事(増築引き込み箇所は余長を見込む)				
	属管配線・合成樹脂管配線(PF管、CD管、硬質ビニル管)				
	a. 最上階の上部スラブ及び外壁には配管を埋設してはならない。 b. インバータ制御機器等、電磁障害を発生させる機器への動力制御盤からの配管仕様は以下				
隠ぺい配管の敷設	とする。 ※金属管・・設計図による				
第10節 ケーブル 2.10.1.6	配線 a. ハーネスジョイント又はフリーアクセスフロア用コンセント等の数量と同数のセパレータ				
二重床内配線	(弱電電流電線と接触させないもの)を見込む。				
第13節 接地、第	 				
2. 13. 9 接地線	a. 内部雷保護の接地線サイズ(100A以下) ※8mm以上・設計図による				
第18節 施工の立 2.18.2	会い及び試験 a. 構造体接地を採用した場合の電圧降下法による接地抵抗測定				
施工の試験	・測定する(測定時期:():回数:()) ⊙測定しない(等価表面積置換法により計算で代替(安全係数:3))				
[1寸力0]	b. 一般照明の照度測定				
	1)測定箇所 ※全室(PS、DSを除く) ・その他()				
	2)施工前の照度分布図				
	※作成する(室名: PS、DSを除く全箇所)・作成しない				
第6編 通信・ 	· 情報設備工事 				
第1章 機材					
第1節 電線類 1.1.1	a. 電線種別				
	○ EM電線、EMケーブル ・一般電線、一般ケーブル				
 第4節 端子盤・機	 機器 又納ラック等				
1. 4. 2	a. 屋内用キャビネット				
端子盤等 [付加]	※鋼板製(塗装) ・ステンレス鋼板製 ・鋼板製(溶融亜鉛めっき) b. キャビネットの塗装色				
	・製造者の標準色 ①指定色 ・設計図による				
<u></u>					
着工			中村 俊一 一級建築士 高柳 慎太郎 一級建築士・設備一級建築士	日建設計	山梨県立中央病院 本館東側増発工事 (通し番号 4
<u></u>			藤井 匡輔 建築設備士		本館東側増築工事 1 — 4
			坂本 和也 岸 克己 意見を聴いた建築設備士	21.08.10	電気設備特記仕様書(4) A1:- No. J - 200458-


'17.07.01改訂 仕様書委員会 作成

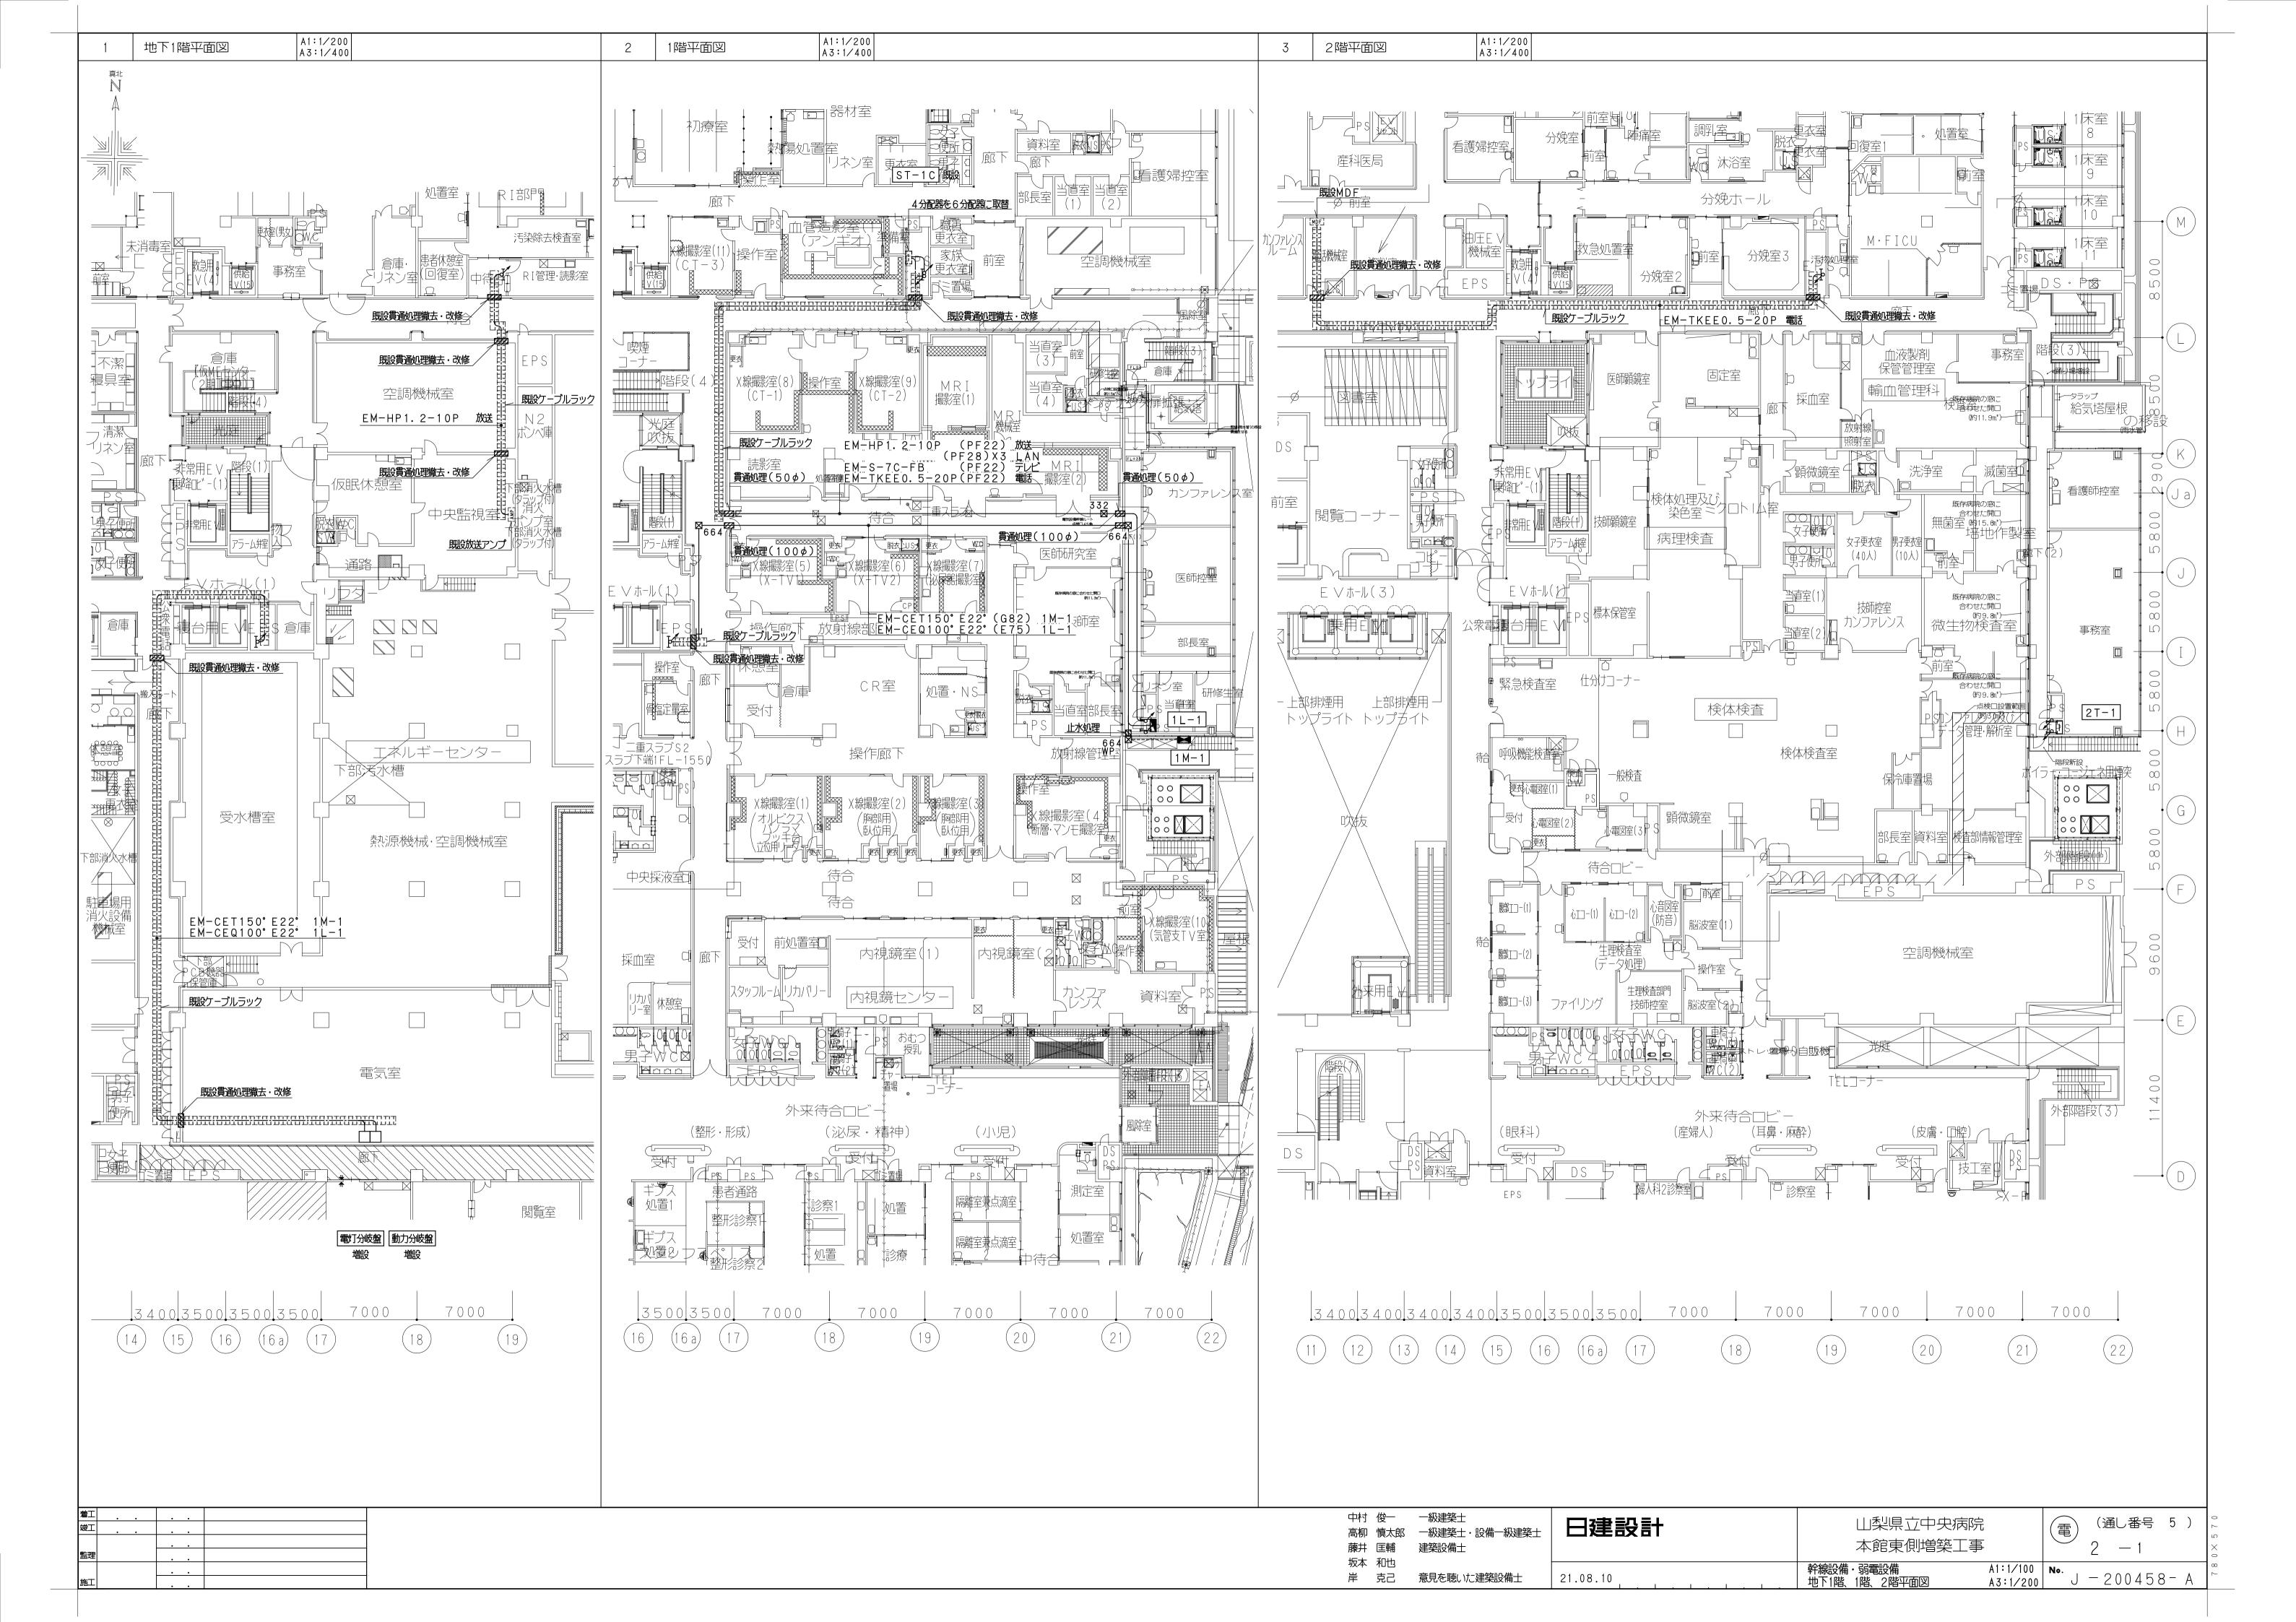


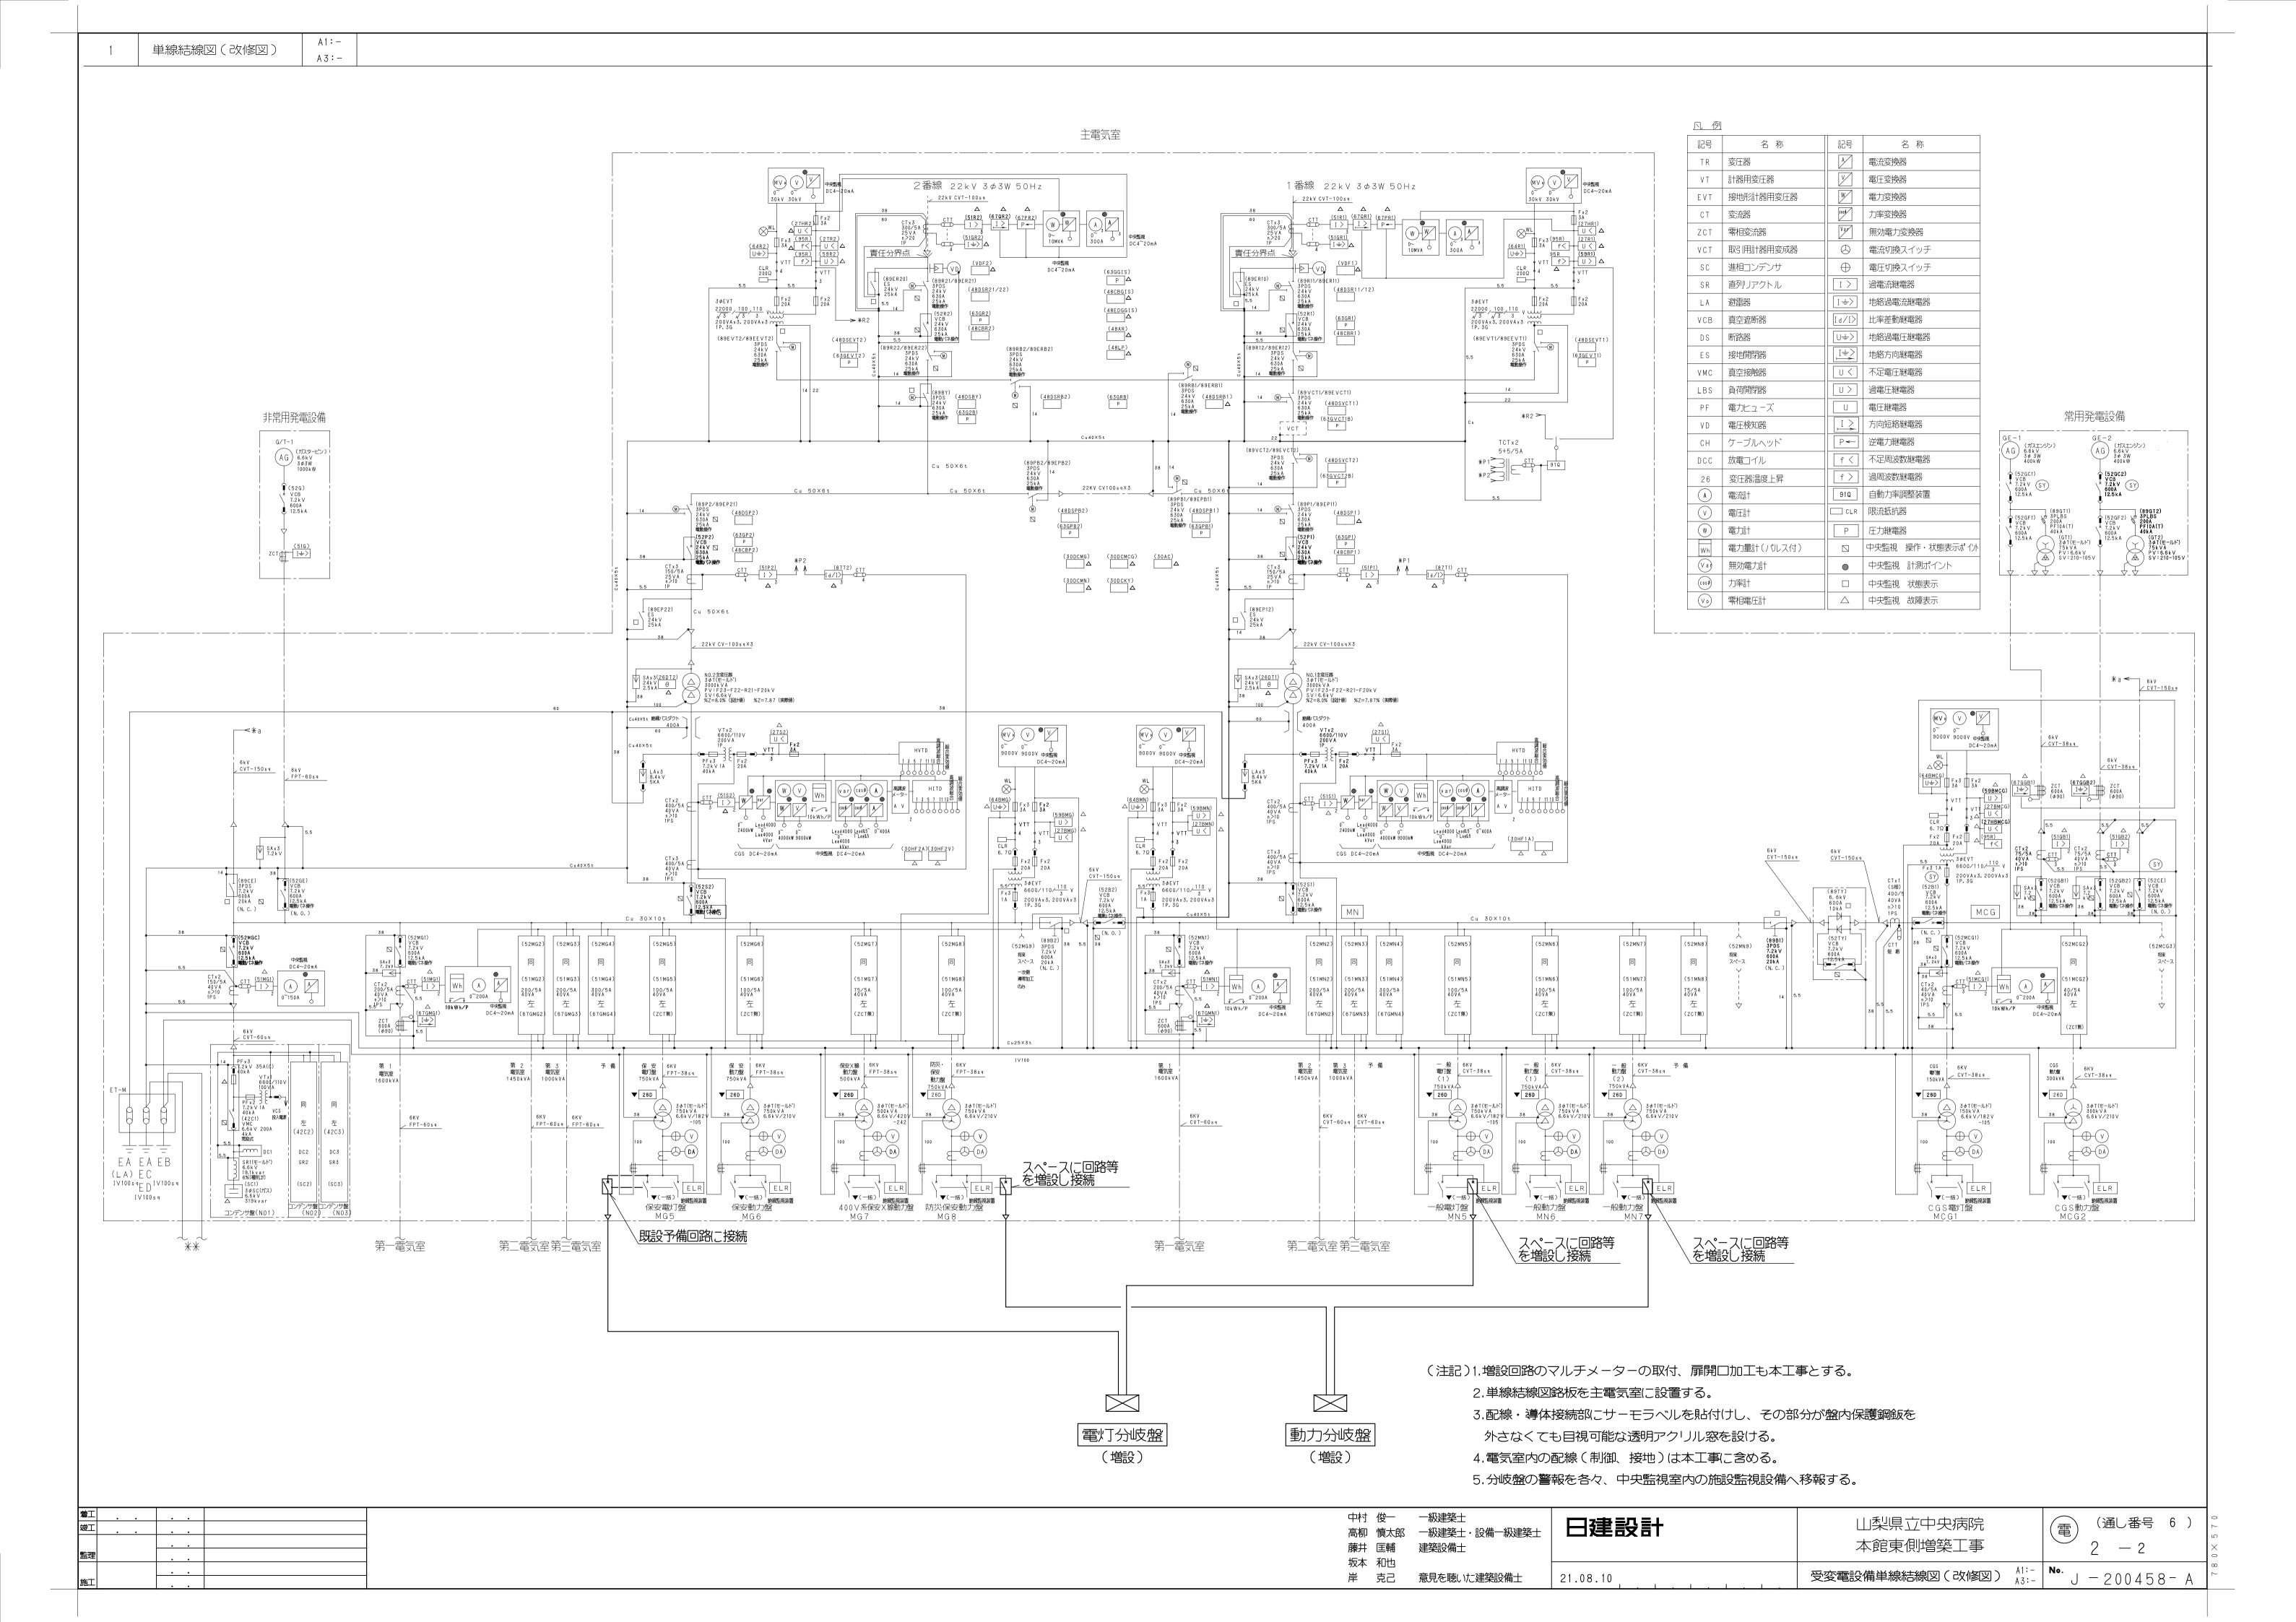


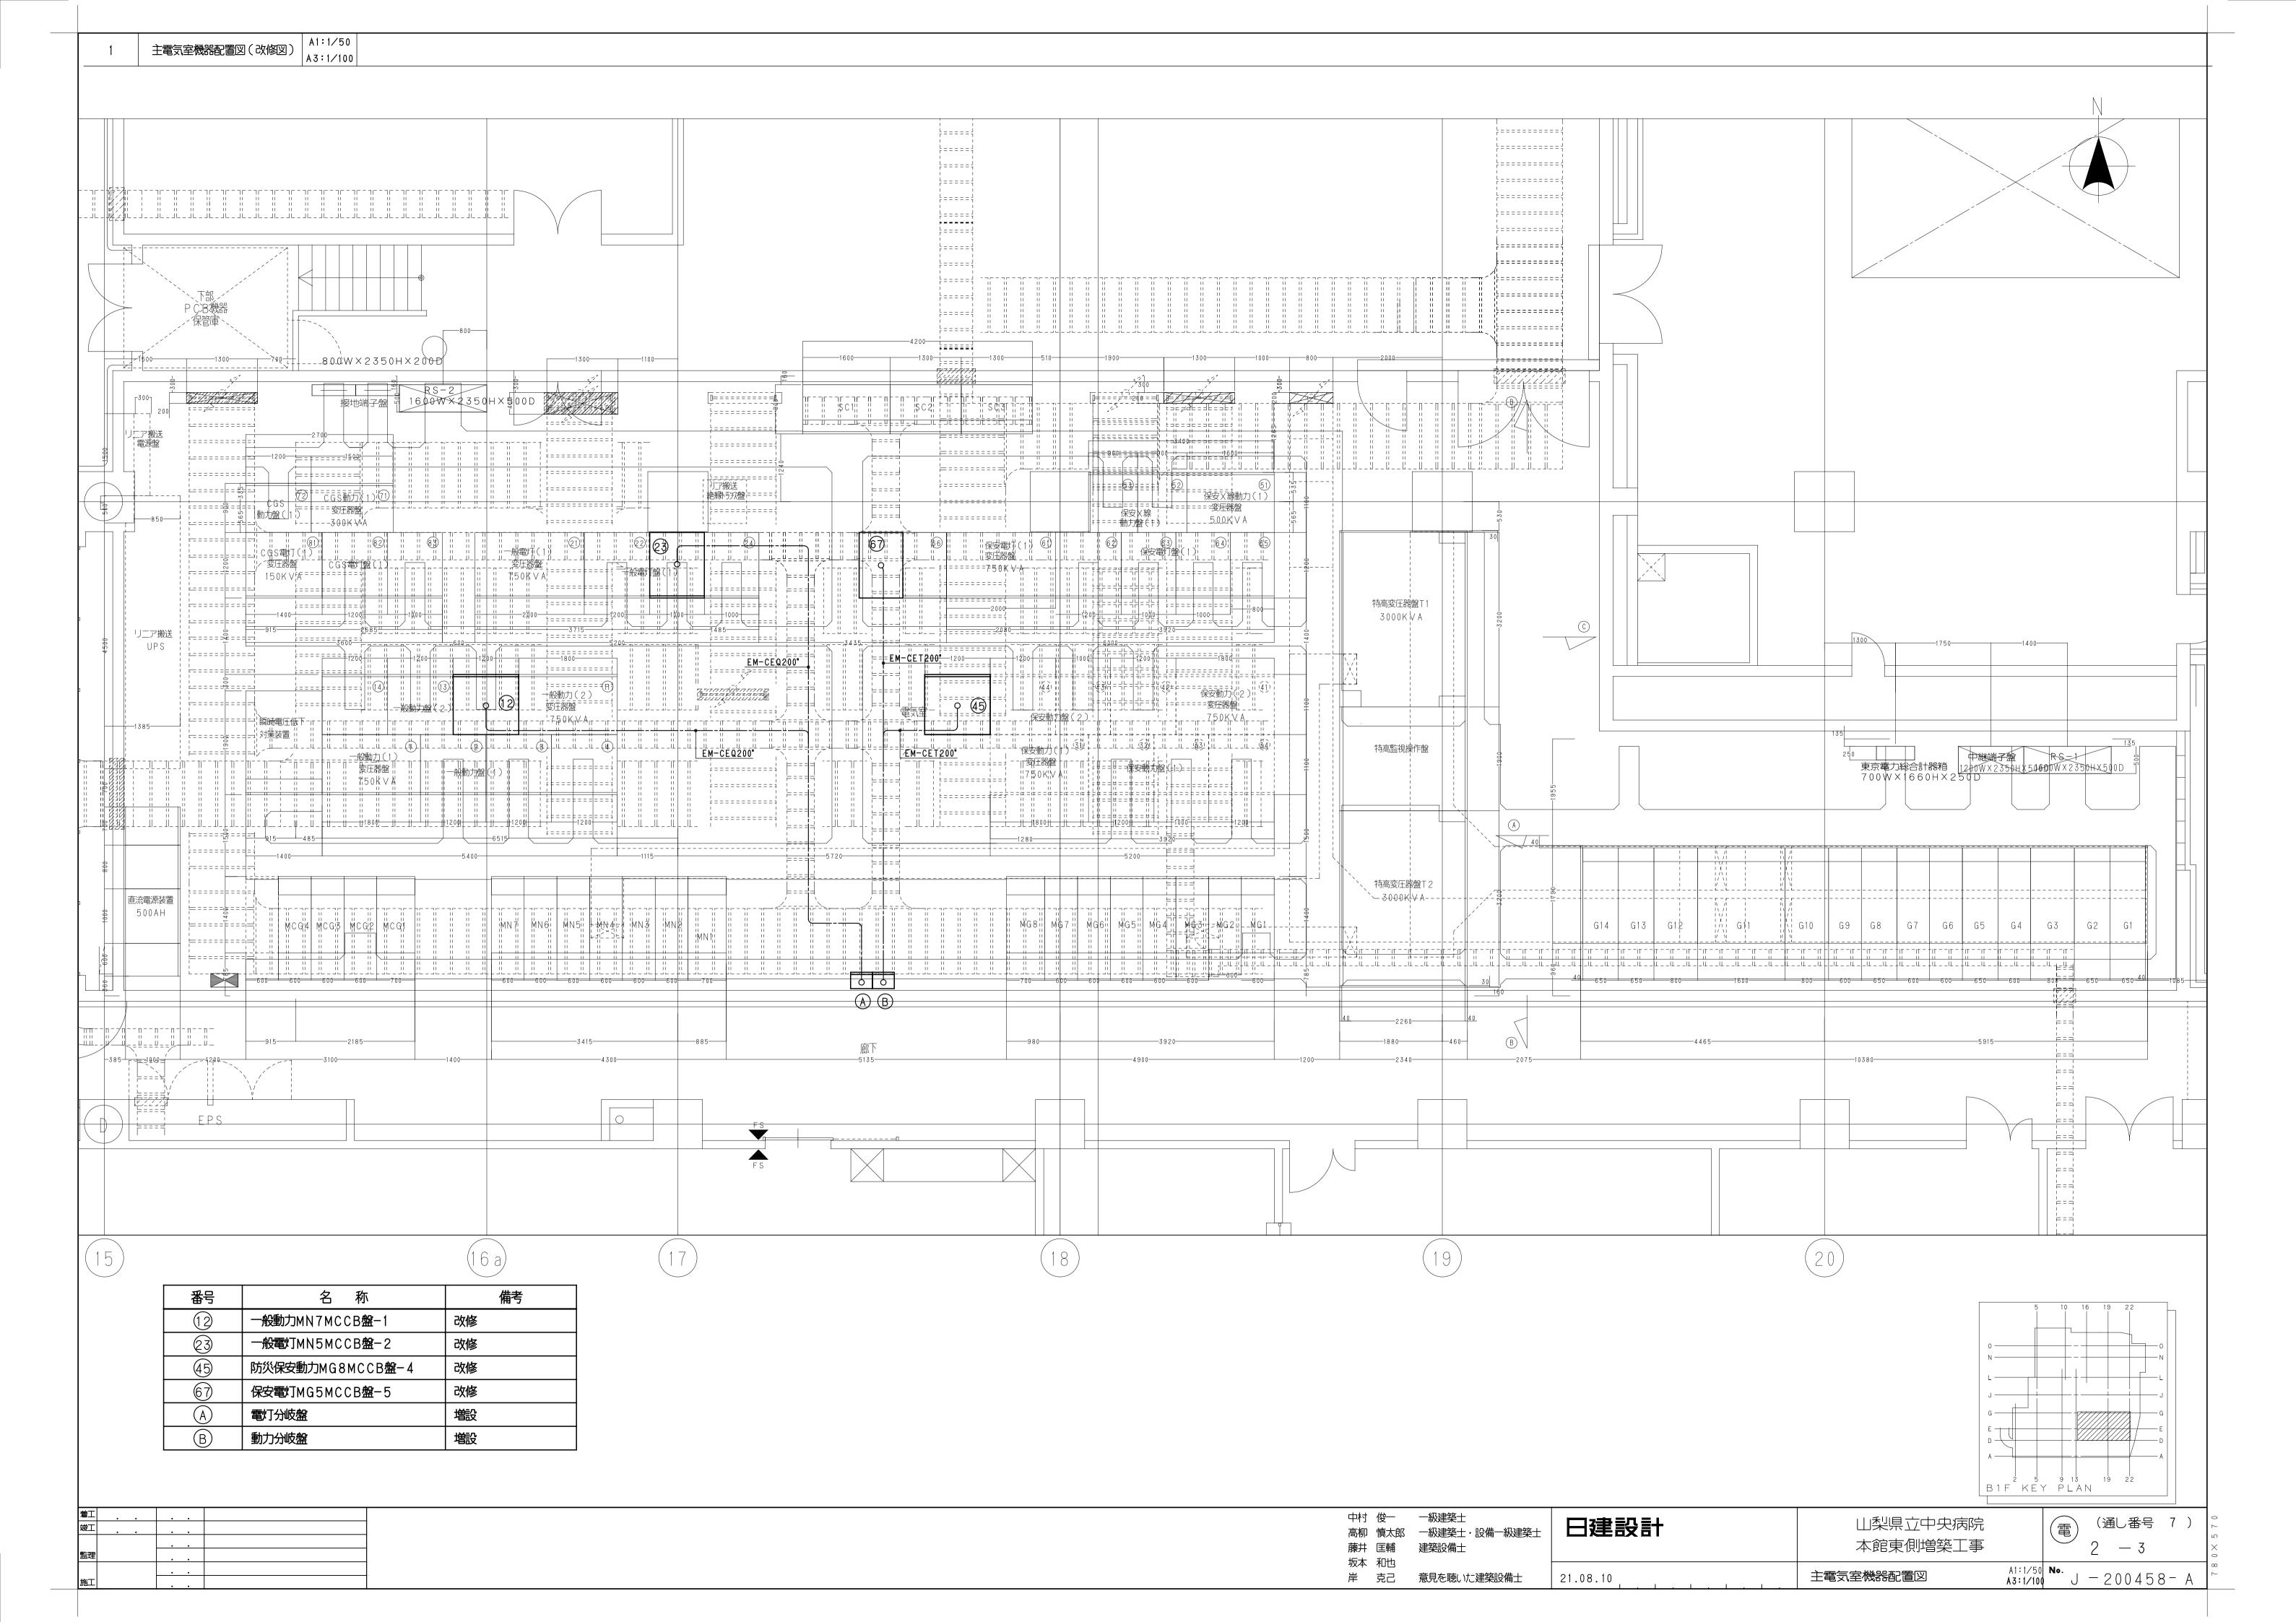


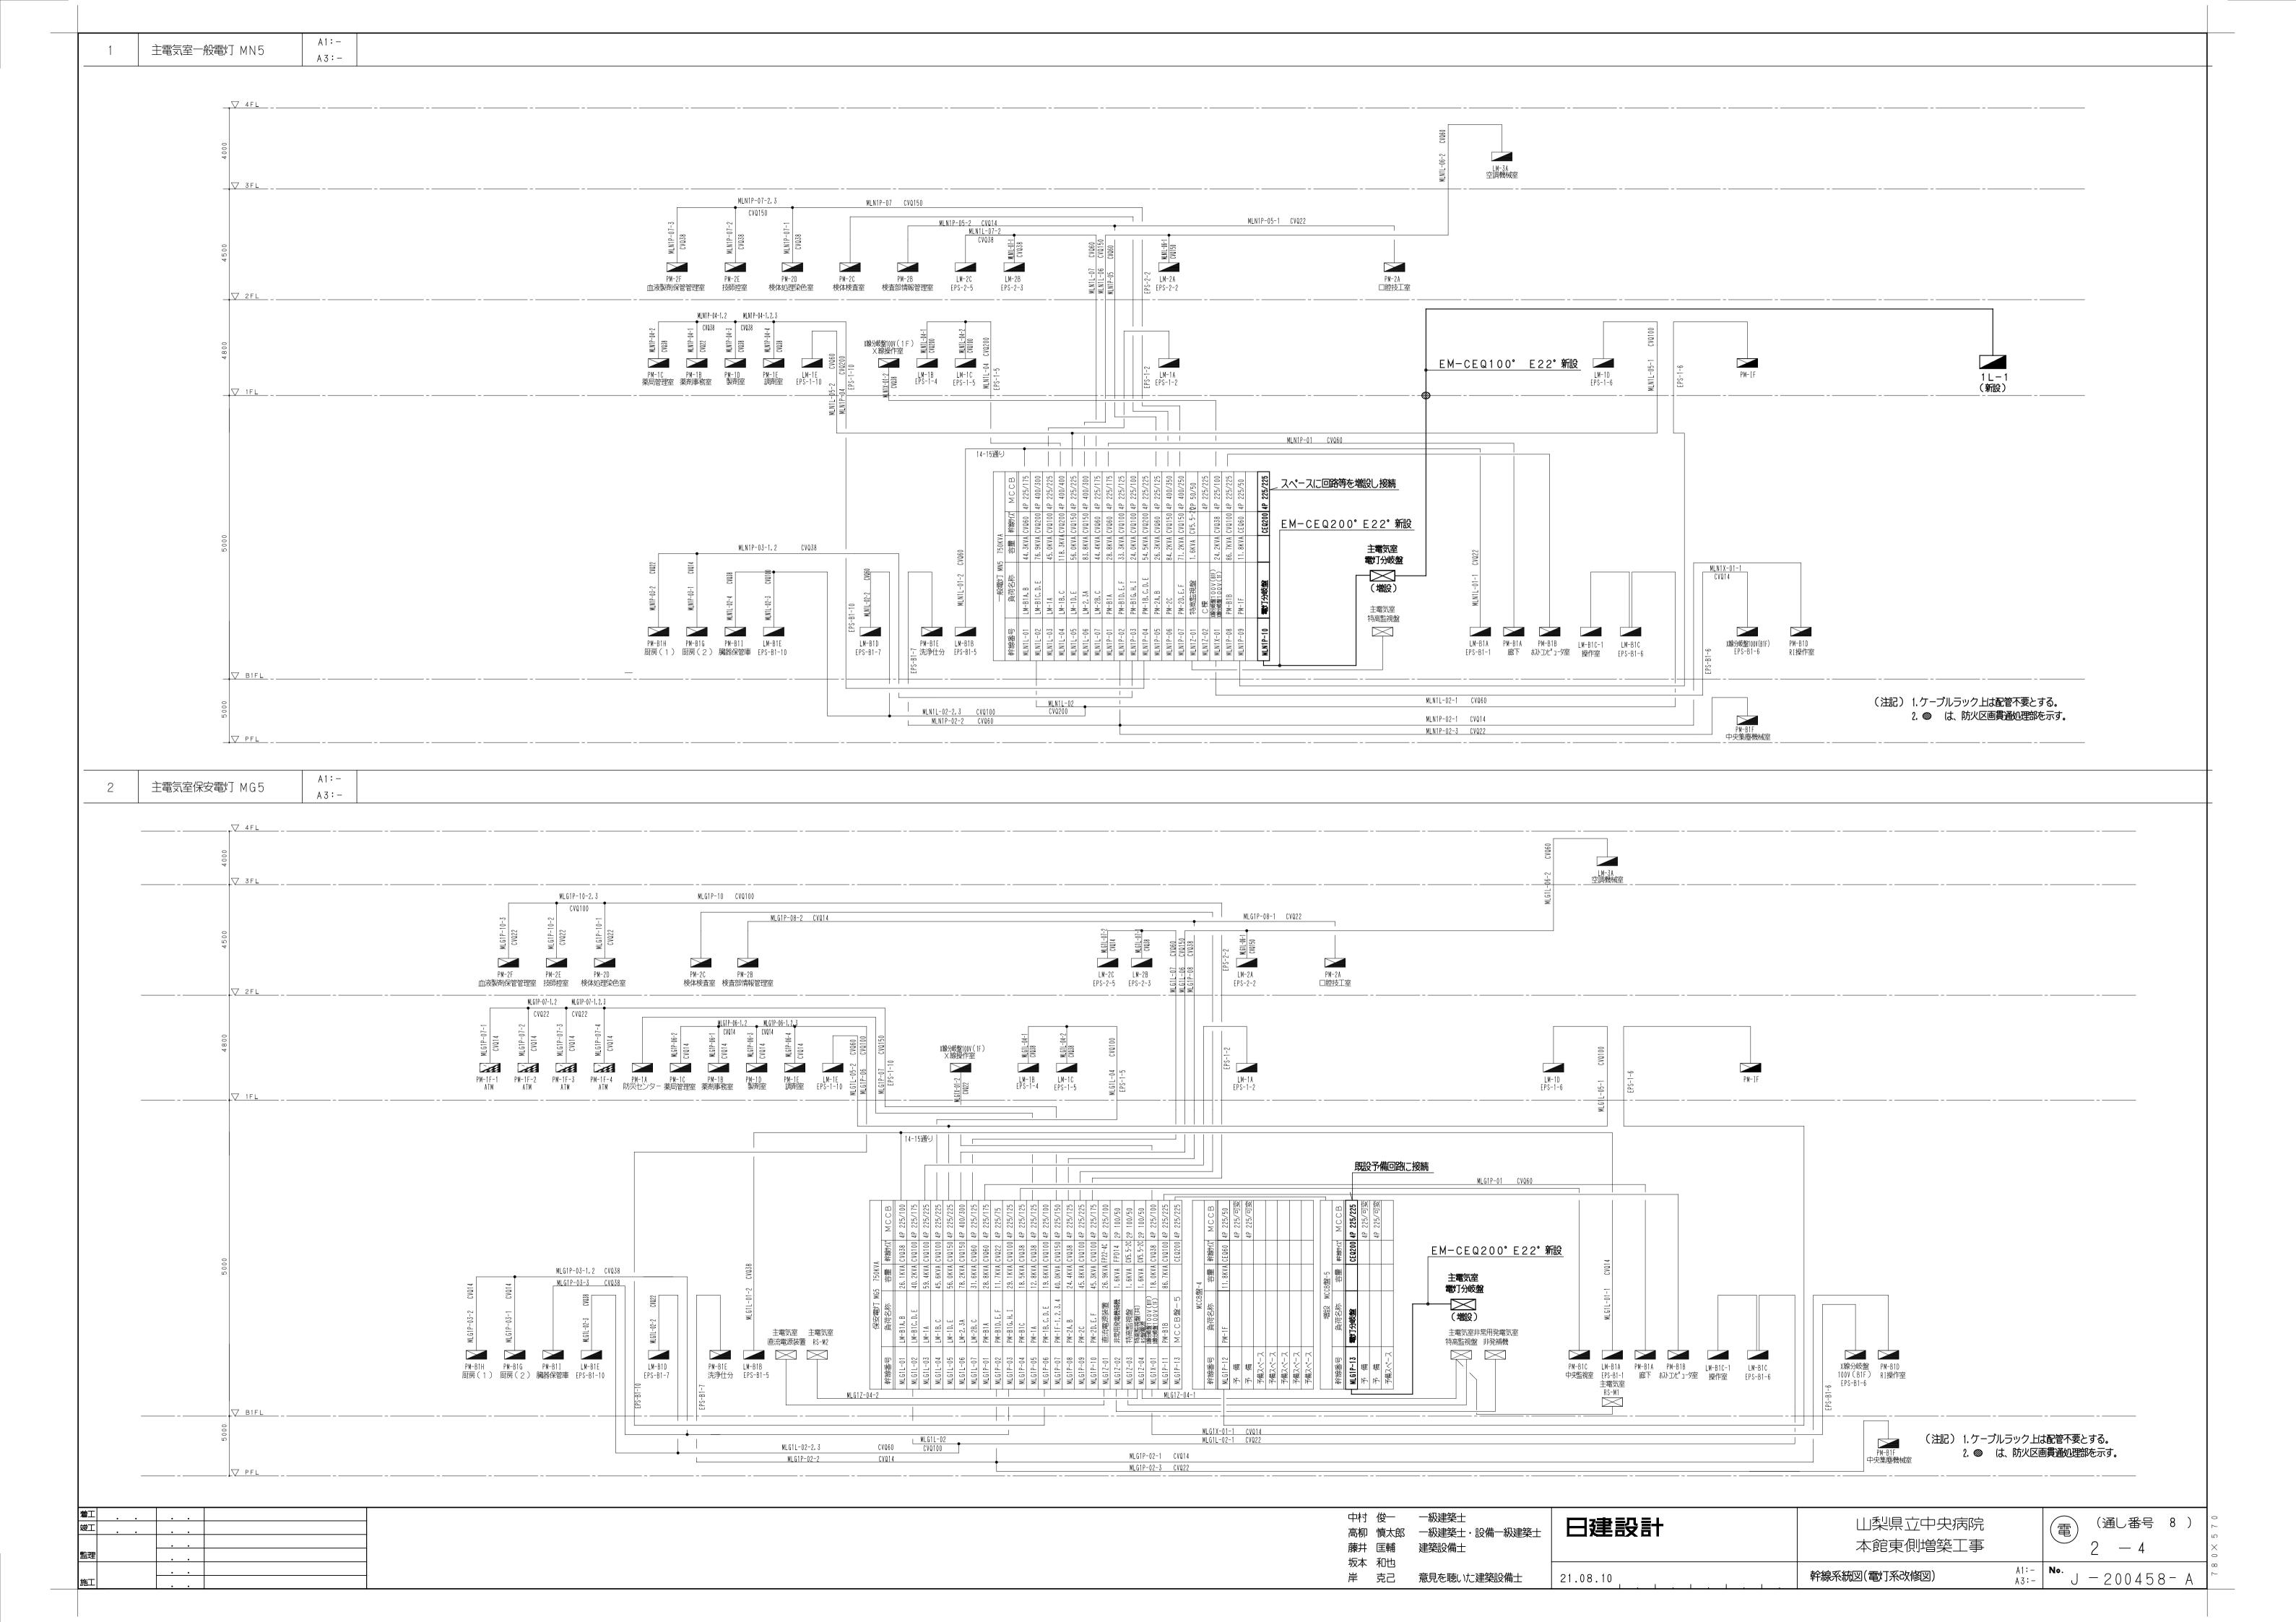


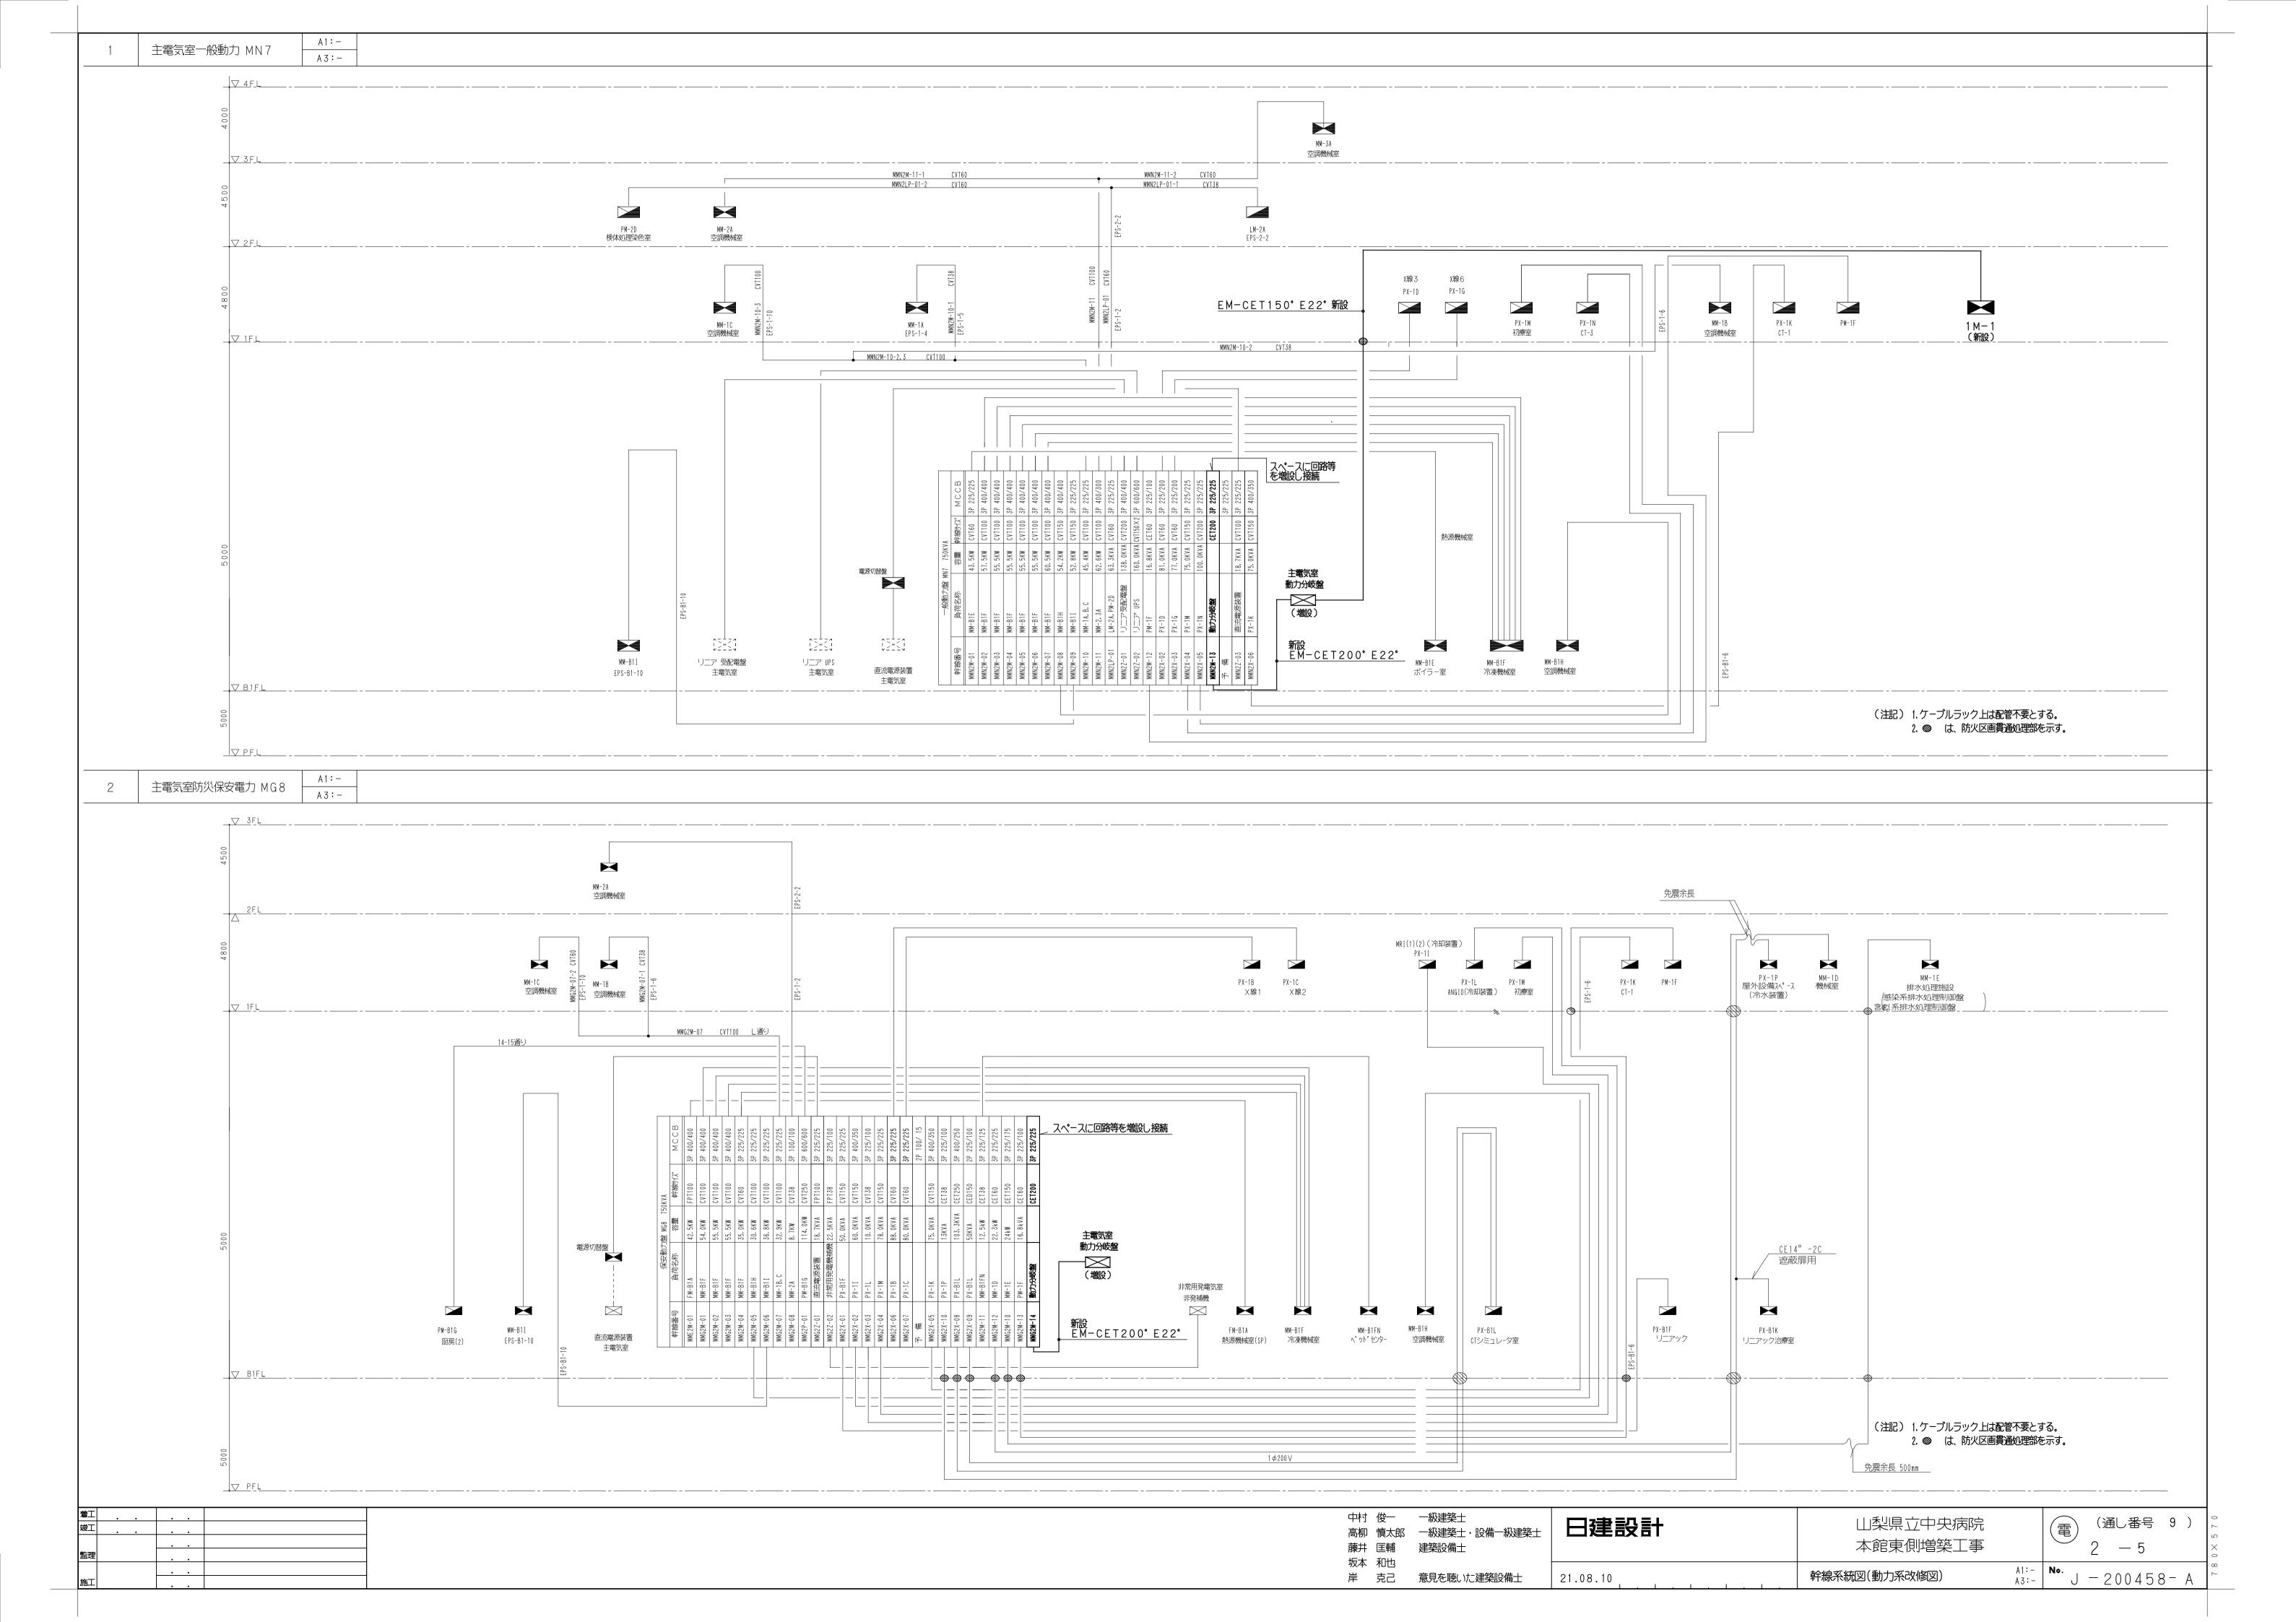


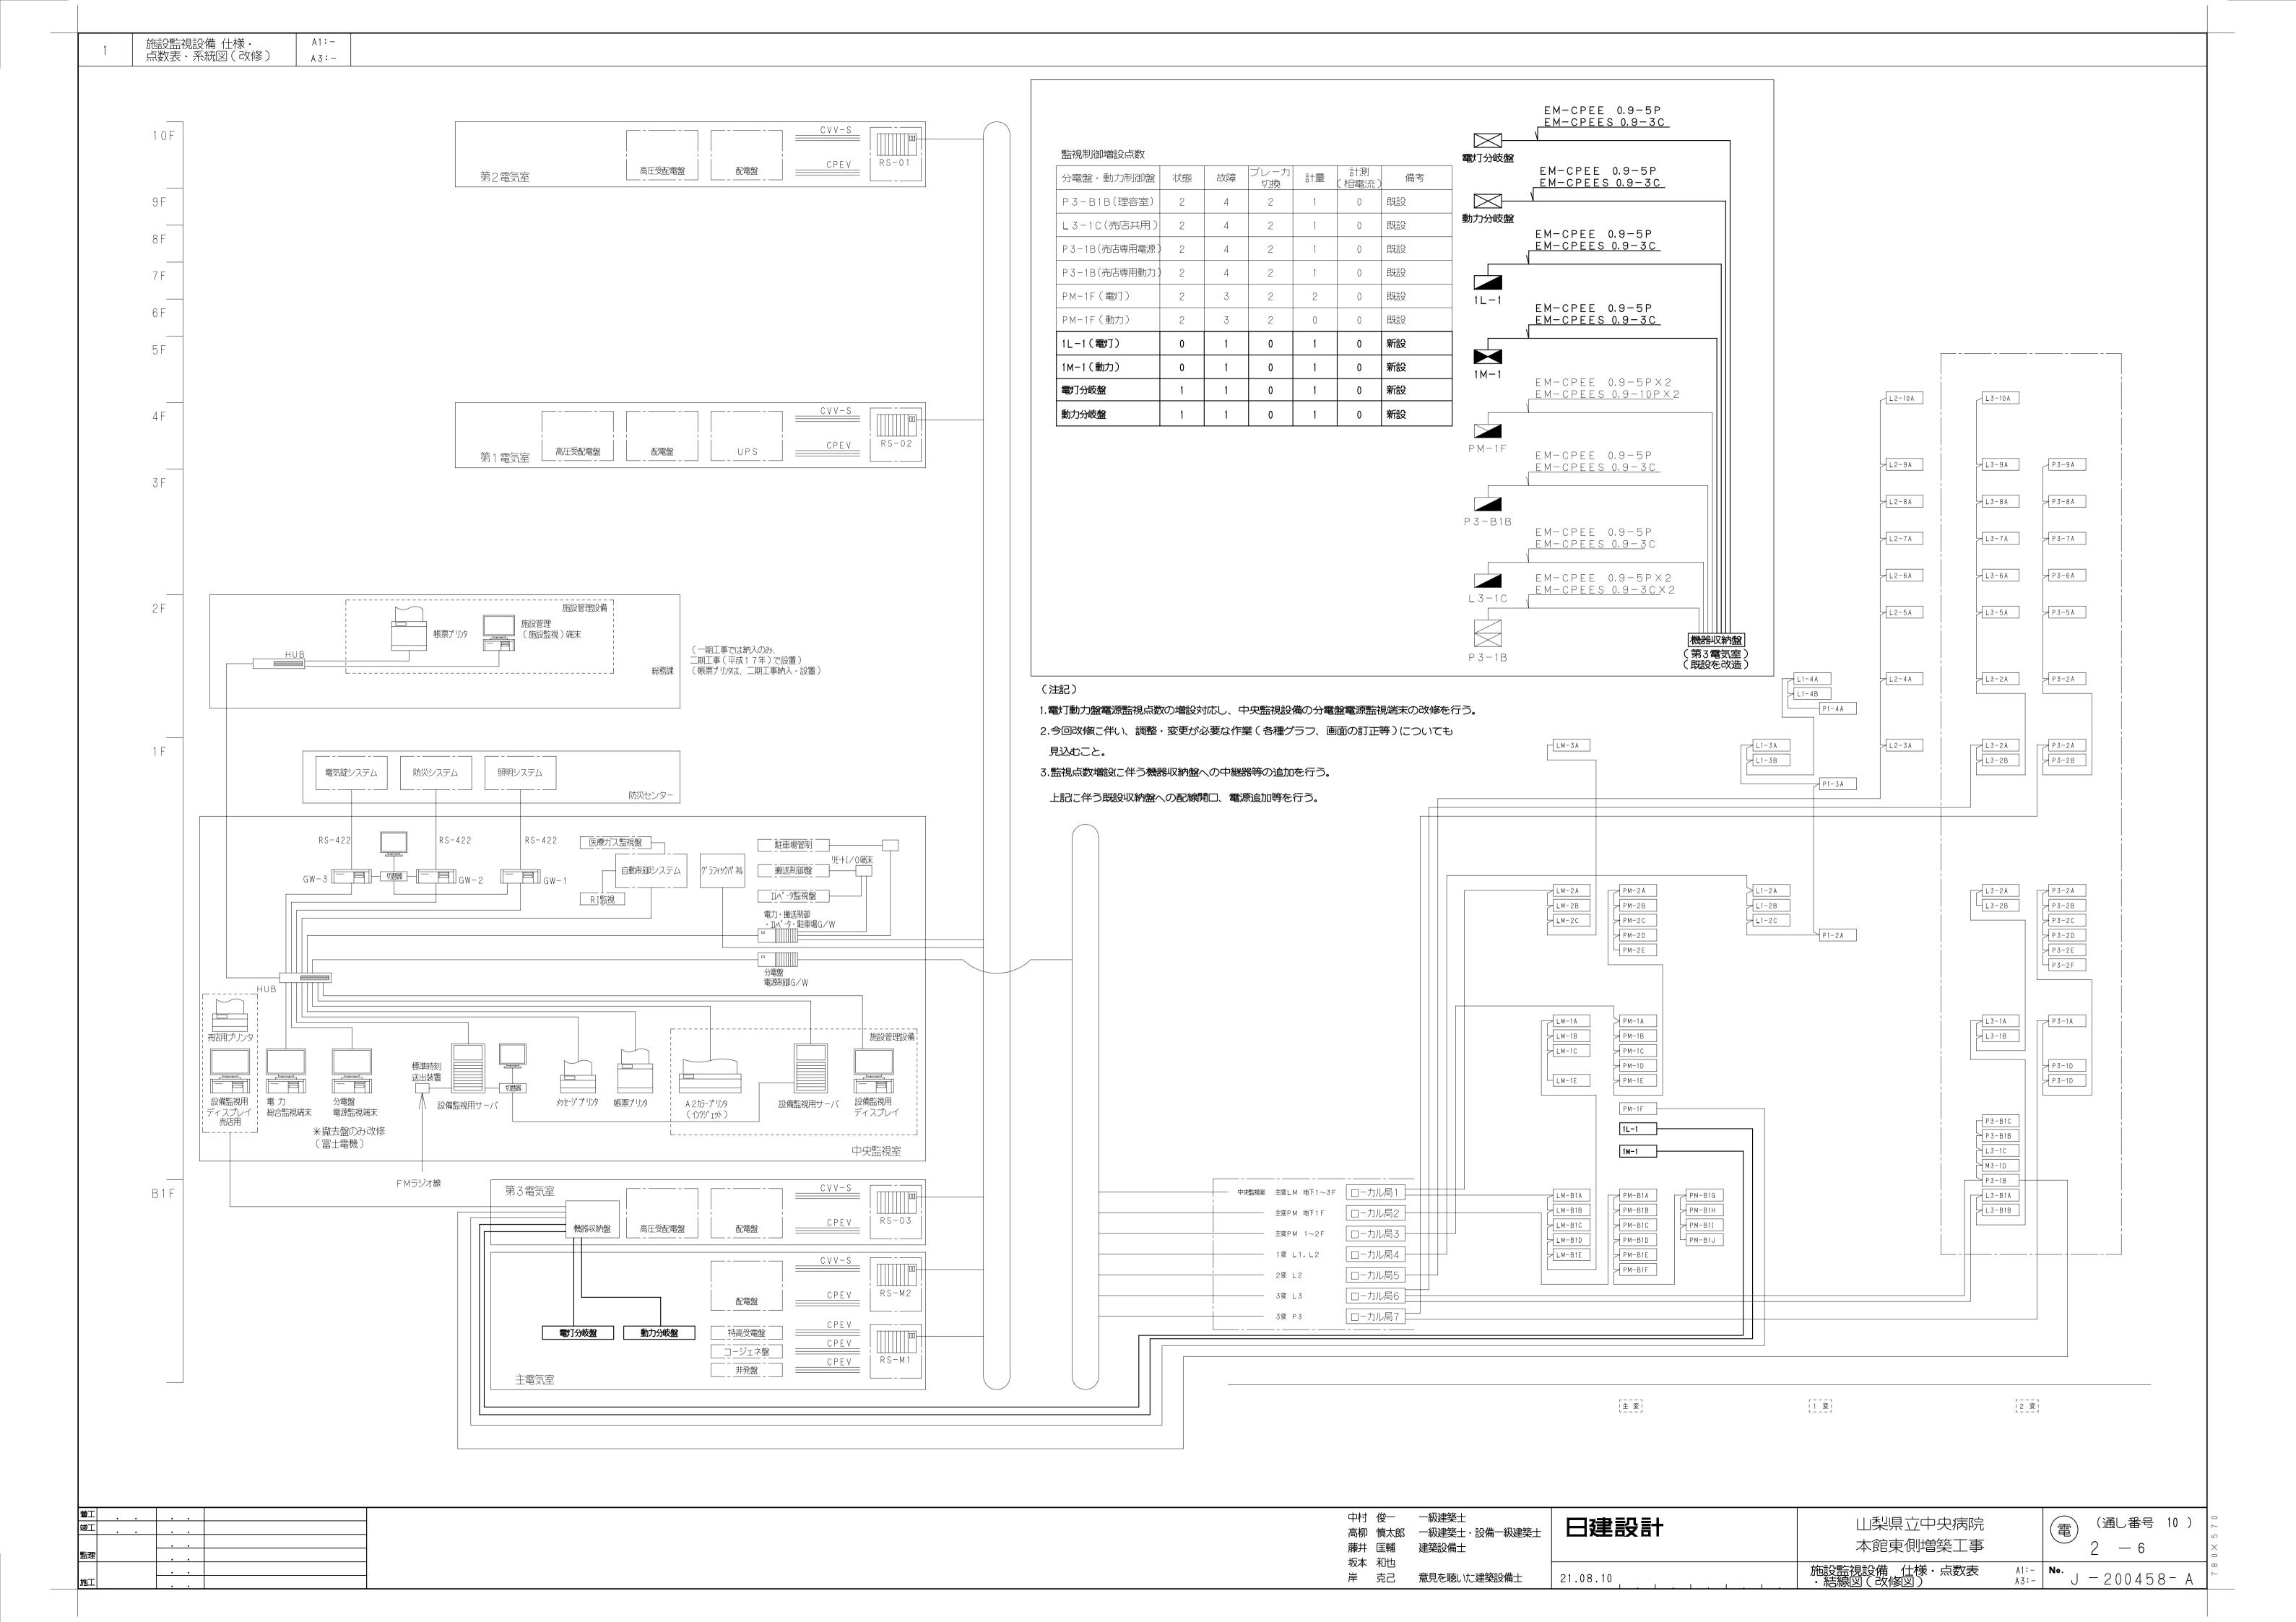


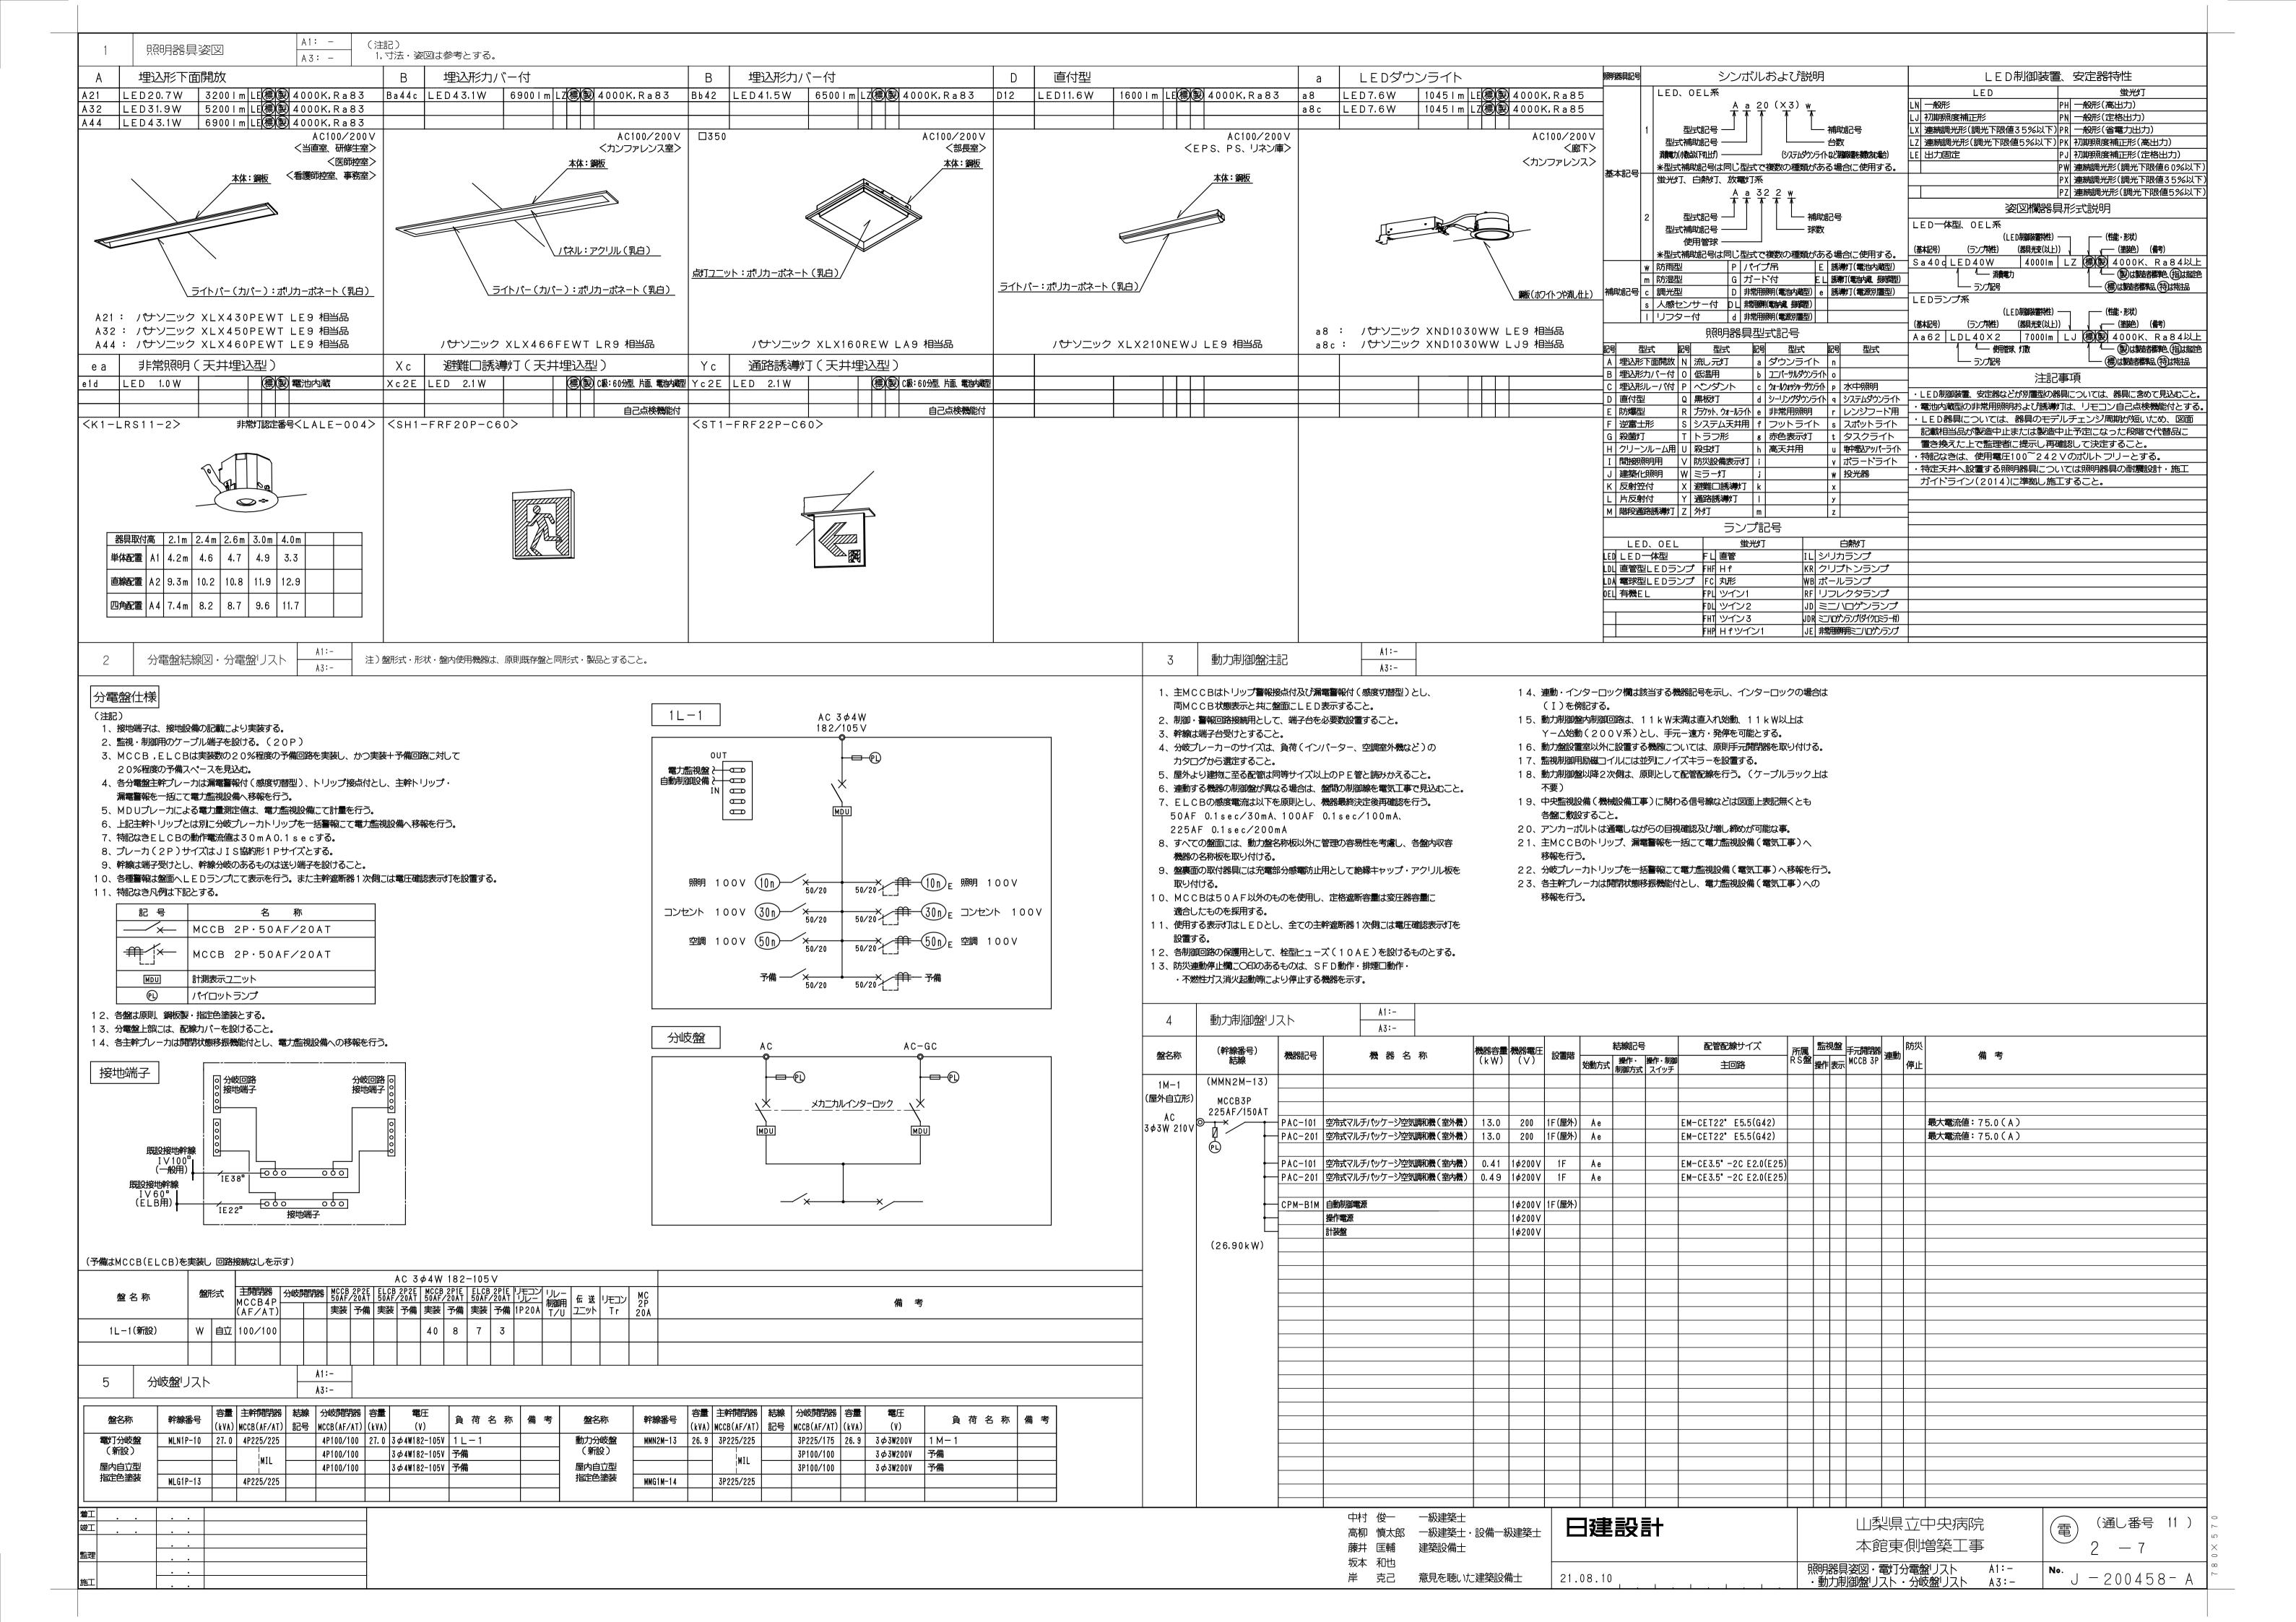


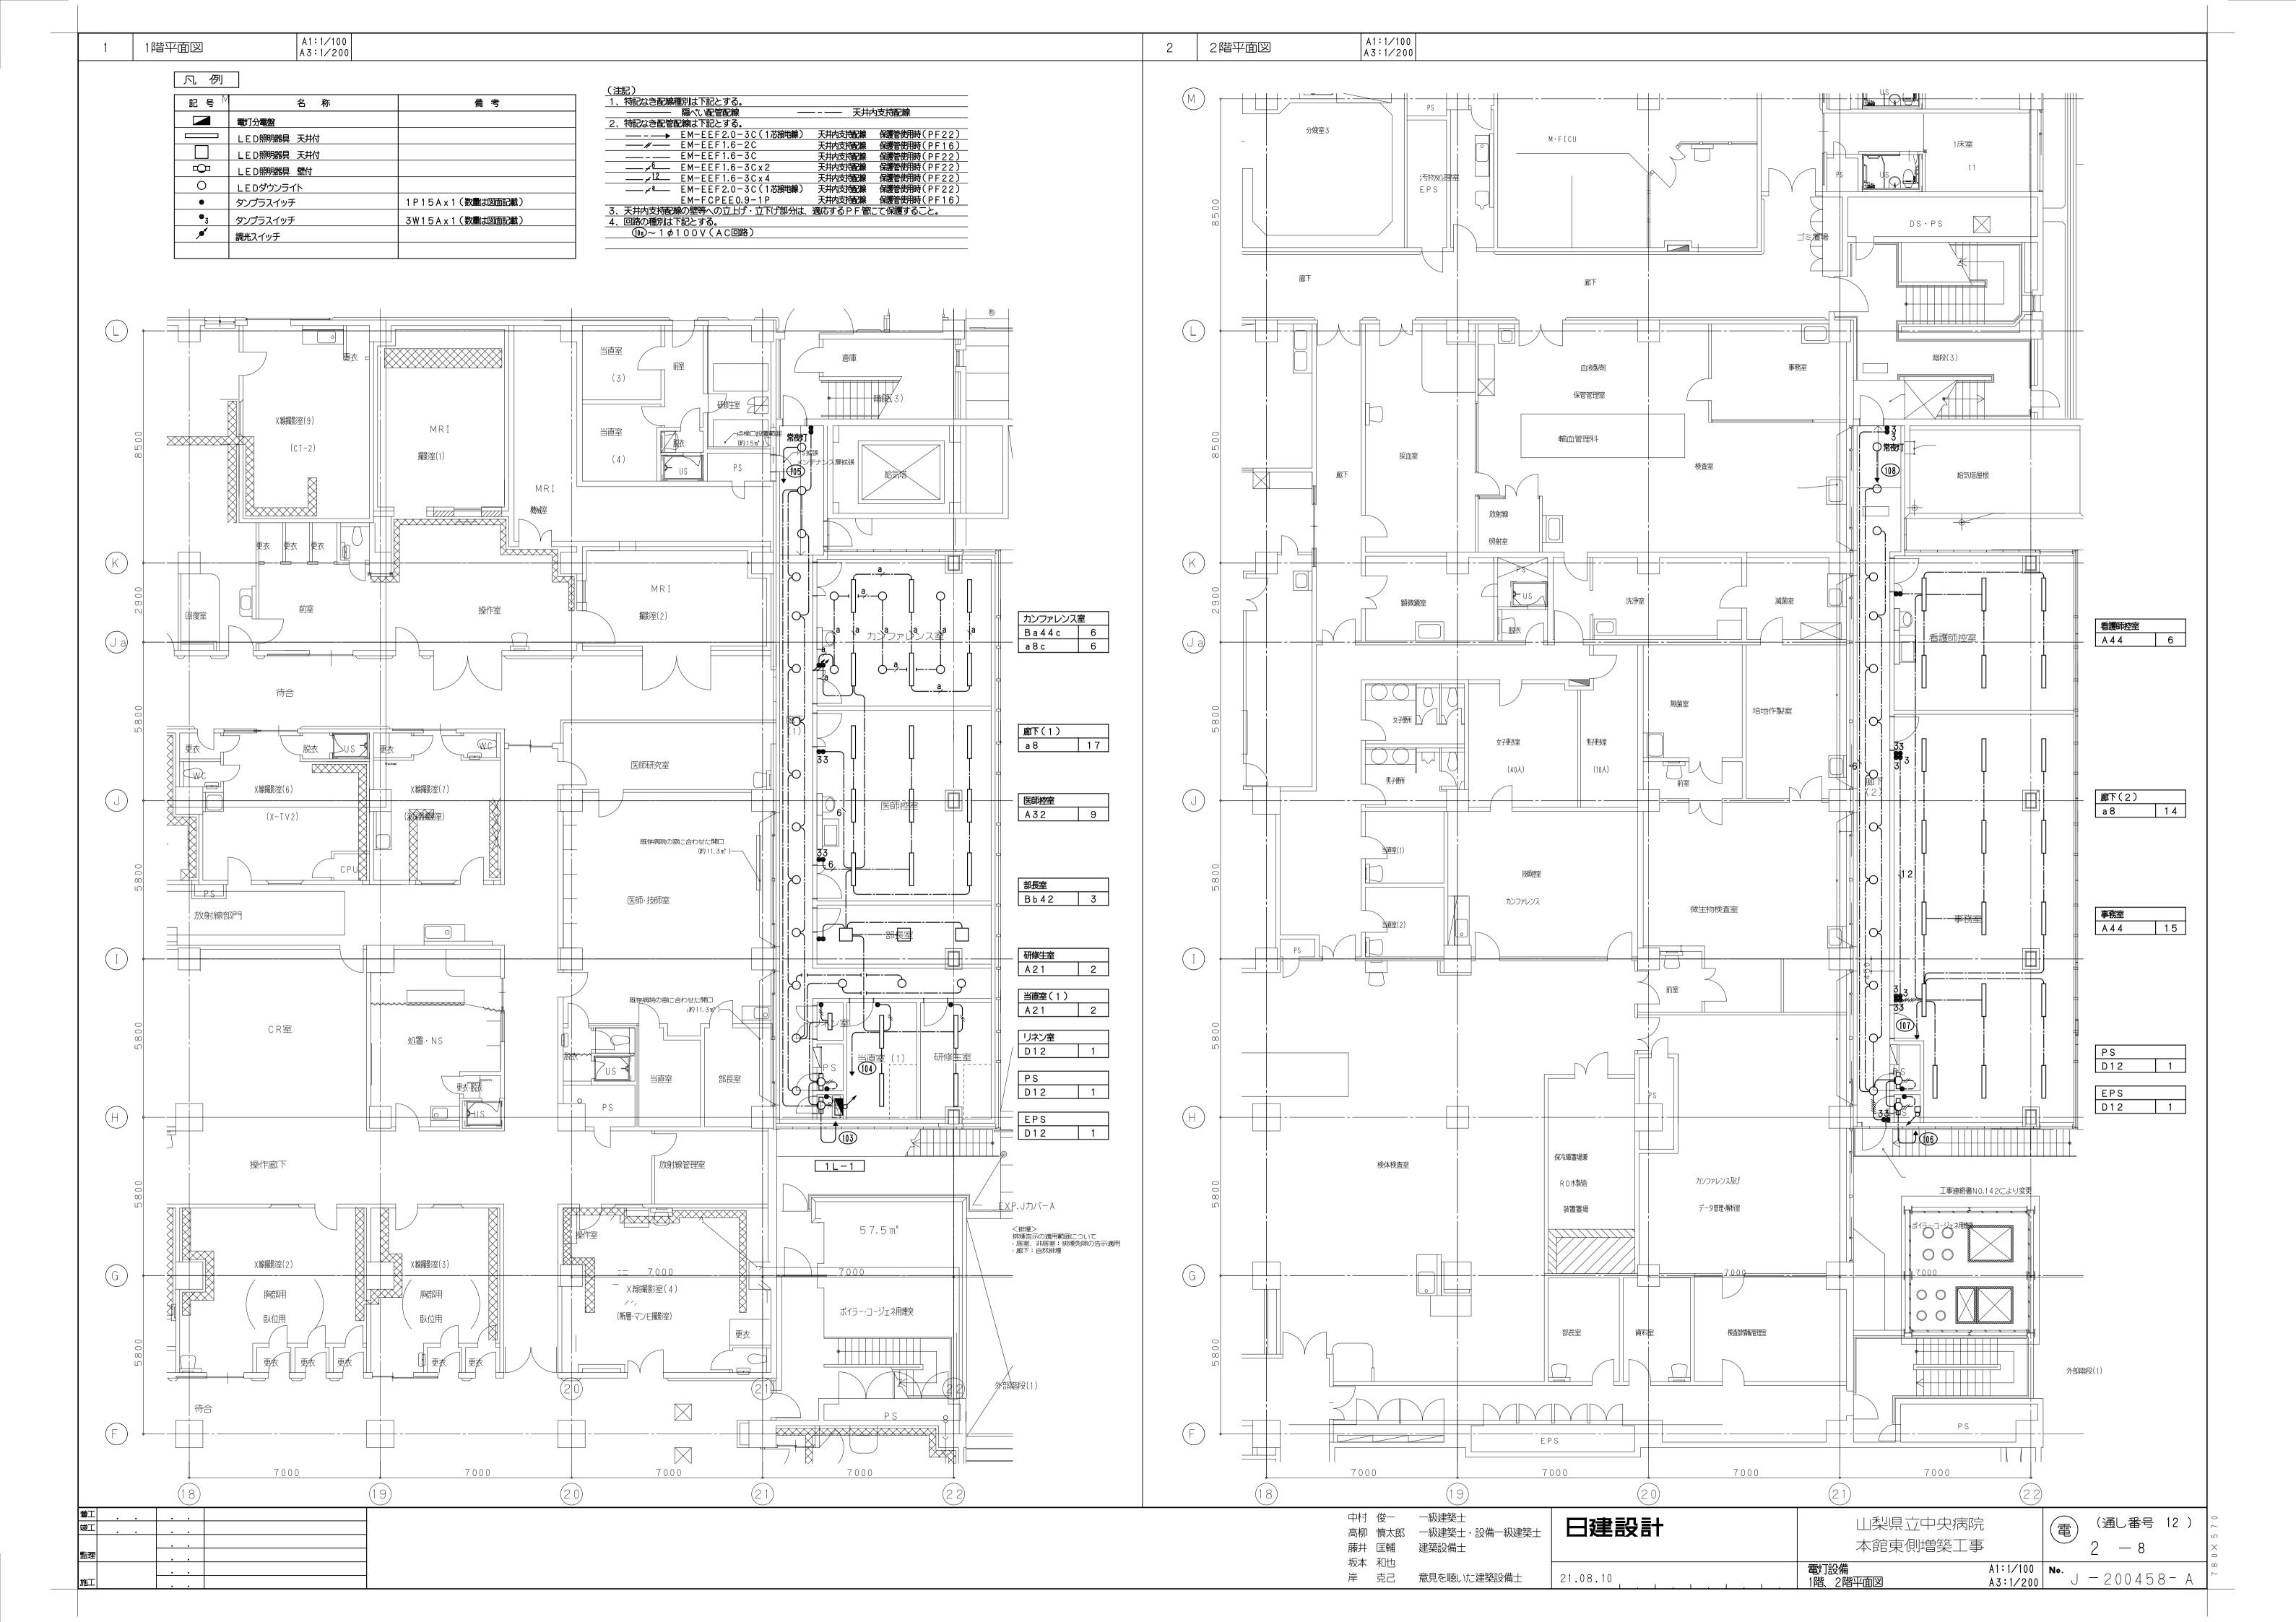

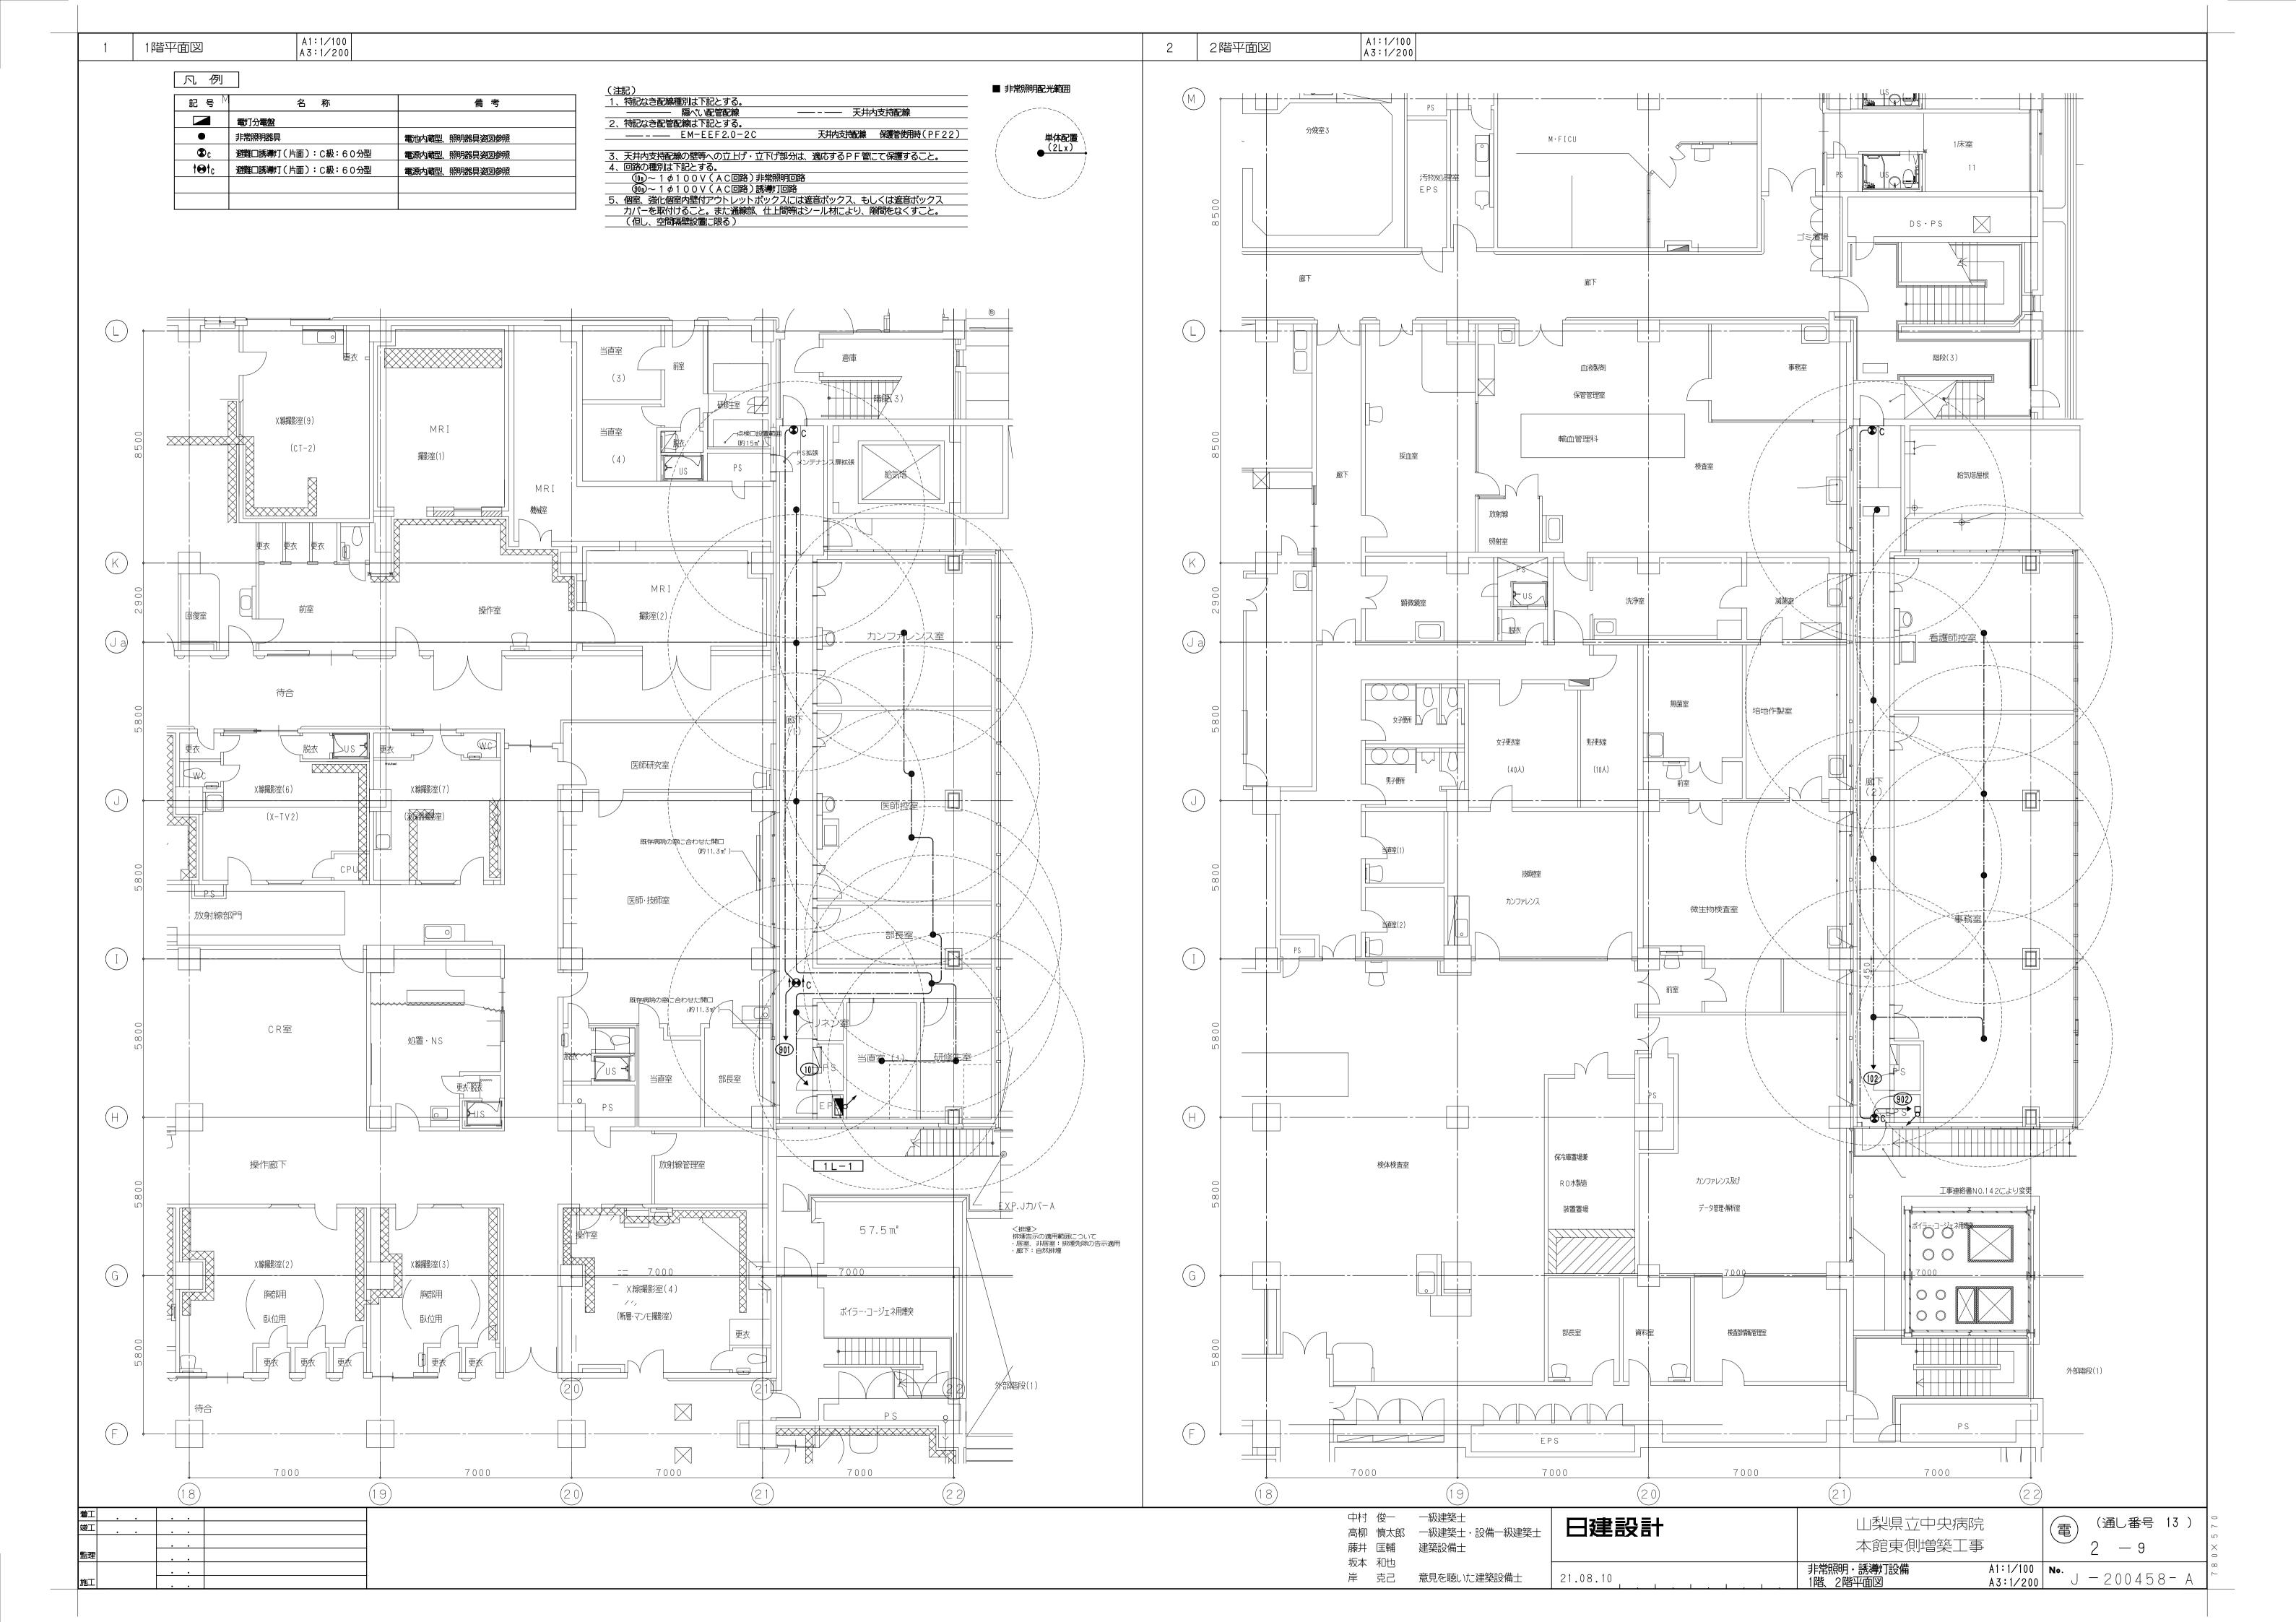


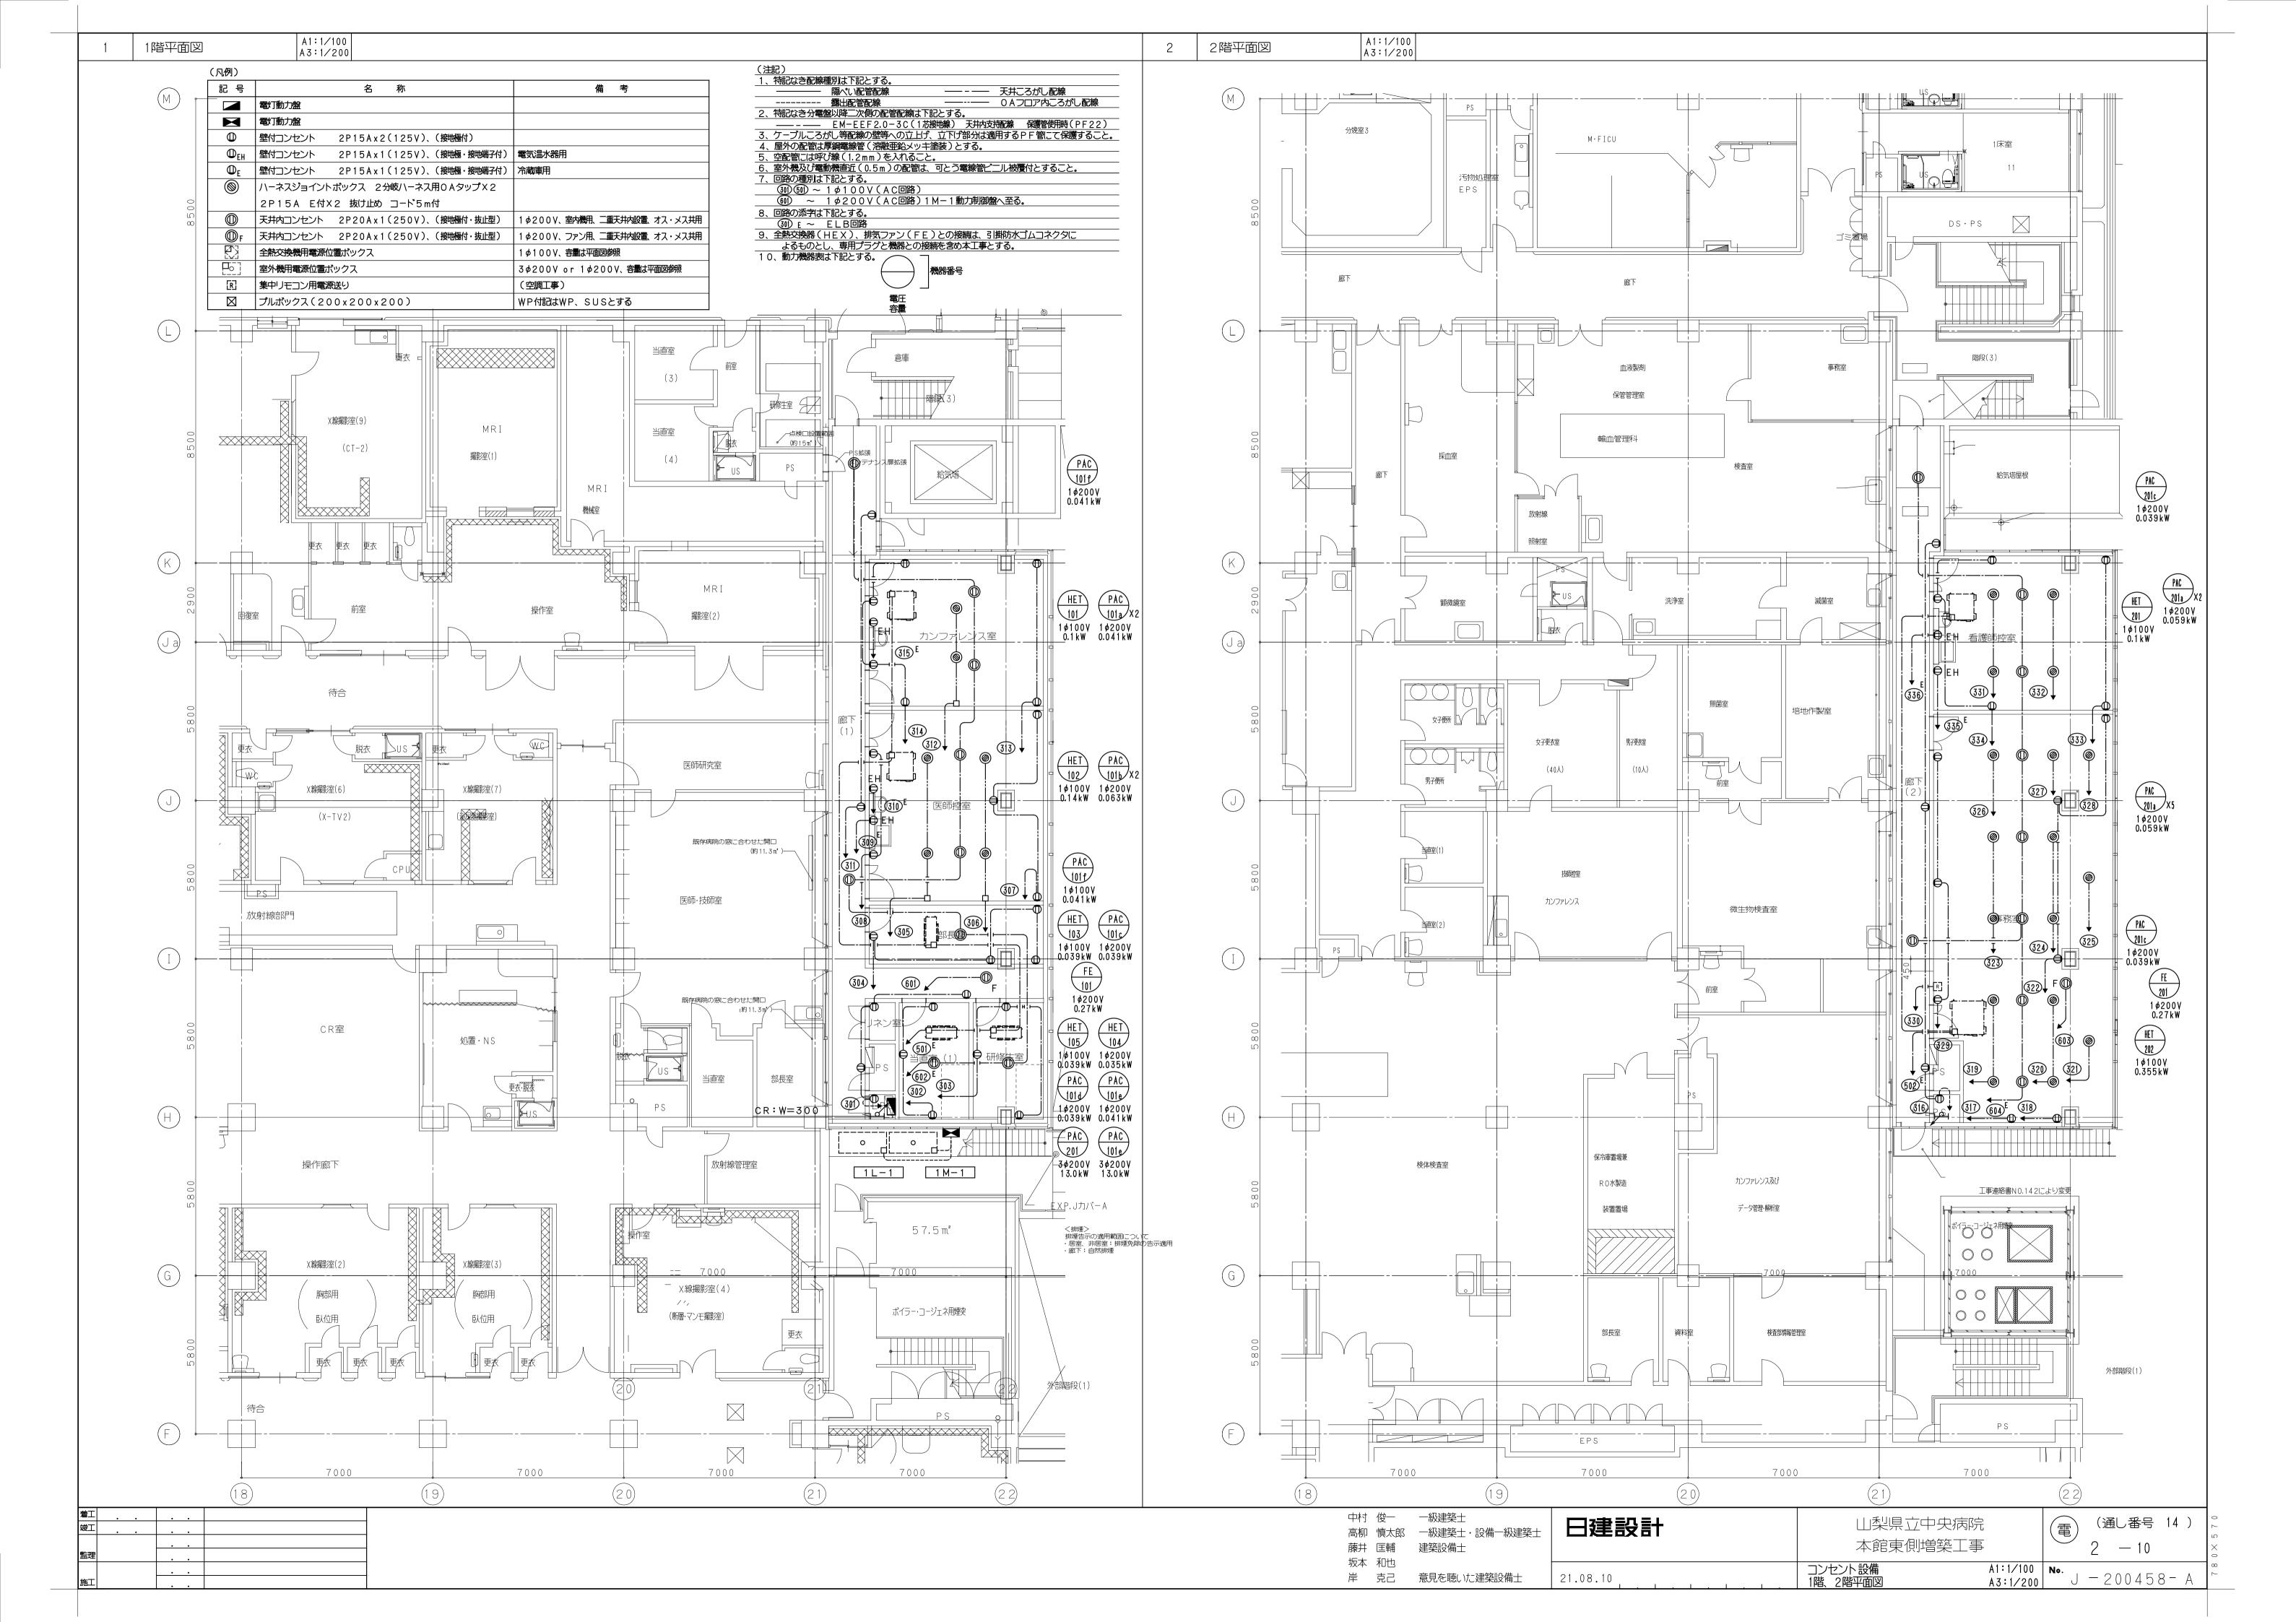


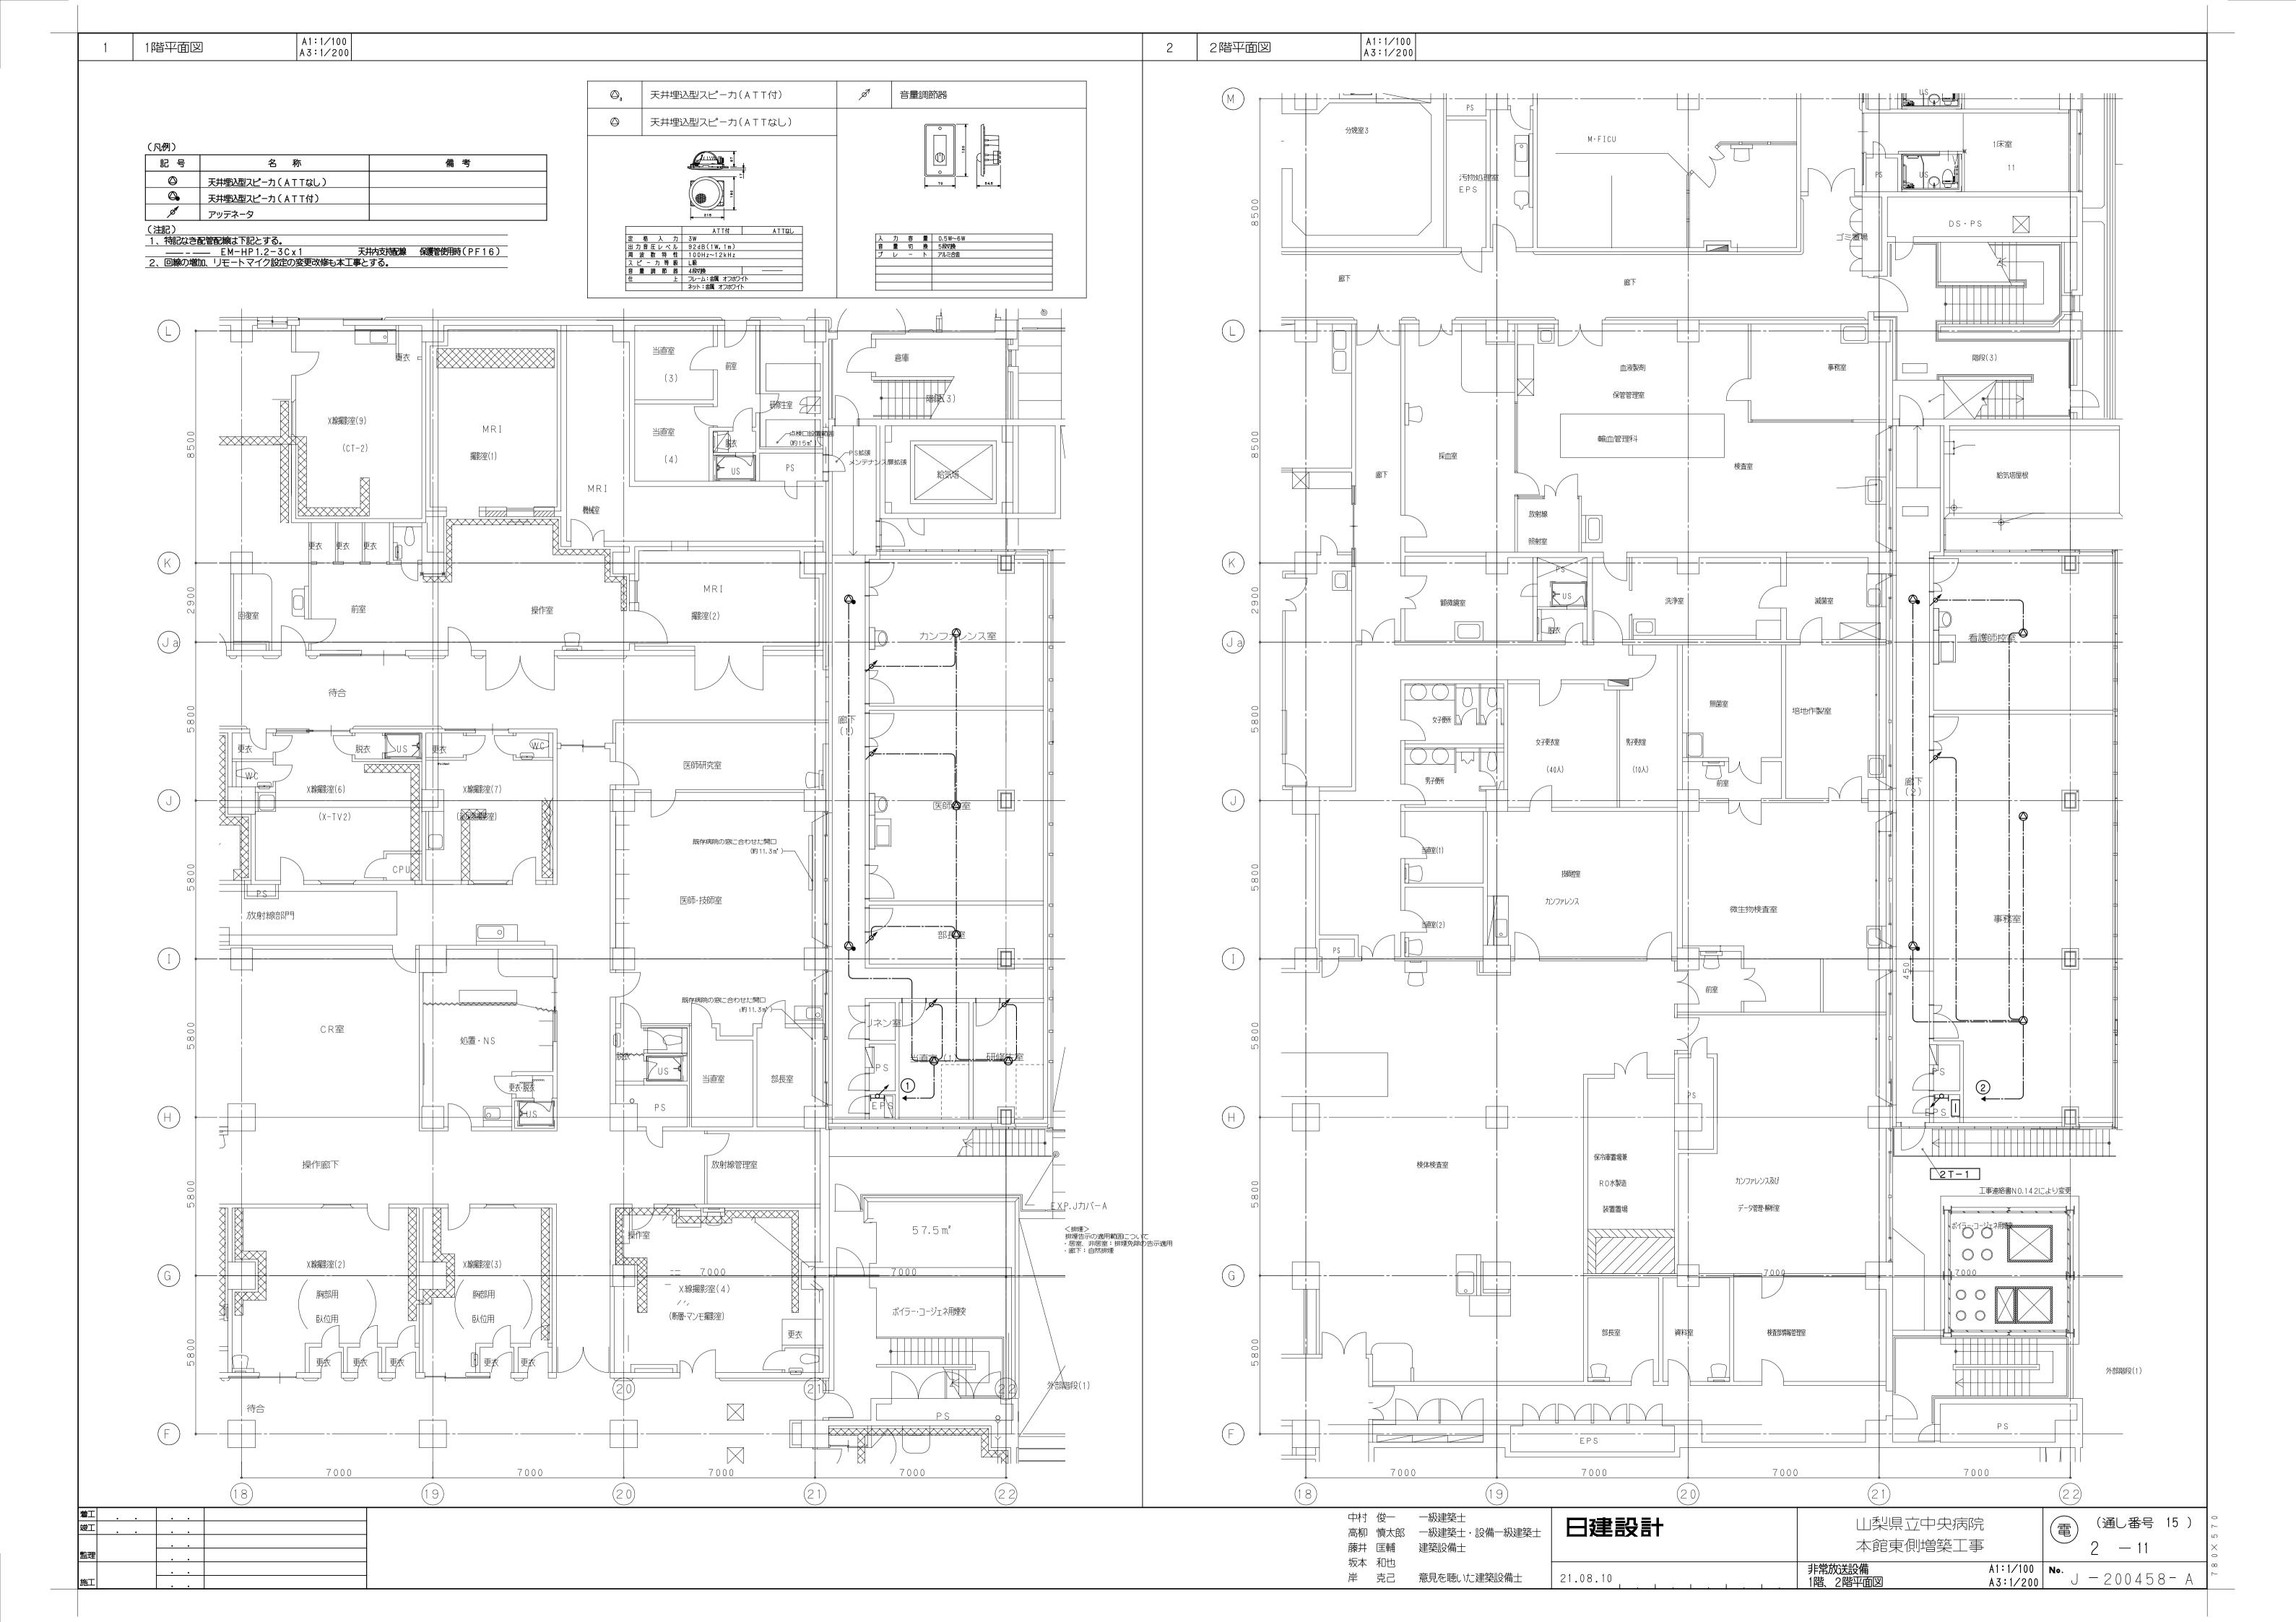


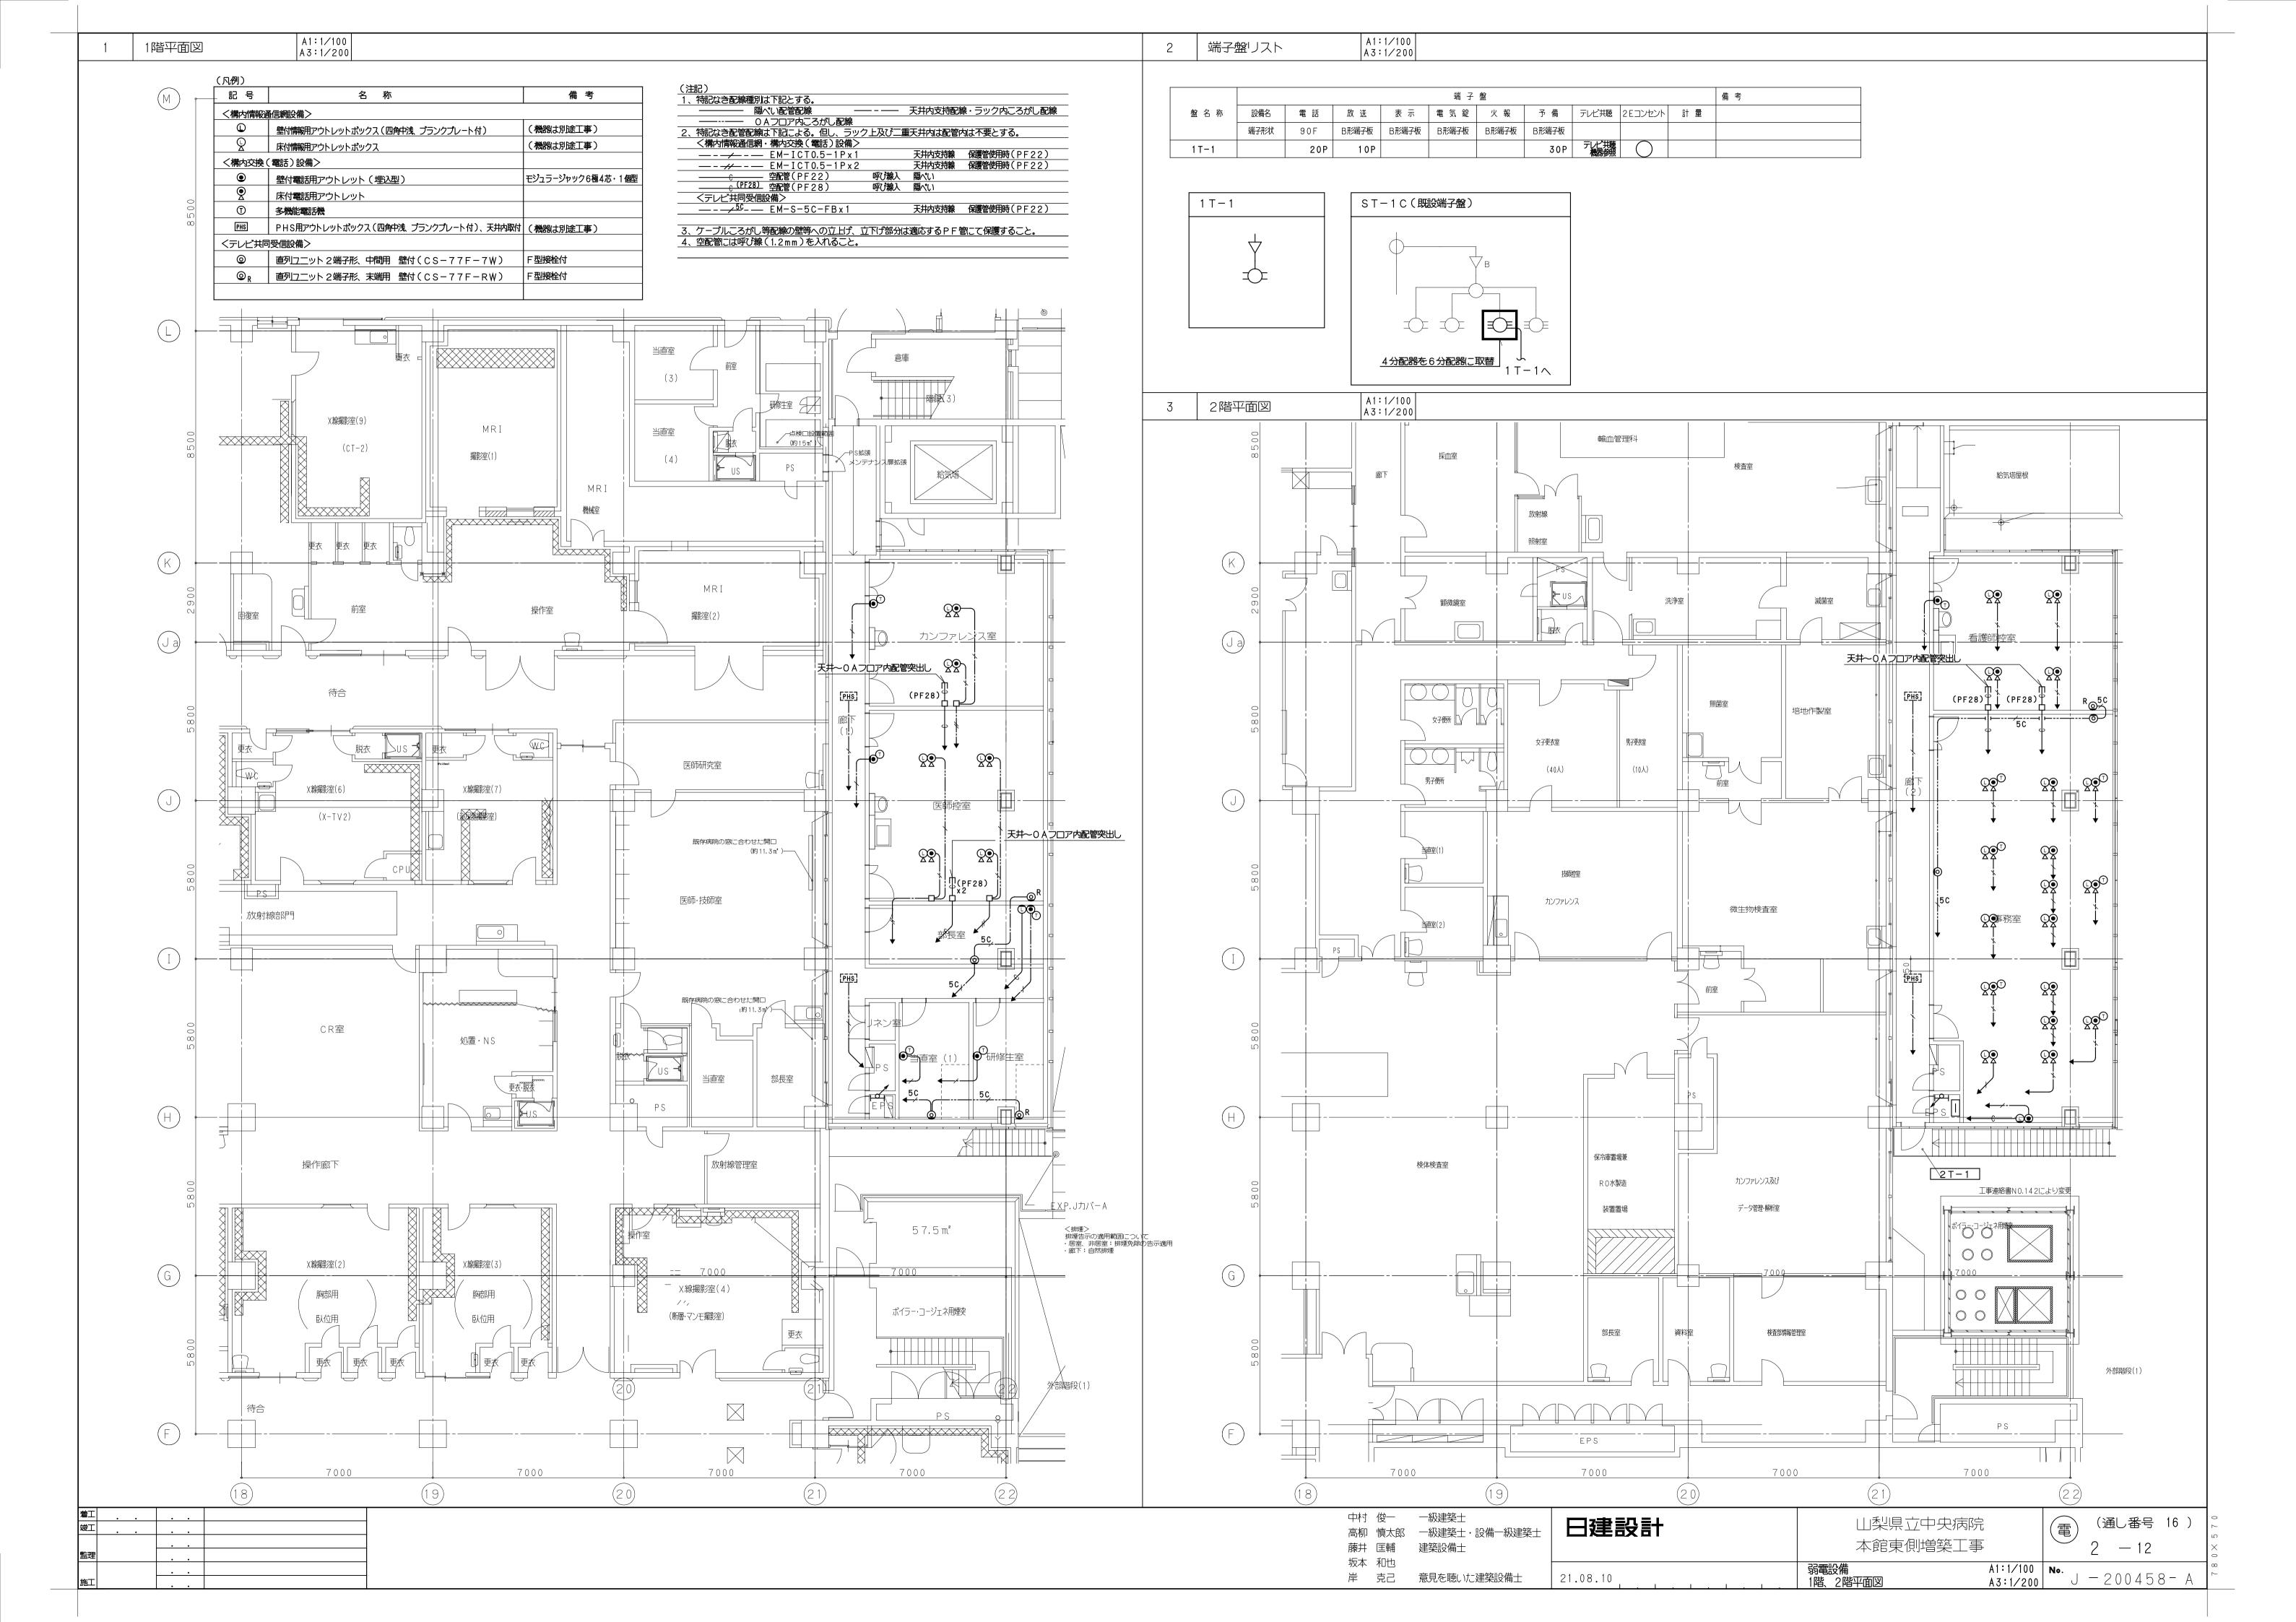


A1: -凡例・注記・系統図・点数表 A2: -

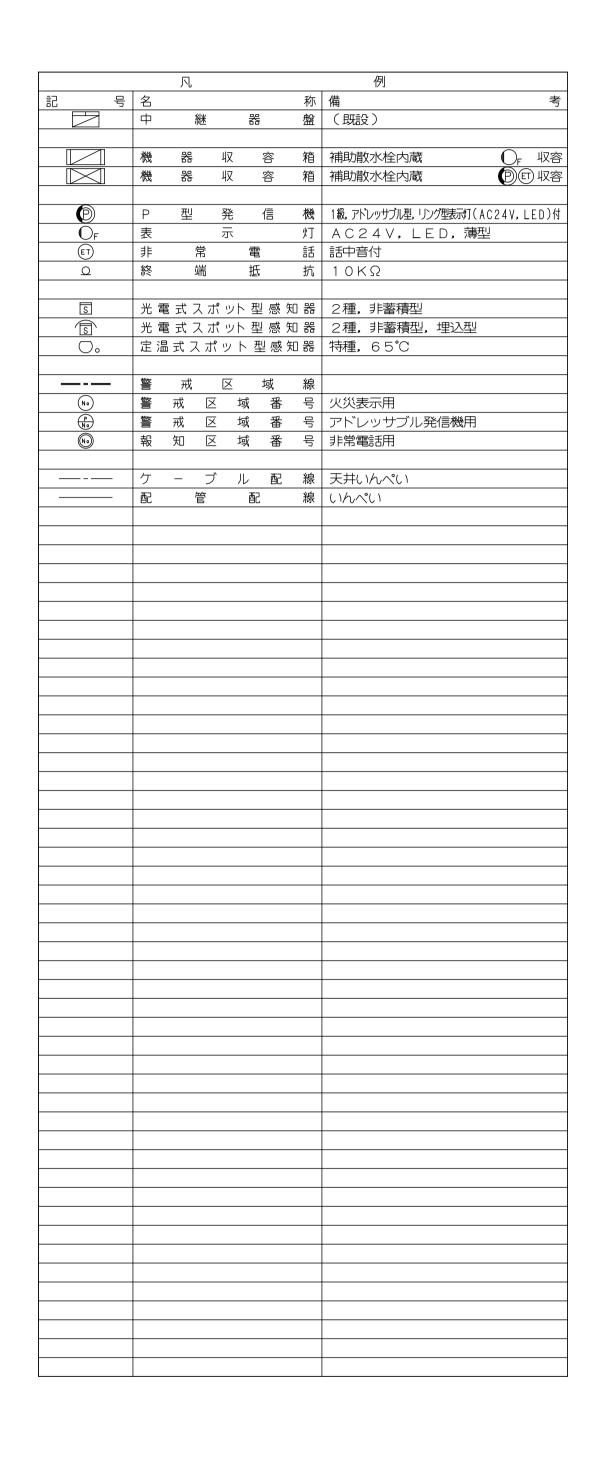

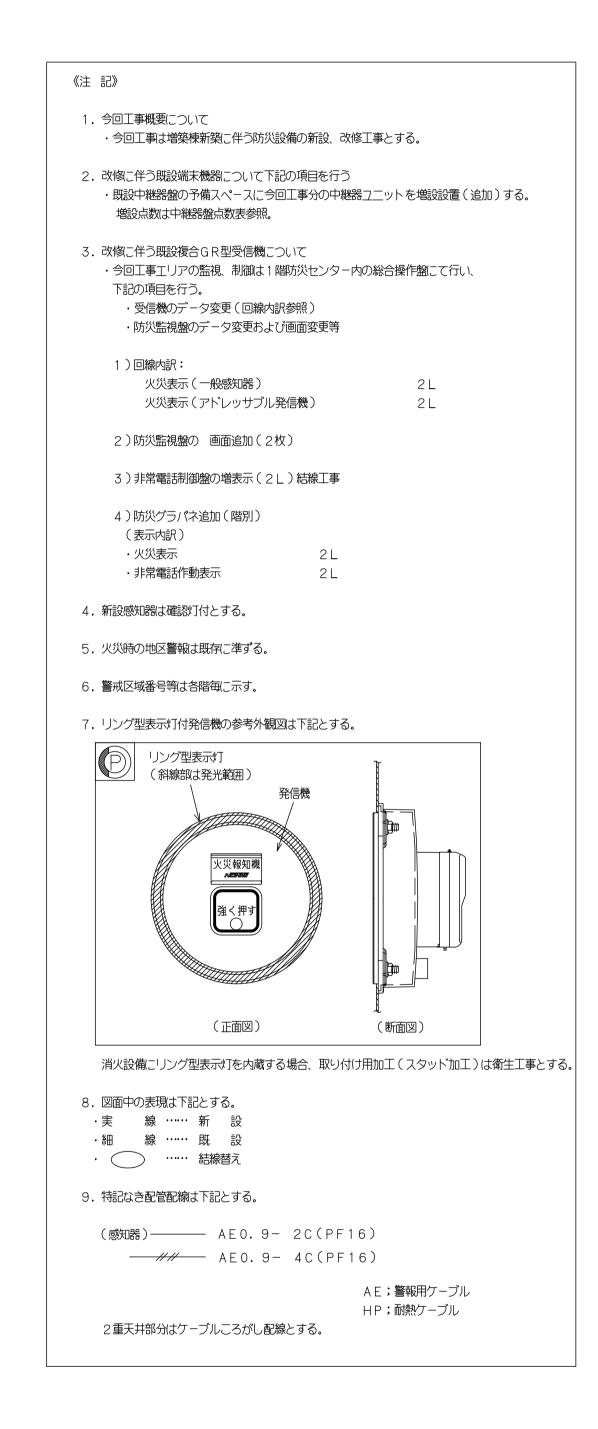

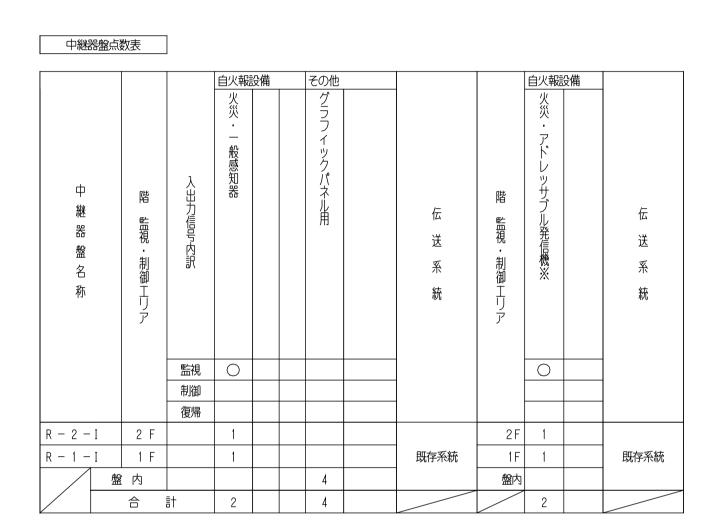

※ :中継器盤内ユニットに含まず

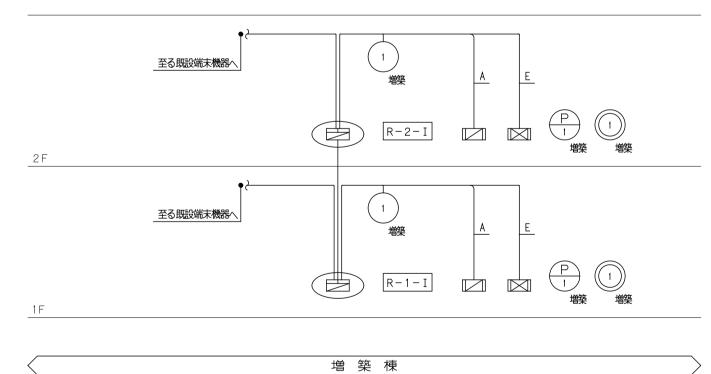

設 備 系 統 図

[配管西	记線内訳表
	記号	配管配線内訳
	Α	HP1.2- 2C(PF16)
	В	HP1.2- 4C(PF16)
	С	HP1.2- 3P(PF22)
	D	HP1.2- 5P(PF22)
	E	HP1.2-10P(PF28)

 中村 俊一
 一級建築士

 高柳 慎太郎
 一級建築士・設備一級建築士

 藤井 匡輔
 建築設備士

 坂本 和也
 一

 岸 克己
 意見を聴いた建築設備士



