



B-B 断面図

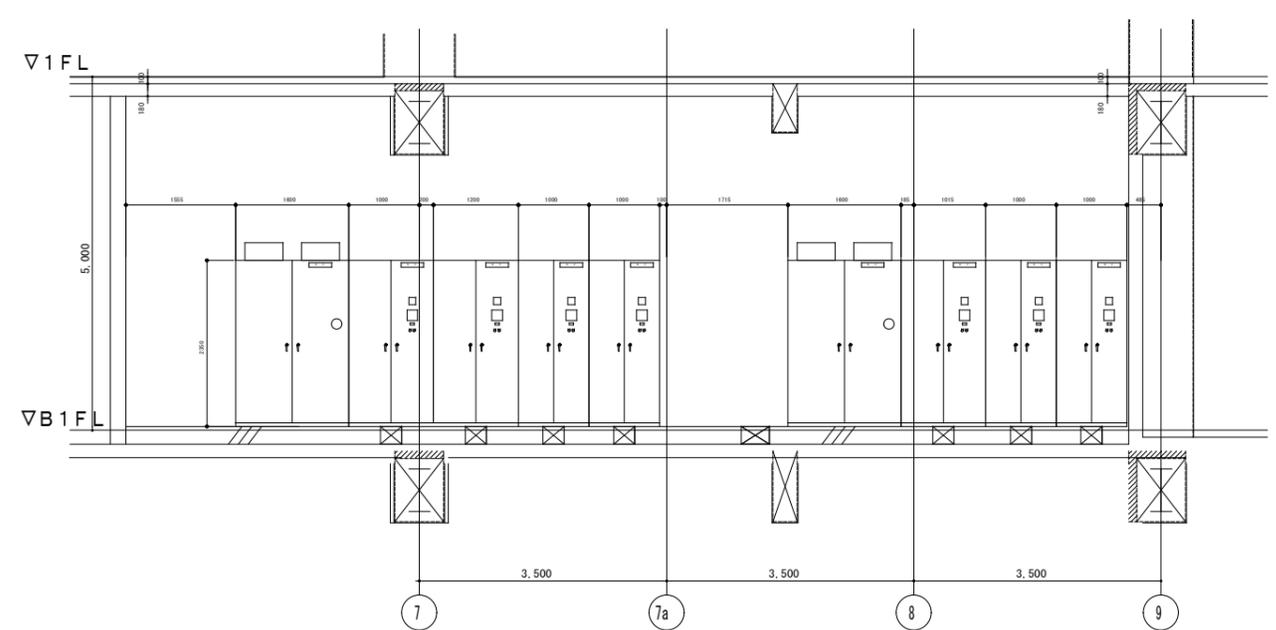

A-A 断面図

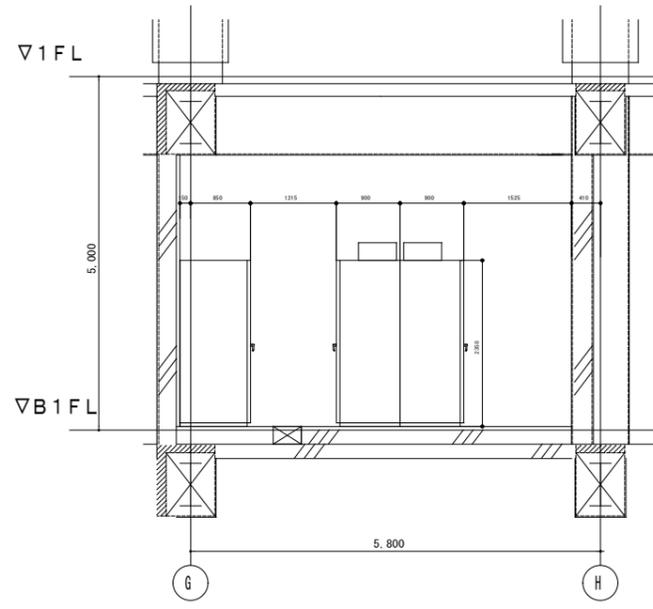

C-C 断面図

着工	98.9.9	
竣工	05.3.18	
施工		請負者 関電工・中立電気・呂電社共同企業体

完成図 強電-12

日建設計

山梨県立中央病院建設
強電設備工事

電 2 - 7

第3電気室 機器配置図 1/50

No. T-960340 -B