


主電気室





特記なき接地配線は全てIVとする


非常用発電設備

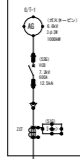


常用発電設備

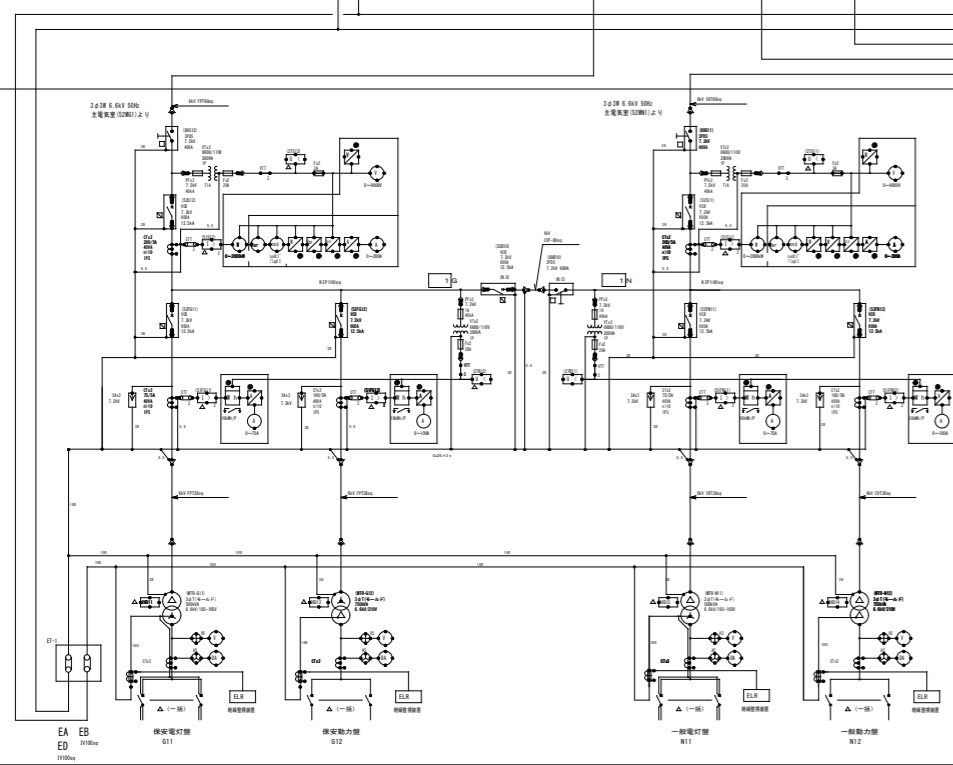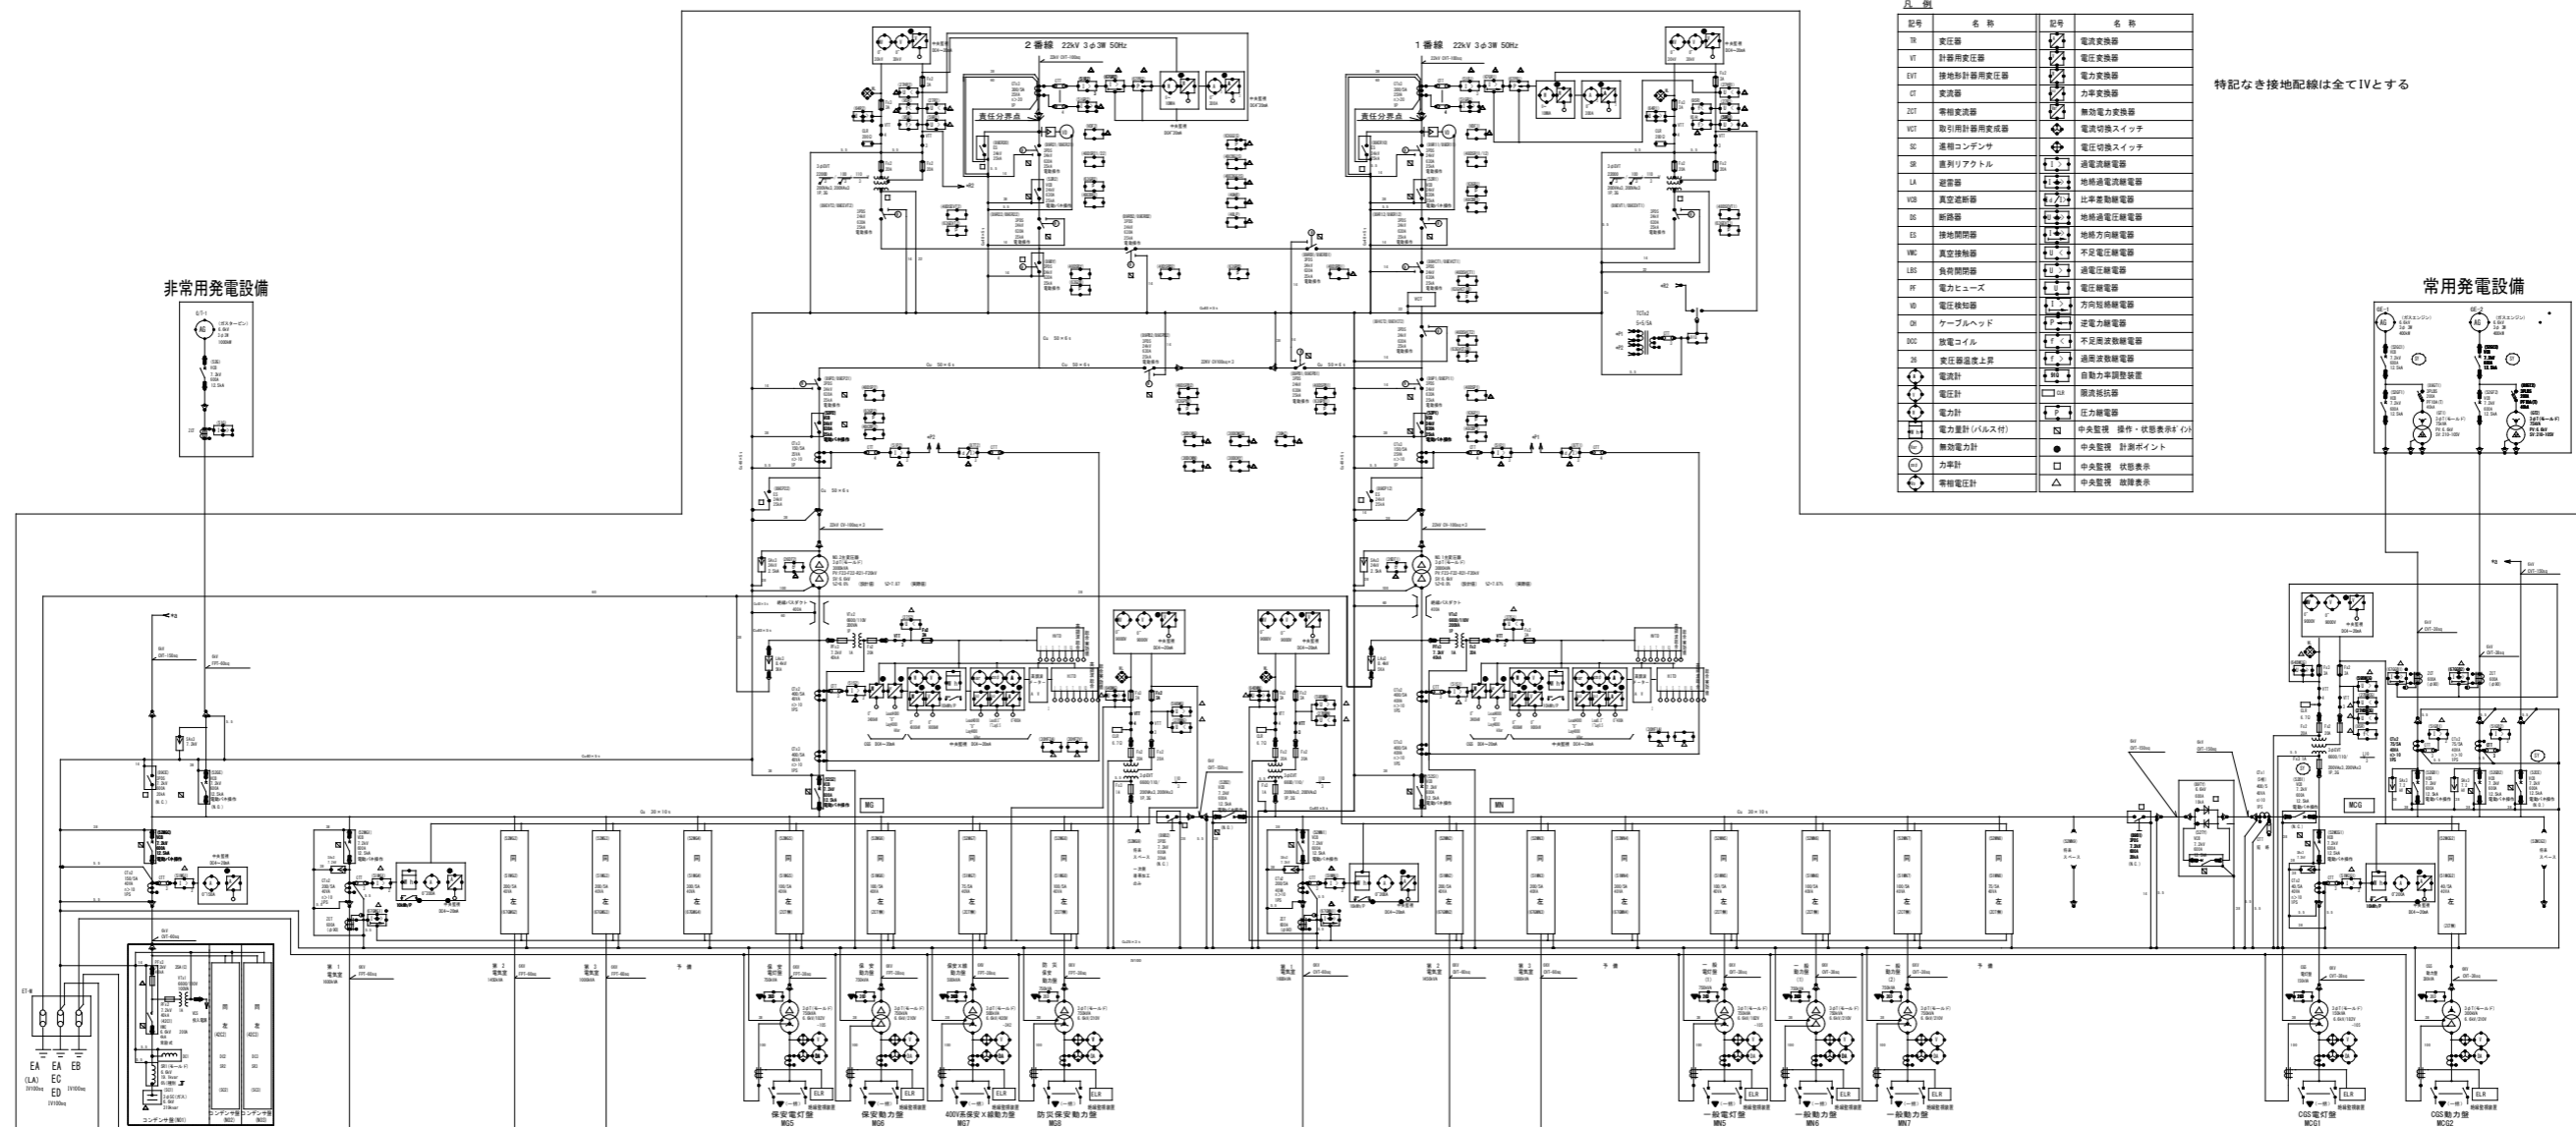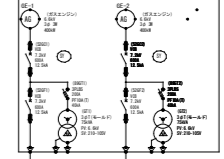

第一電気室

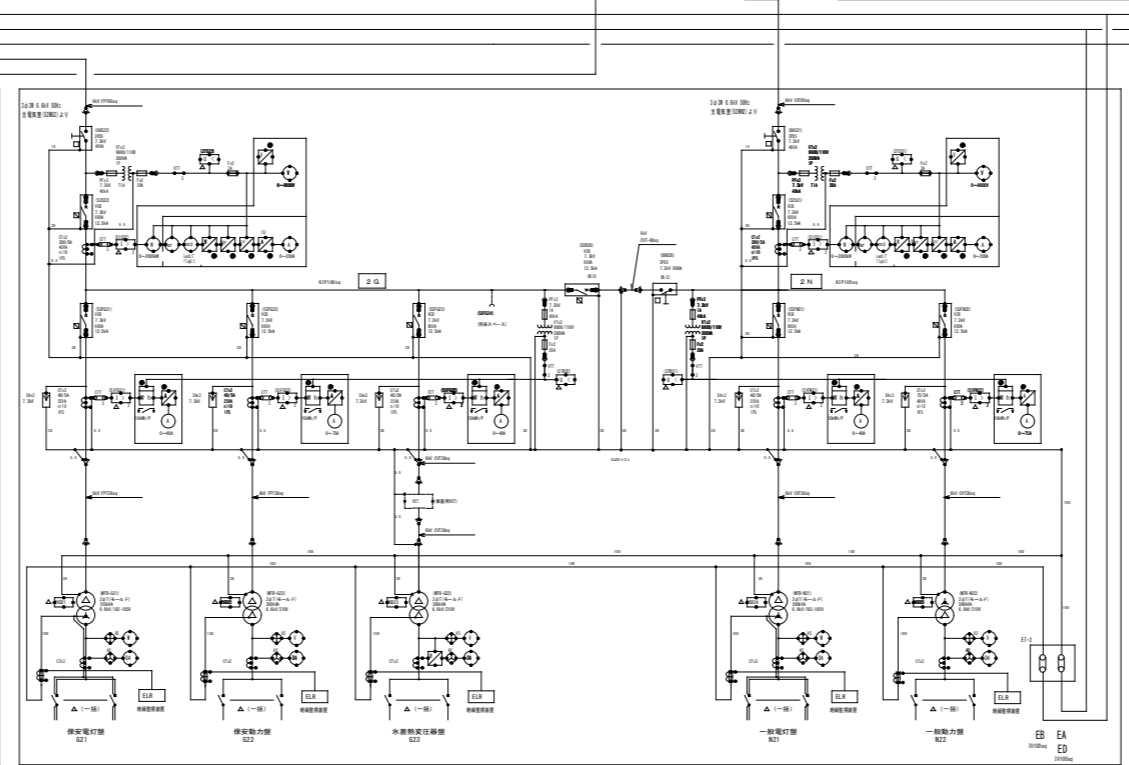

第二電気室

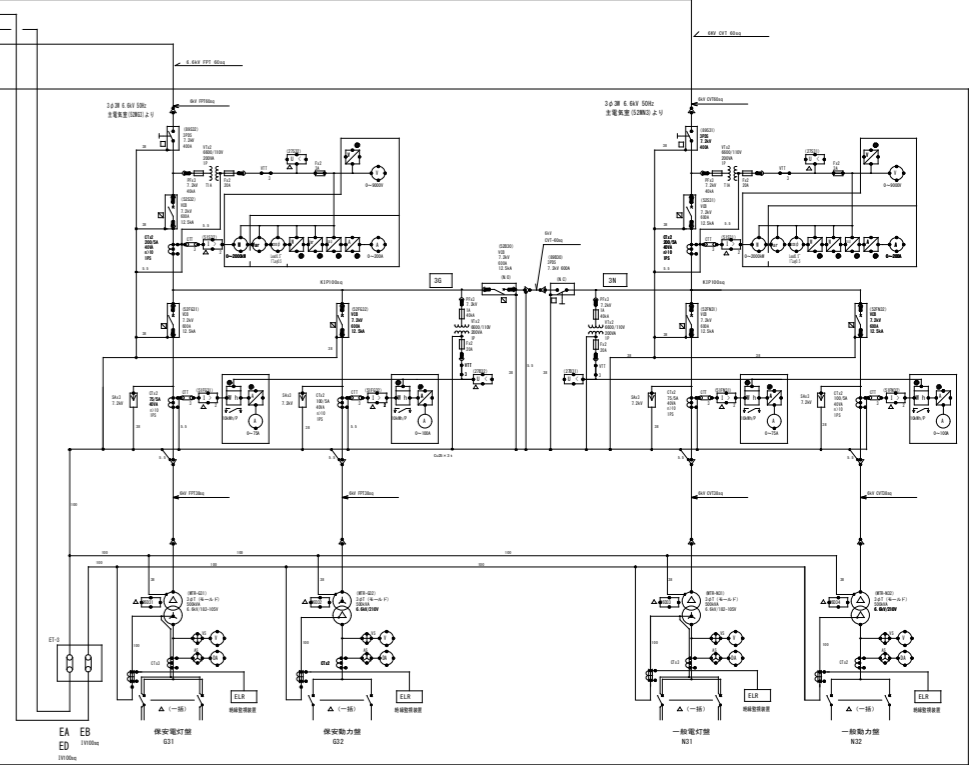

第三電気室

着工	98. 9. 9
竣工	05. 3. 18
請負者	関電工・中立電気・呂電社共同企業体

完成図 強電-7

日建設計

山梨県立中央病院建設
強電設備工事

電 2 - 2

単線結線図

No. T-960340 -B