


特記なき配線は下記による。

2.0(16)	IV2.0*2, E1.6(16)
2.0(16)	IV2.0*3, E1.6(16)
2.0	IV2.0*3, E1.6(E19)
2.0(25)	IV2.0*4, E1.6(E25)
2.0(25)	IV2.0*5, E1.6(E25)
2.0(25)	IV2.0*7, E1.6(E25)
2.0(25)	IV2.0*8, E1.6(E25)
2.0(25)	IV2.0*2, E1.6(E25)
2.0(25)	IV8' *3
2.0(25)	IV5.5' *2, E1.6(E19)
8' (20)	IV8' *3, E1.6(E25)
5.5' *4' (25)	IV8' *3, E1.6(E25)
	IV5.5' *2
F2.0	WF2.0-3C
F2.0(25)	WF2.0-3C(E25)
F2.0	WF2.0-3C, E1.6
F2.0(25)	WF2.0-3C, E1.6(E25)
CV3.5'	CV3.5' -3C, E1.6
CV3.5' (EP20)	CV3.5' -3C, E1.6 (EP20)
CV5.5'	CV5.5' -20
CV5.5'	CV5.5' -20, E1.6
CV8'	CV8' -20, E1.6
CV8'	CV8' -3C
CV8'	CV8' -3C, E1.6

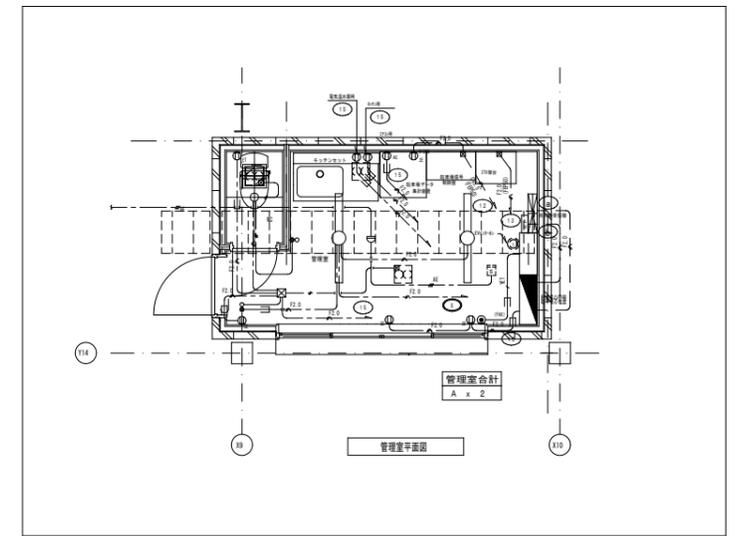

機器・配管・配線・ダクト等の位置は、表記上、現地と多少異なる場合があります。

竣工図	設計	工事名
2006.6.30		山梨県立中央病院駐車場整備運営事業

設計	設計番号	工事名	棟別
図面	図面番号	山梨県立中央病院駐車場整備運営事業	
図面	E-007	立体駐車場1階 電灯・コンセント設備平面図	1/300・1/50
図面	2006.6.30		