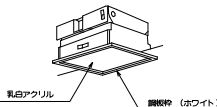
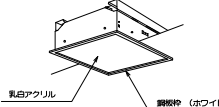
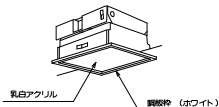
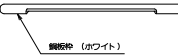
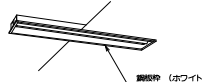
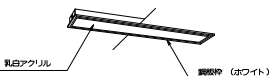
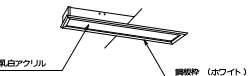
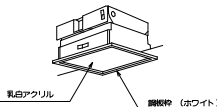
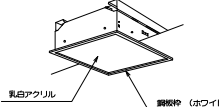
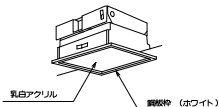
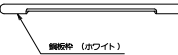
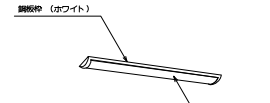
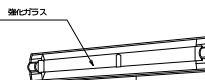
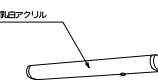
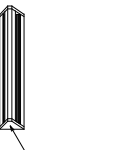
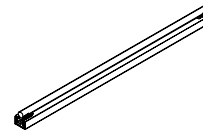
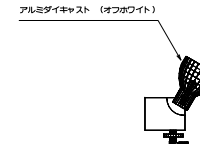
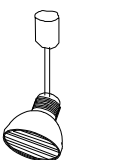
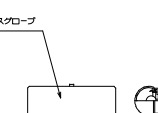
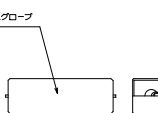
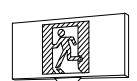
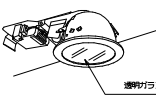
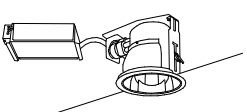
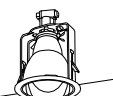
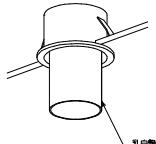
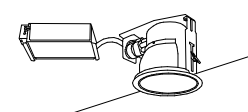
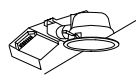
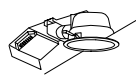
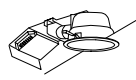


照明器具姿図 (1)

埋込型下面開放 (横)				B 埋込型カバー付 (横)				BC 埋込型カバー付 クリーンルーム仕様 (横)				Ba 埋込型カバー付 (横)				Bb 埋込型カバー付 (横)				Bc 埋込型カバー付 (横)				D 直付型 スーパースリム (横)																											
A161	Hf16W-1f7用	PH		B161	Hf16W-1f7用	PH		BC31	Hf32W-1f7用	PHB		Ba232	FPL23W-2f7用	PN		Bb323	FHP32W-3f7用	MS		Bc362	FPL36W-2f7用	ENH		D31	Hf32W-1f7用	PH																									
A162	Hf16W-2f7用	PH		B162	Hf16W-2f7用	PH		BC32	Hf32W-2f7用	PHB		Ba272	FPL27W-2f7用	EL		Bb324	FHP32W-4f7用	MS		Bc362	FPL36W-2f7用	ENH		D32	Hf32W-2f7用	PH																									
A31	Hf32W-1f7用	PHB	FR515-321	B31	Hf32W-1f7用	PHB		BC32C	Hf32W-2f7用	PD	遮断遮光	 乳白アクリル 鋼板枠 (ホワイト) 1,2床室				 乳白アクリル 鋼板枠 (ホワイト) 4床室、2F 軒部屋他					 乳白アクリル 鋼板枠 (ホワイト)					 鋼板枠 (ホワイト)																									
A31X	Hf32W-1f7用	PHB	FR519-321 光調整	B32	Hf32W-2f7用	PHB		クリーンルーム	
A32	Hf32W-2f7用	PHB	FR515-322	B31C	Hf32W-1f7用	PD	遮断遮光	
A32C	Hf32W-2f7用	PD	FR515-322 遮断遮光	B32C	Hf32W-2f7用	PD	遮断遮光	
A32X	Hf32W-2f7用	PHB	FR515-322 光調整	※ 暗部記号B1と表記の物は両面表示	
※ 暗部記号A1と表記の物は両面表示				 鋼板枠 (ホワイト)				 乳白アクリル 鋼板枠 (ホワイト)				 乳白アクリル 鋼板枠 (ホワイト)				 乳白アクリル 鋼板枠 (ホワイト)				 乳白アクリル 鋼板枠 (ホワイト)				 乳白アクリル 鋼板枠 (ホワイト)				 鋼板枠 (ホワイト)																							
E 直付型 浴室灯 (横)				EC 直付型カバー付 クリーンルーム仕様				F 富士型 (横)				G 殺菌灯 (横)				J 標示灯 (横)				M 階段非常灯 (横)				Ma 階段非常灯 (横)																											
E32W	Hf32W-2f7用	PH	防水型	EC32	Hf32W-2f7用	PH		F22W	FL20W-2f7用	GH		Ga61W	GL6W-1f7用	GL	パイプ形 防湿型	J21	FL10W-1f7用	EL		M31E	Hf32W-1f7用	PE	人感センサー付	Ma21E	FL20W-1f7用	GL	センサー無し																								
 浴室、シャワー室				 乳白アクリル 鋼板枠 (ホワイト) クリーンルーム				 F31 Hf32W-1f7用 PH F32 Hf32W-2f7用 PH F32W Hf32W-2f7用 PH F41 FLR40W-1f7用 UH				 殺菌、解菌、菌類保存庫				 使用中				 強化ガラス				 強化ガラス																											
N 流し元灯 (横)				Q ポーチライト (横)				S シームレス照明				T トラフ型 (横)				V エクステリアスポット (横)				V エクステリアスポット (横)				V スポットライト (横)																											
N21	FL20W-1f7用	GPL		Q21	FL20W-1f7用	EL		S121	FL12W-1f7用		L=497mm	T21	FL20W-1f7用	EH		V131	JD130W-1f7用			V71	CDM70W-1f7用			Va61	JD65W-1f7用		用パイプ製造加工品																								
 乳白アクリル				 アルミ製 (オフブラック) サービスヤード、10階以上				 サービスヤード、10階以上				 T31 Hf32W-1f7用 GH T32 Hf32W-2f7用 PF T32W Hf32W-2f7用 PH T415 FLR40W-1f7用 RS Tb51 Hf54W-1f7用 PH Tb52 Hf54W-2f7用 PH Td32 Hf32W-2f7用 PH				 アルミ製 (オフブラック) ドライエリア、10階以上				 アルミダイキャスト (オフホワイト) アトリウム シースルー・ELV				 吸吸・鋭鋭面、エントランスアート																											
W ブラケット (横)				Wa ブラケット (横)				Xa 点滅型避難口誘導灯 (直付型) (横)				X 避難口誘導灯 (直付型) (横)				Y 避難口誘導灯 (直付型) (横)				a ダウンライト (下面開放型) (横)				a ダウンライト (カバ付) (横)																											
W22	1L25W-2f7用			Wa22	1L25W-2f7用			XBa8	点滅型避難口誘導灯 (直付型)	SHI-F5F20F-20A		XB8L	点滅型避難口誘導灯 (直付型)	SHI-F5F20F-20B		YB8L	点滅型避難口誘導灯 (直付型)	SHI-F5F20F-20B		a131	FDL13W-1f7用	EH		a241w	FHT24W-1f7用	ENH	防湿型																								
 乳白ガラスグローブ 洗面所				 乳白ガラスグローブ 洗面所				 電池内蔵型				 電池内蔵型				 電池内蔵型				 電池内蔵型				 電池内蔵型																											
a ダウンライト (調光型) (横)				a ダウンライト (ウォールウォッシャー) (横)				aa ダウンライト (下面開放型) (横)				aa ダウンライト (下面開放型) (横)				ab ダウンライト (下面開放型) (横)				ac ダウンライト (横)				ad ダウンライト																											
a271c	FDL27W-1f7用	EDH		a241w	FHT24W-1f7用			aa61	1L80W-1f7用			aa81*	1L80W-1f7用			ab61	JD65W-1f7用			ac181	FDL18W-1f7用			a51	JD50W-1f7用																										
aC271c	FDL27W-1f7用	EDH	クリーンルーム仕様	 クリーンルーム仕様				 クリーンルーム仕様				 クリーンルーム仕様				 クリーンルーム仕様				 乳白樹脂・ガラス 南極・デイルーム				 アトリウムアート																											
 クリーンルーム仕様	
 クリーンルーム仕様	
 クリーンルーム仕様	

施工	98.9.9		
竣工	98.9.18		
監理			
施工	調光器 配電工・中圧電気・高圧・共同企業体		

完成図 強電-330

日建設計










山梨県立中央病院建設
強電設備工事


電 13 - 4

照明器具姿図 (1)

No. T-960340-B

照 明 器 具 姿 図 (2)																							
a e ダウンライト (下面開放型) (標)			a s 処置灯 (照射方向可変型) (標)			b a ブラケット			b b ブラケット			b c ブラケット			b d ブラケット			b m ブラケット					
a e131 FDL13W-17用 EH			a s1 JD90W-17用			b a131 FDL13W-17用 GL			b b1 IL60W-17用			b c1 EFD22W-17用			b d1 FL20W-17用			b m1 IL60W-17用 非常性体仕様					
レストラン カウンター			処置室、通付室			階段-4			外部階段			アトリウムロビー			10F非常用ELVロビー			MRI					
LED L E D 照明 (防水型)			LED L E D 照明 (ダウンライト)			LED L E D 照明 (ダウンライト)			H 埋込型 下面開放			L ブラケット			e ダウンライト (非常照明)			e ダウンライト (非常照明) (標)					
LED1 LED-127用			LED3 LED-127用			LED4 LED-87用			H3224 HF322W-247用 PH			L356 CDM35W-67用			e41d IL40W-17用			e61d IL60W-17用 KO-1RS1-60					
駐車場スロープ壁			1F外装診療待合			9F仮設室			脱衣室、応接室、管理用機室			2Fアトリウム廊下廊下						階段(4)					
e a 非常照明 (標)			e c ダウンライト (非常照明)			e h ダウンライト (非常照明)			e K 笠付型 非常照明 (標)			e T トラフ型 非常照明 (標)			f 足元灯 (標)			h アーム式ベットライト (標)					
e a1d IL60W-17用			e c1d IL40W-17用 クリーンルーム仕様			e h1d IL85W-17用			e K41d IL40W-17用 片側のみ照付			e T41d IL40W-17用			f51 LED 1W-17用			h131 FPL13W-17用 GL メディカルコントロール照付					
輸血管理室			クリーンルーム												病室			東病棟 病室					
h アーム式ベットライト (標)			h アーム式ベットライト			h b ブラケット (標)			h b ブラケット (標)			h c ブラケット (標)			h d ブラケット (標)			h k ブラケット (標)					
h131b FPL13W-17用 GL 遮付仕様			h131c FPL13W-17用 GL			h b1 IL60W-17用			h b2 IL60W-27用			h c1 IL60W-17用			h d1 IL60W-17用			h k1 FPL13W-17用 EL					
東病棟 HCU、通付室			西病棟 病室			病室			病室(特等室)									演習所					
h y ブラケット (標)			h y ブラケット (標)			p ペンダント (標)			p ペンダント (標)			q ブラケット (標)			q ブラケット (標)								
h y1 IL60W-17用			h y181 FDL18W-17用 GL 訪問型			p101 IL100W-17用			p22a EFD22W-17用 185Φ			q21 FL20W-17用 E 照射方向可変型			q181 FL18W-17用								
更衣室			更衣室外部			産科病棟ディールーム			階段(6)			病室			9F西病棟 病室								

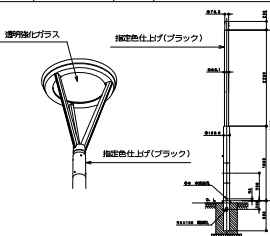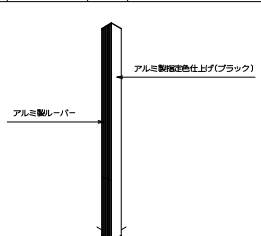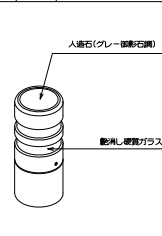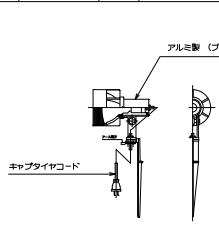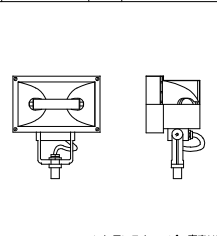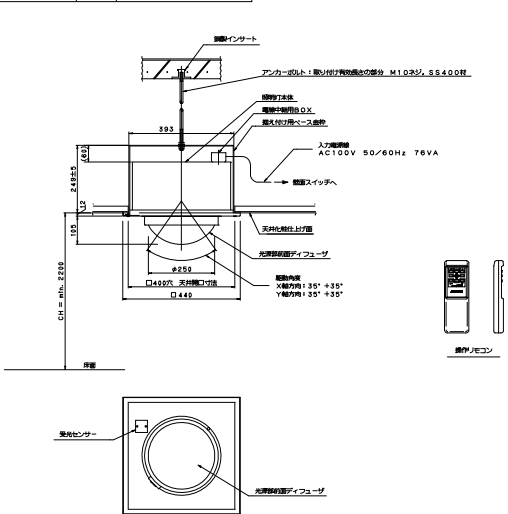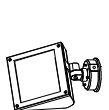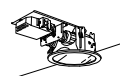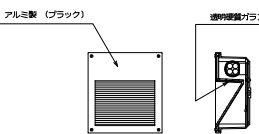照 明 器 具 姿 図 (3)																																	
Z a		パール照明		(標)		Z b		庭 園 灯		(標)		Z c		庭 園 灯		(標)		Z d		スポットライト		(標)		Z e		スポットライト		(標)		処置灯			
Z a 251		HQ1250W-1灯用		防雨型		Z b 41		FLR40W-1灯用		防雨型		Z c 131		FPL13W-1灯用		GL		防雨型		Z d 151		1L150W-1灯用		防雨型		Z e 151		CDM 150W-1灯用		防雨型			
																																	
外灯				外灯				5 階 電 上 座 間				3 階 電 上 座 間				エントランスキャンピー乗寄せ部分																	
Z f		スポットライト		(標)		Z 8		スポットライト		(標)		Z h		天井埋込み型照明		(特)		f b		壁面埋込み型照明		(標)											
Z f 71		CDM 70W-1灯用		防雨型		Z 8 71		CDM 70W-1灯用		防雨型		Z h 242		FHT24W-2灯用		ENM		防雨型		f b 271		FDL27W-1灯用		GL		防雨型							
																																	
エントランスキャンピー歩道部分				ライトアップ照明				0.55m x 0.55m x 0.55m 1.00m x 1.00m x 1.00m 1.00m x 1.00m x																									

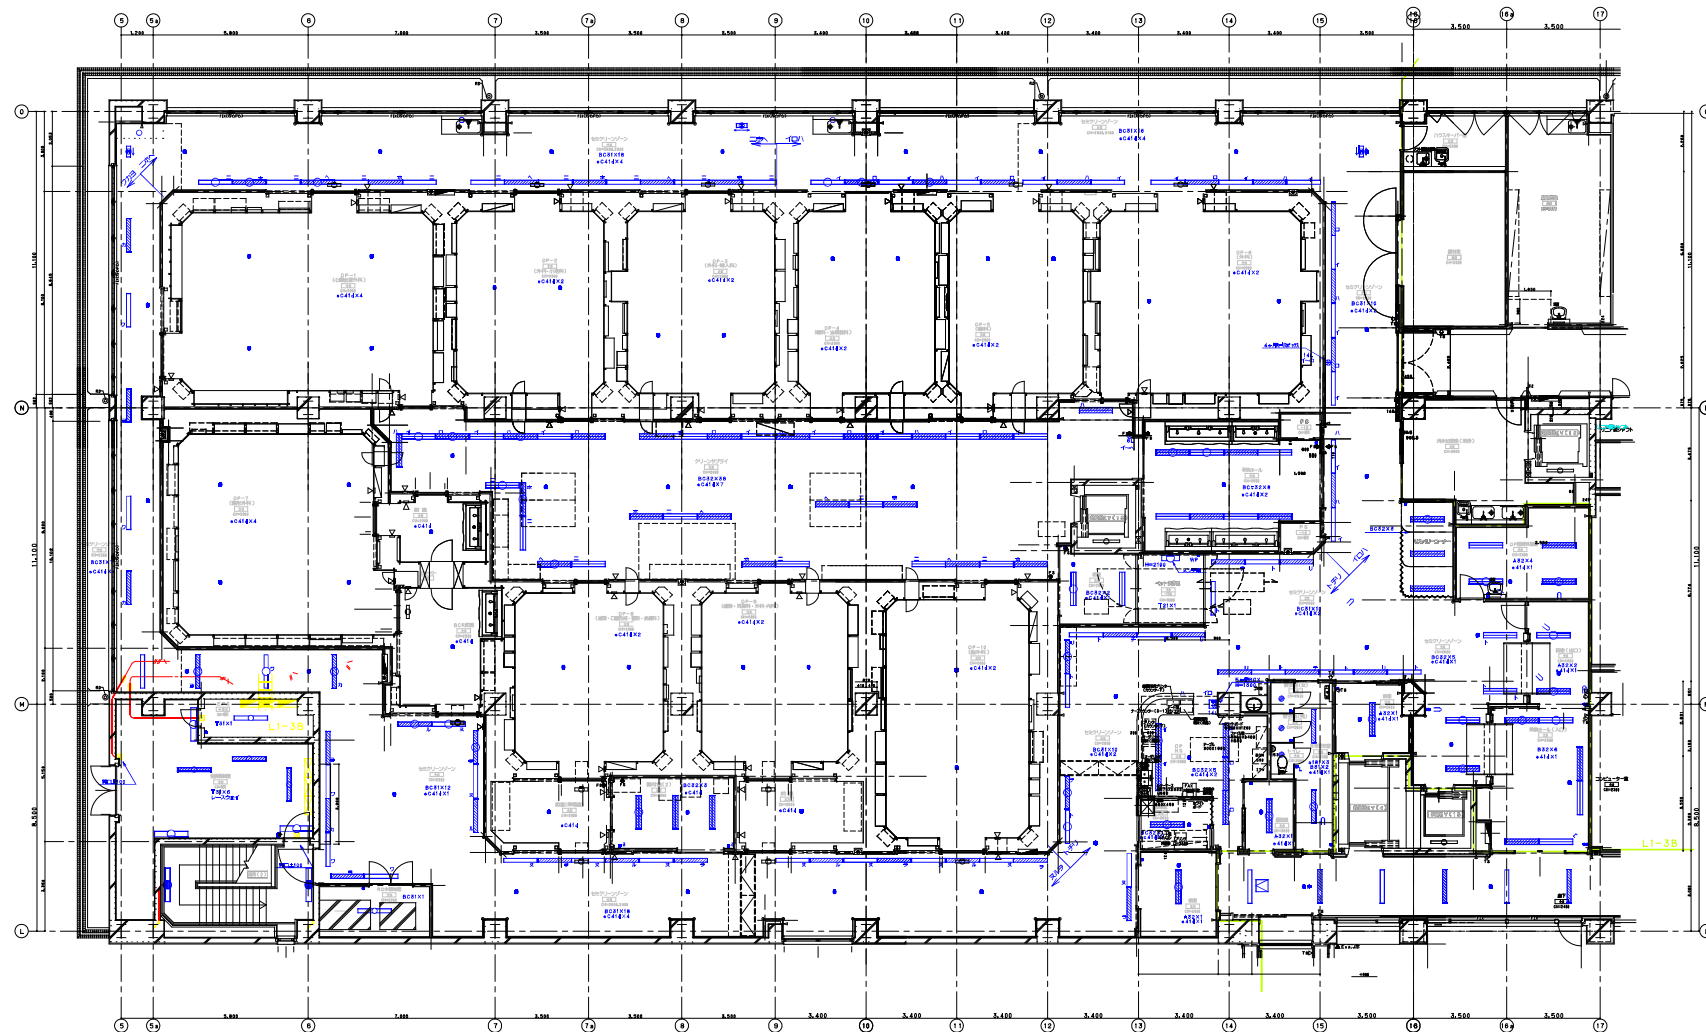

特記の配線設備は下記とする

- VVF2.0-3C 天井ふところ内配線
- VVF2.0-3C (PF22) 天井スラブ内配線
- VVF2.0-2C 天井ふところ内配線
- VVF2.0-3CCPEVS0.9-1P 天井ふところ内配線 (観光用)
- VVR5.5-3C 天井ふところ内配線
- FP 2.0-2C 天井ふところ内配線
- 天井ふところ配線 (特記の配線PF22)
- OAスラブ、ビント配線 (特記の配線PF22)


※天井ふところ内配線

・図説番号は下記の通りを示す

- 100 一般照明
- 500 非常照明


1/2 天井ふところ内配線
ジャンクションボックス

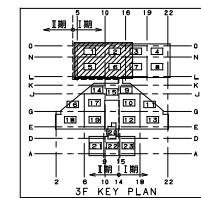

施工 98. 9. 9	
竣工 05. 3. 18	
関係者	関係工・中電電気・品電社共同企業体

完成図 強電-353

日建設計


山梨県立中央病院建設
強電設備工事

電 13 - 27

3階 照明設備図(1)

1/100

No. T-960340-B

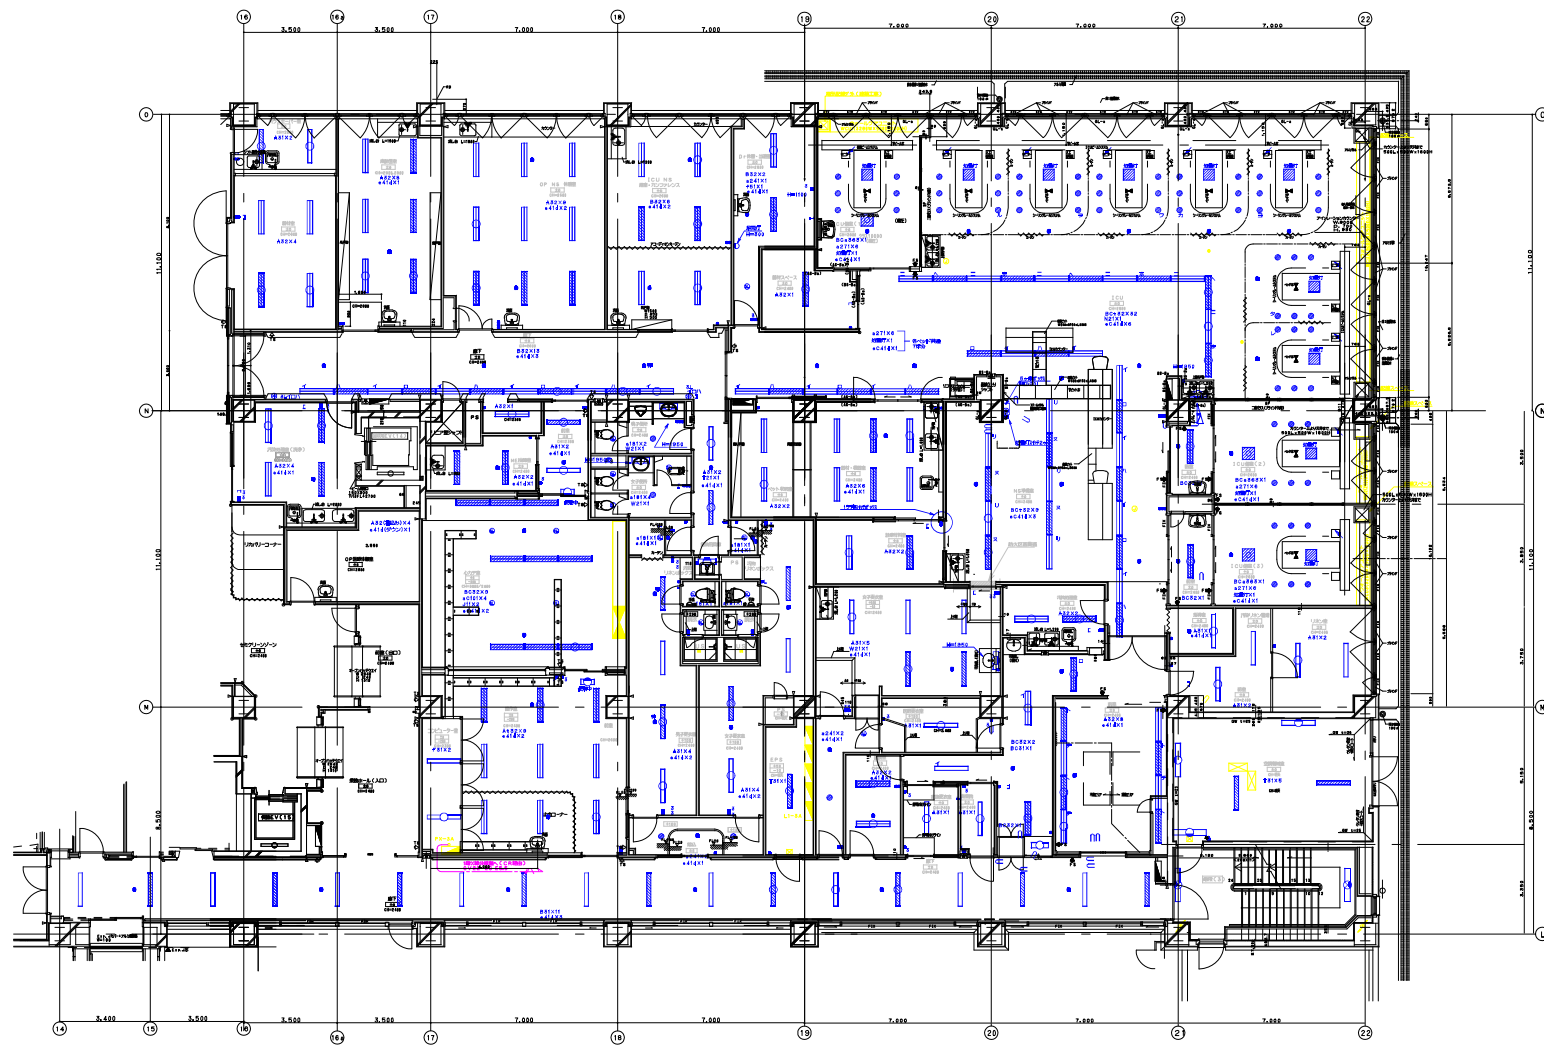


機能なき配管配線は下記とする

- VVF2.0-3C
- VVF2.0-3C(PF22)
- VVF2.0-2C
- VVF2.0-3CPEVS0.9-1P
- VVR5.5-3C
- FP 2.0-2C
- FP22
- FP22
- FP22

※機能なき配管を示す

- 天井ふところ内配線
- 天井スラブ内配管配線
- 天井ふところ内配線
- VVF2.0-3CPEVS0.9-1P
- 天井ふところ内配線 (軸光排)
- 天井ふところ内配線
- 天井ふところ内配線

・回路番号は下記の通りを示す

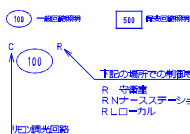

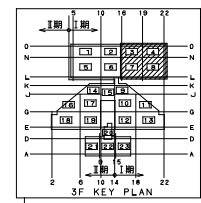
施工 98. 9. 9	
竣工 05. 3. 18	
調査者	関電工・中電電気・島電社共同企業体

完成図 強電-354

日建設計





山梨県立中央病院建設
強電設備工事

電 13 - 28

3階 照明設備図(2)

1/100

No. T-960340-B

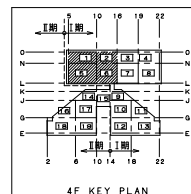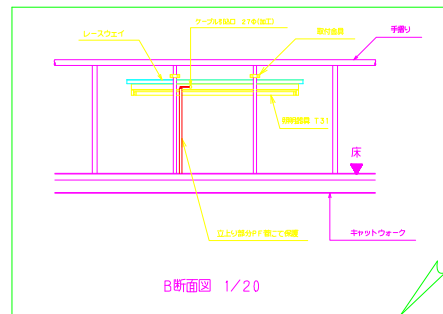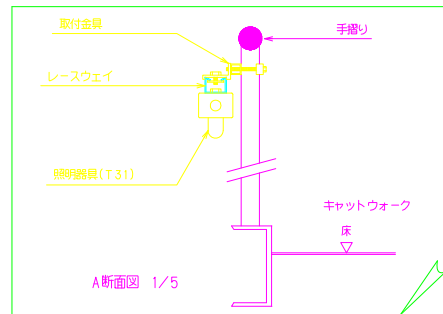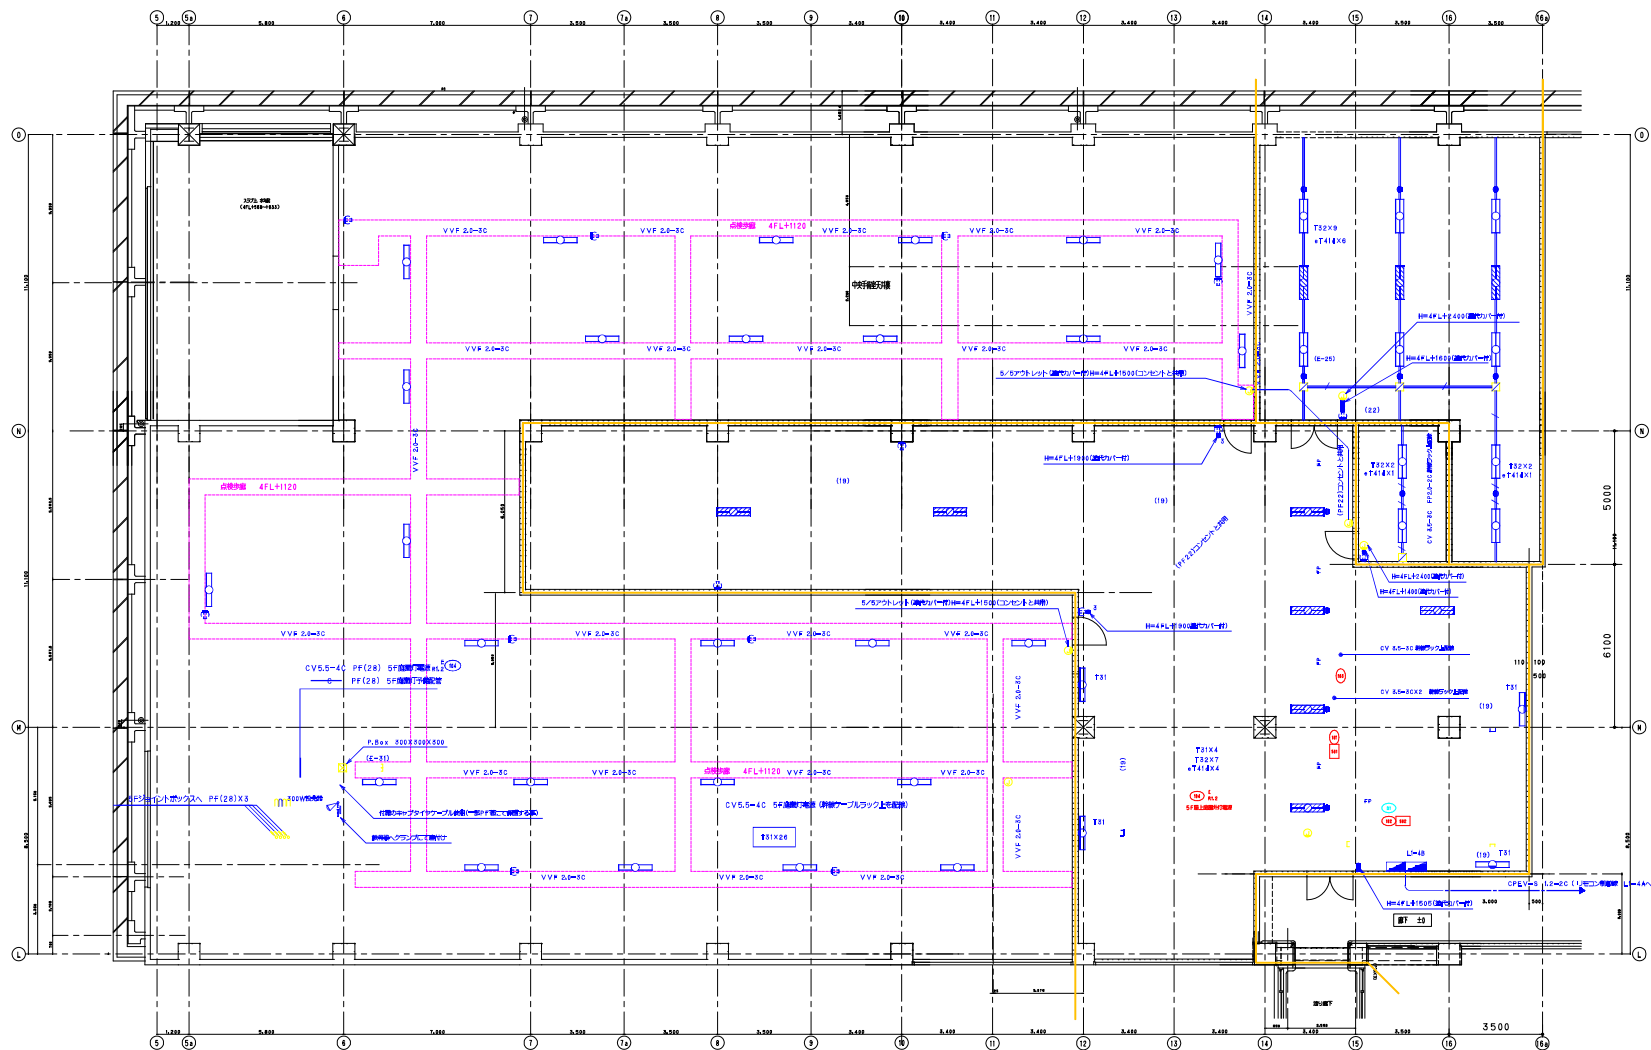

竣工	98. 9. 9
竣工	05. 3. 18
監理	
監理	関電工・中電電気・品電社共同企業体
施工	

完成図 強電-359

日建設計



山梨県立中央病院建設
強電設備工事

電 13 - 33

4階 照明設備図 (1)



1/100

No. T-960340-B

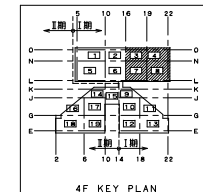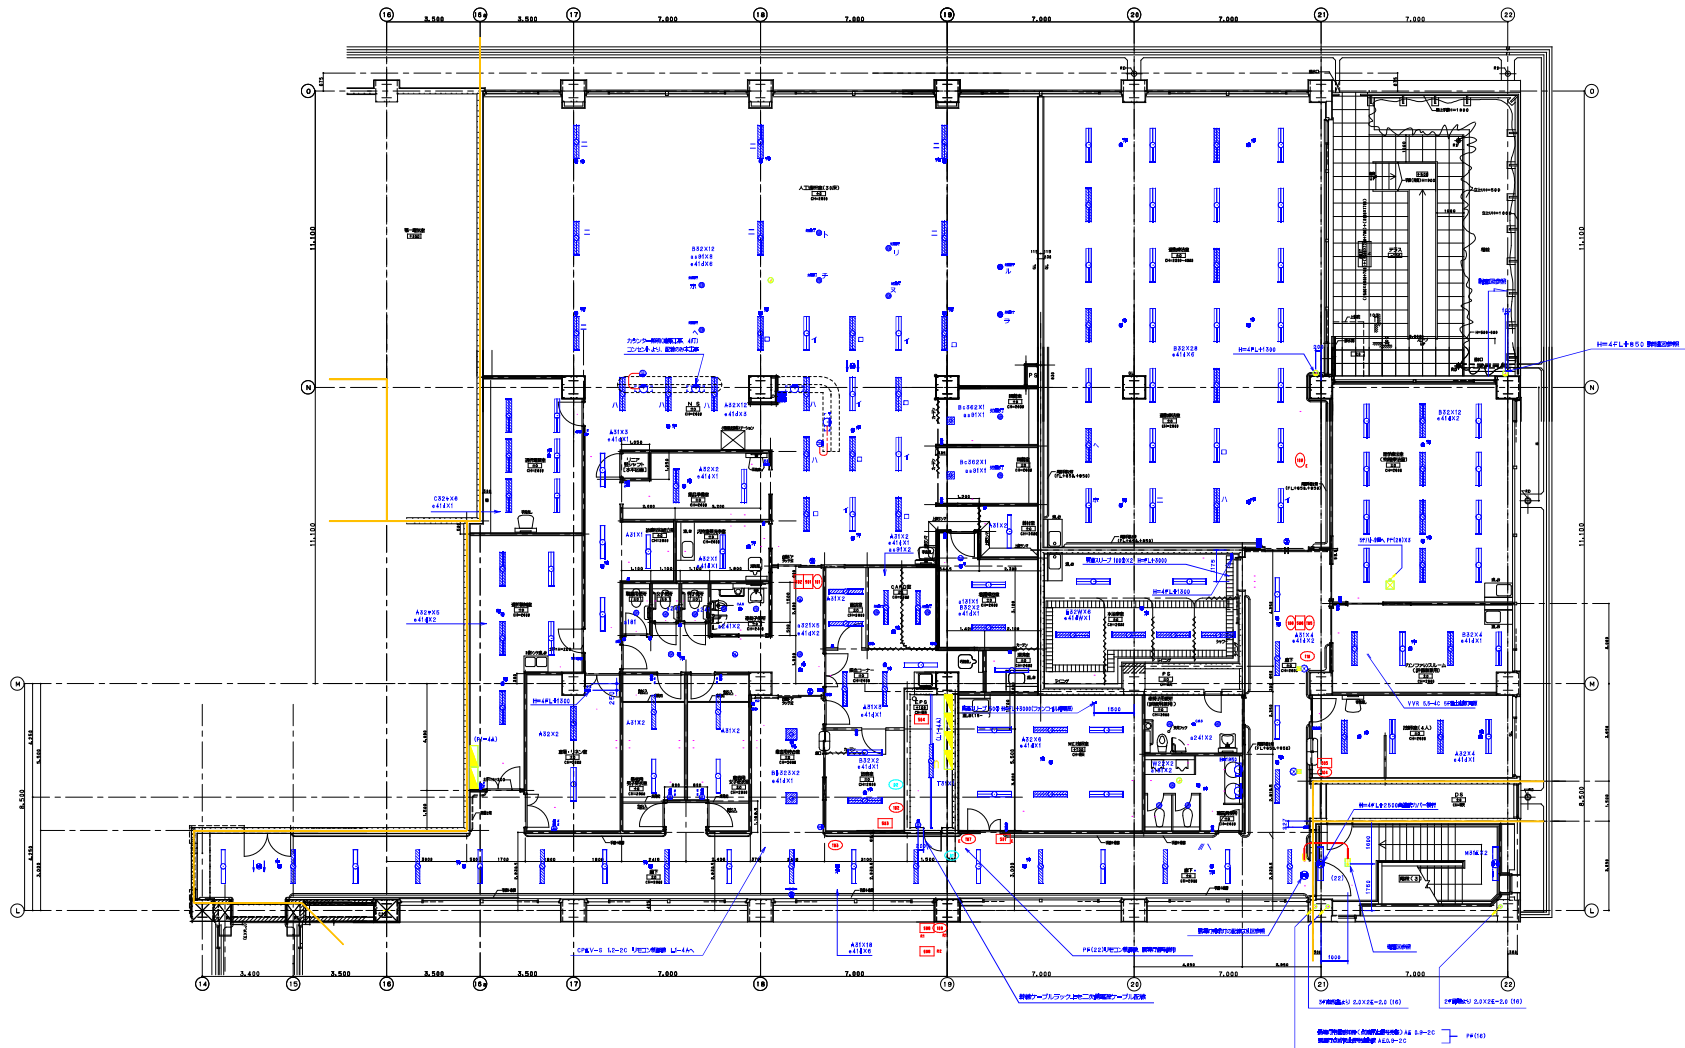


施工	98. 9. 9	
竣工	05. 3. 18	
監理		
設計		
施工		

完成図 強電-360

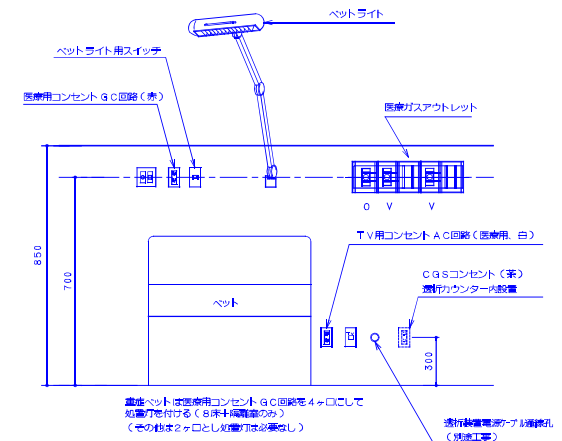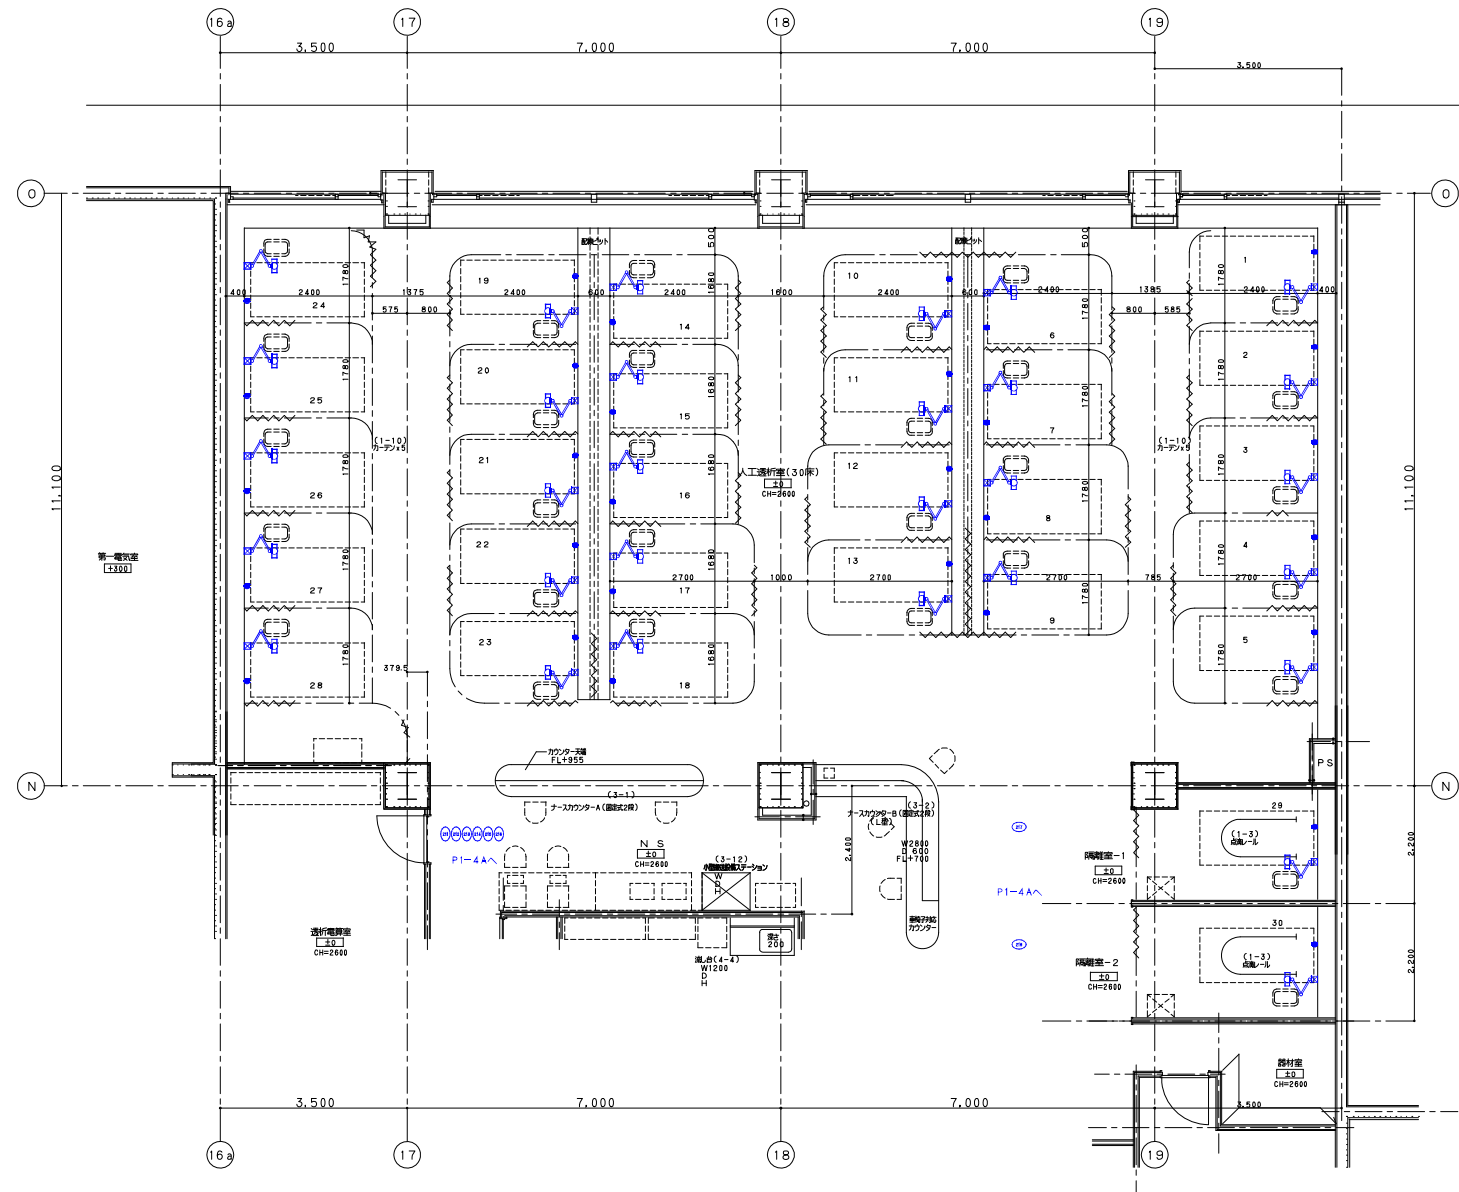

人工透析室：カウンター詳細図

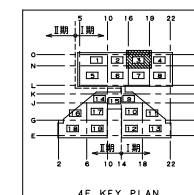

完成図 強電-361

日建設計

山梨県立中央病院建設
強電設備工事



13 - 35

4階 照明設備図 (3)

1/50

No. T-960340-B

施工	98. 9. 9	
竣工	05. 3. 18	
監理		
設計		
監工		
監理	関電工・中電電気・品電社共同企業体	
監工		

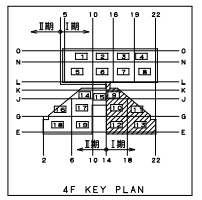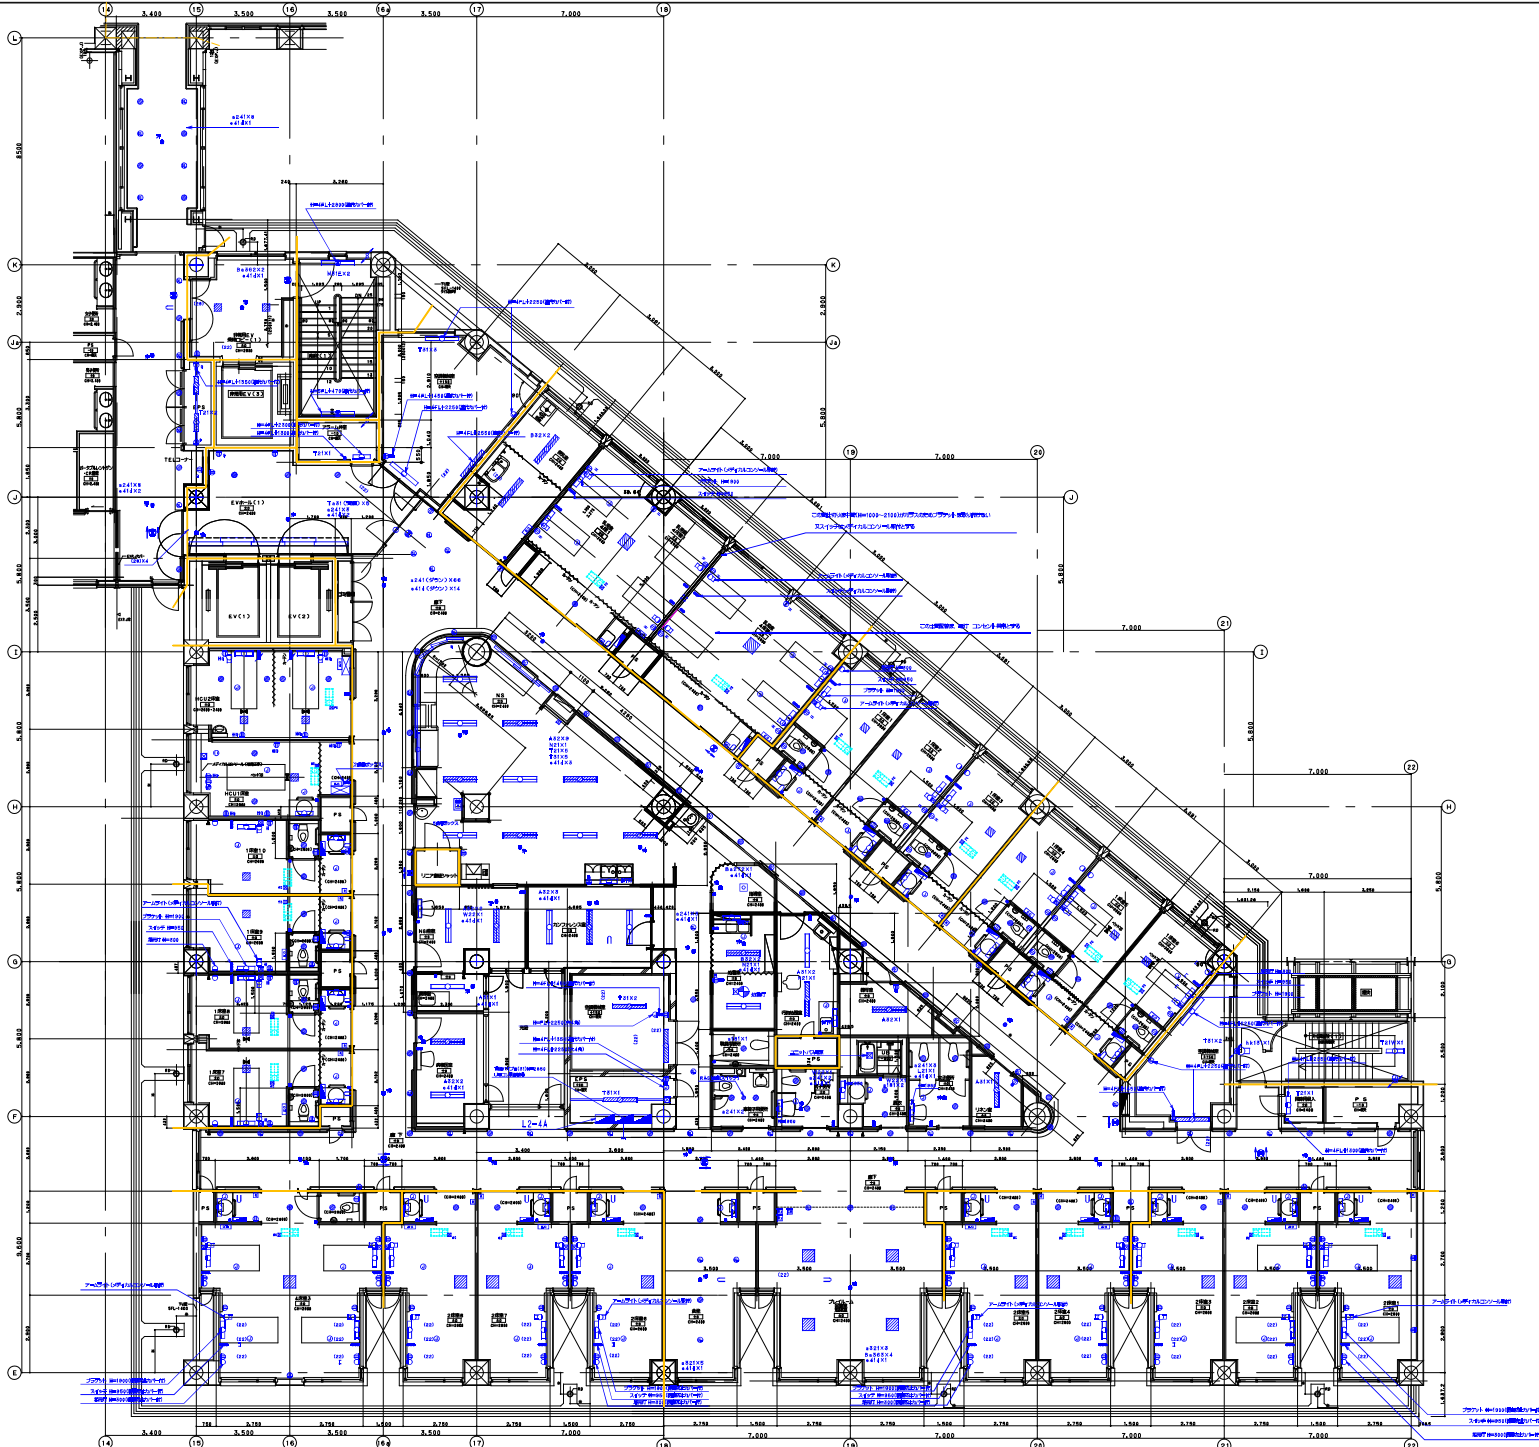

竣工	98. 9. 9
竣工	05. 3. 18
監理	
設計	関電工・中立的電気・品電社共同企業体
施工	



完成図 強電-362

日建設計

山梨県立中央病院建設
強電設備工事

電 13 - 36

4階 照明設備図 (4) 1/100 No. T-960340-B

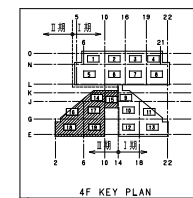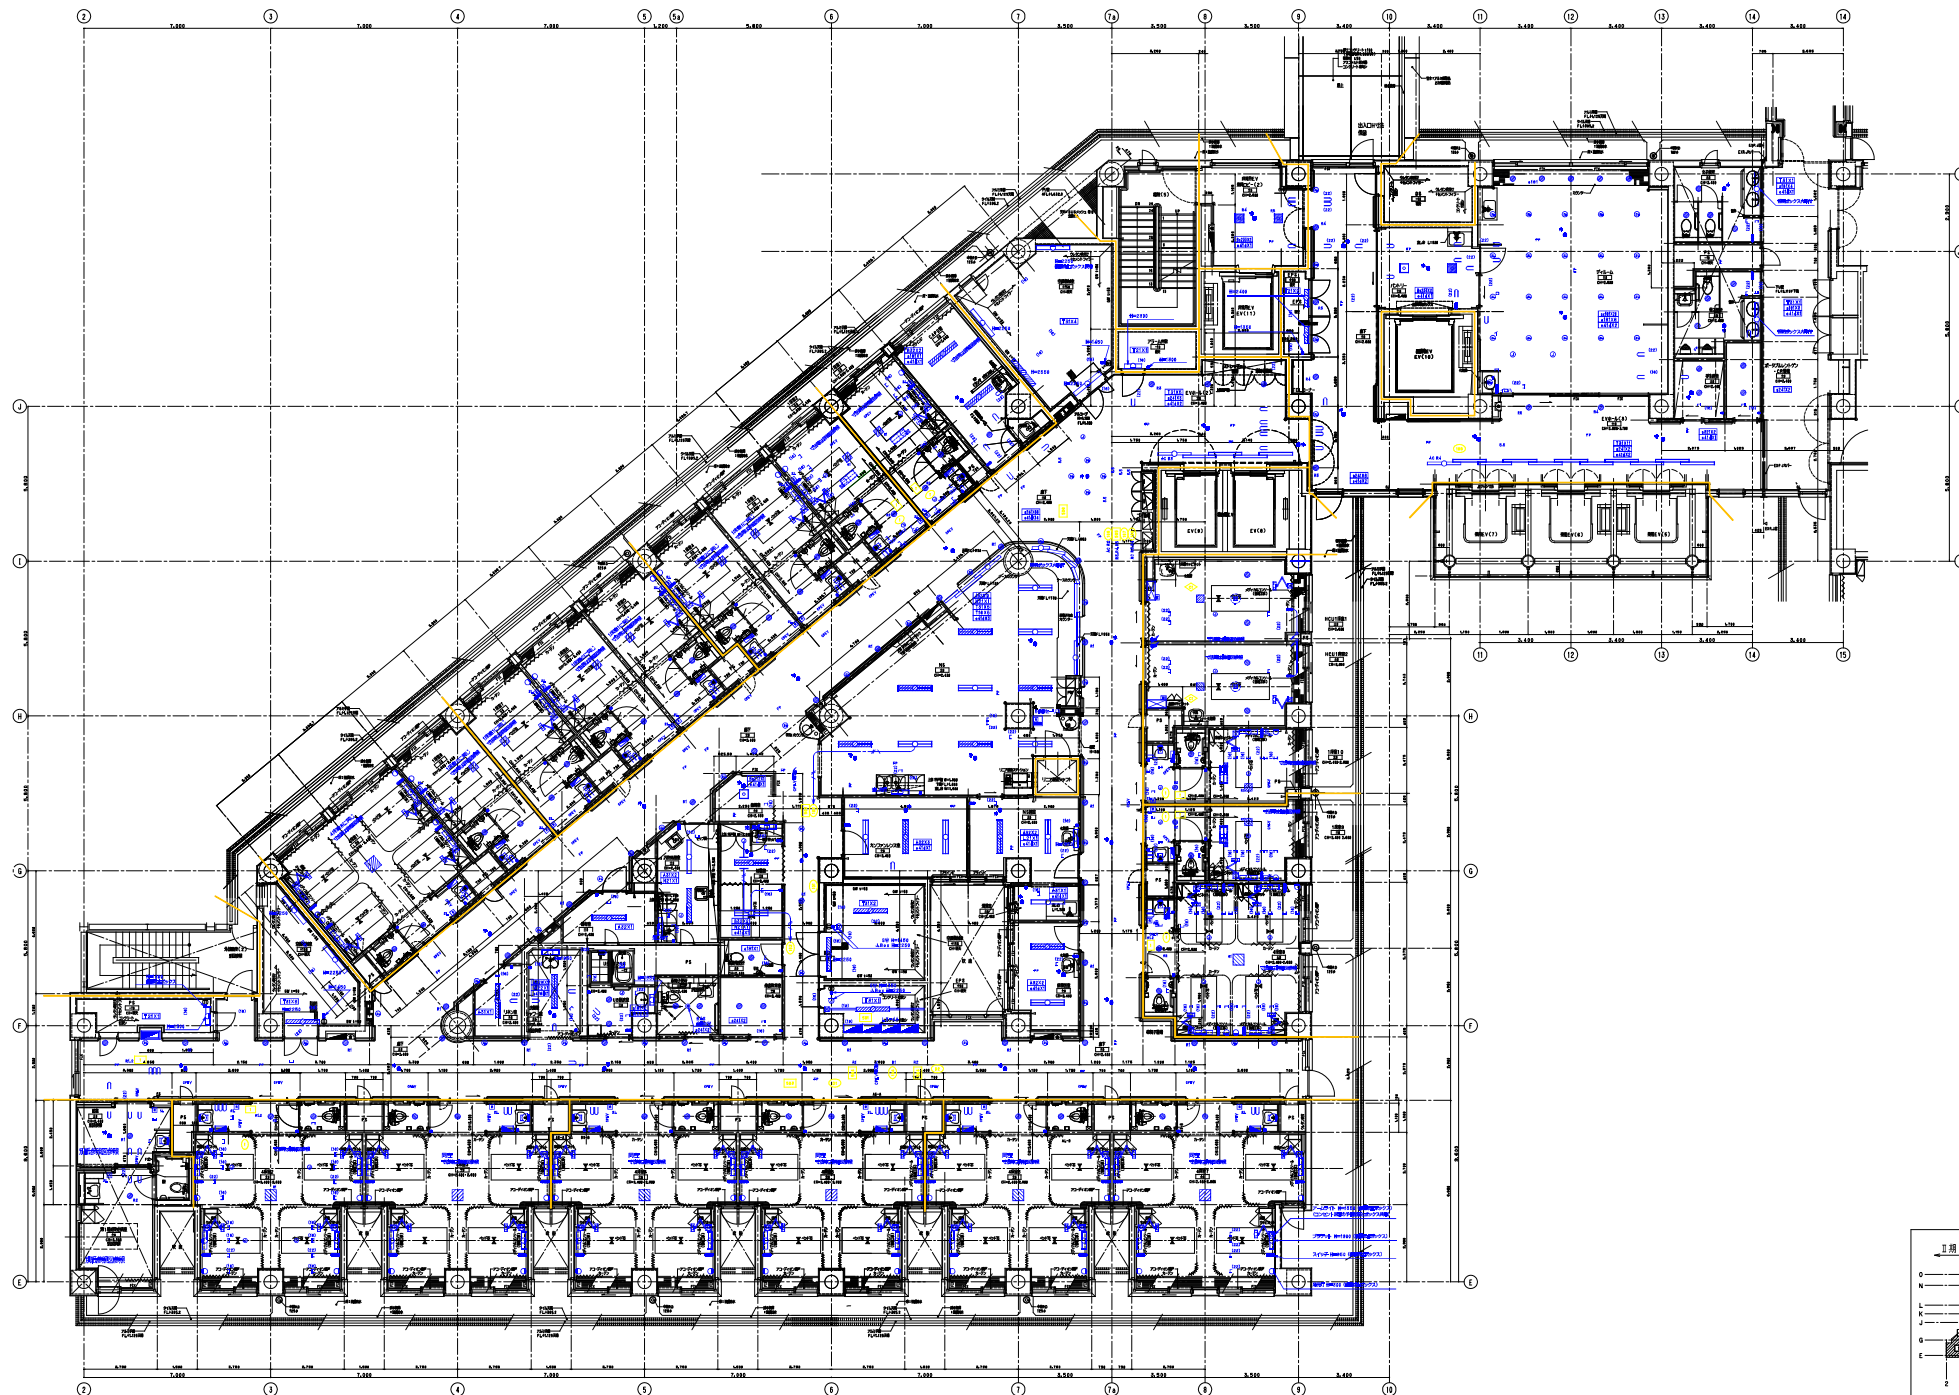

施工	98. 9. 9
竣工	05. 3. 18
監理	
設計	関電工・中立的電気・品電社共同企業体
施工	

完成図 強電-363

日建設計



山梨県立中央病院建設
強電設備工事

4階 照明設備図 (5)

1/100

電 13 - 37

No. T-960340-B

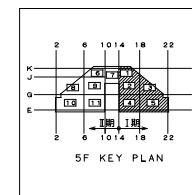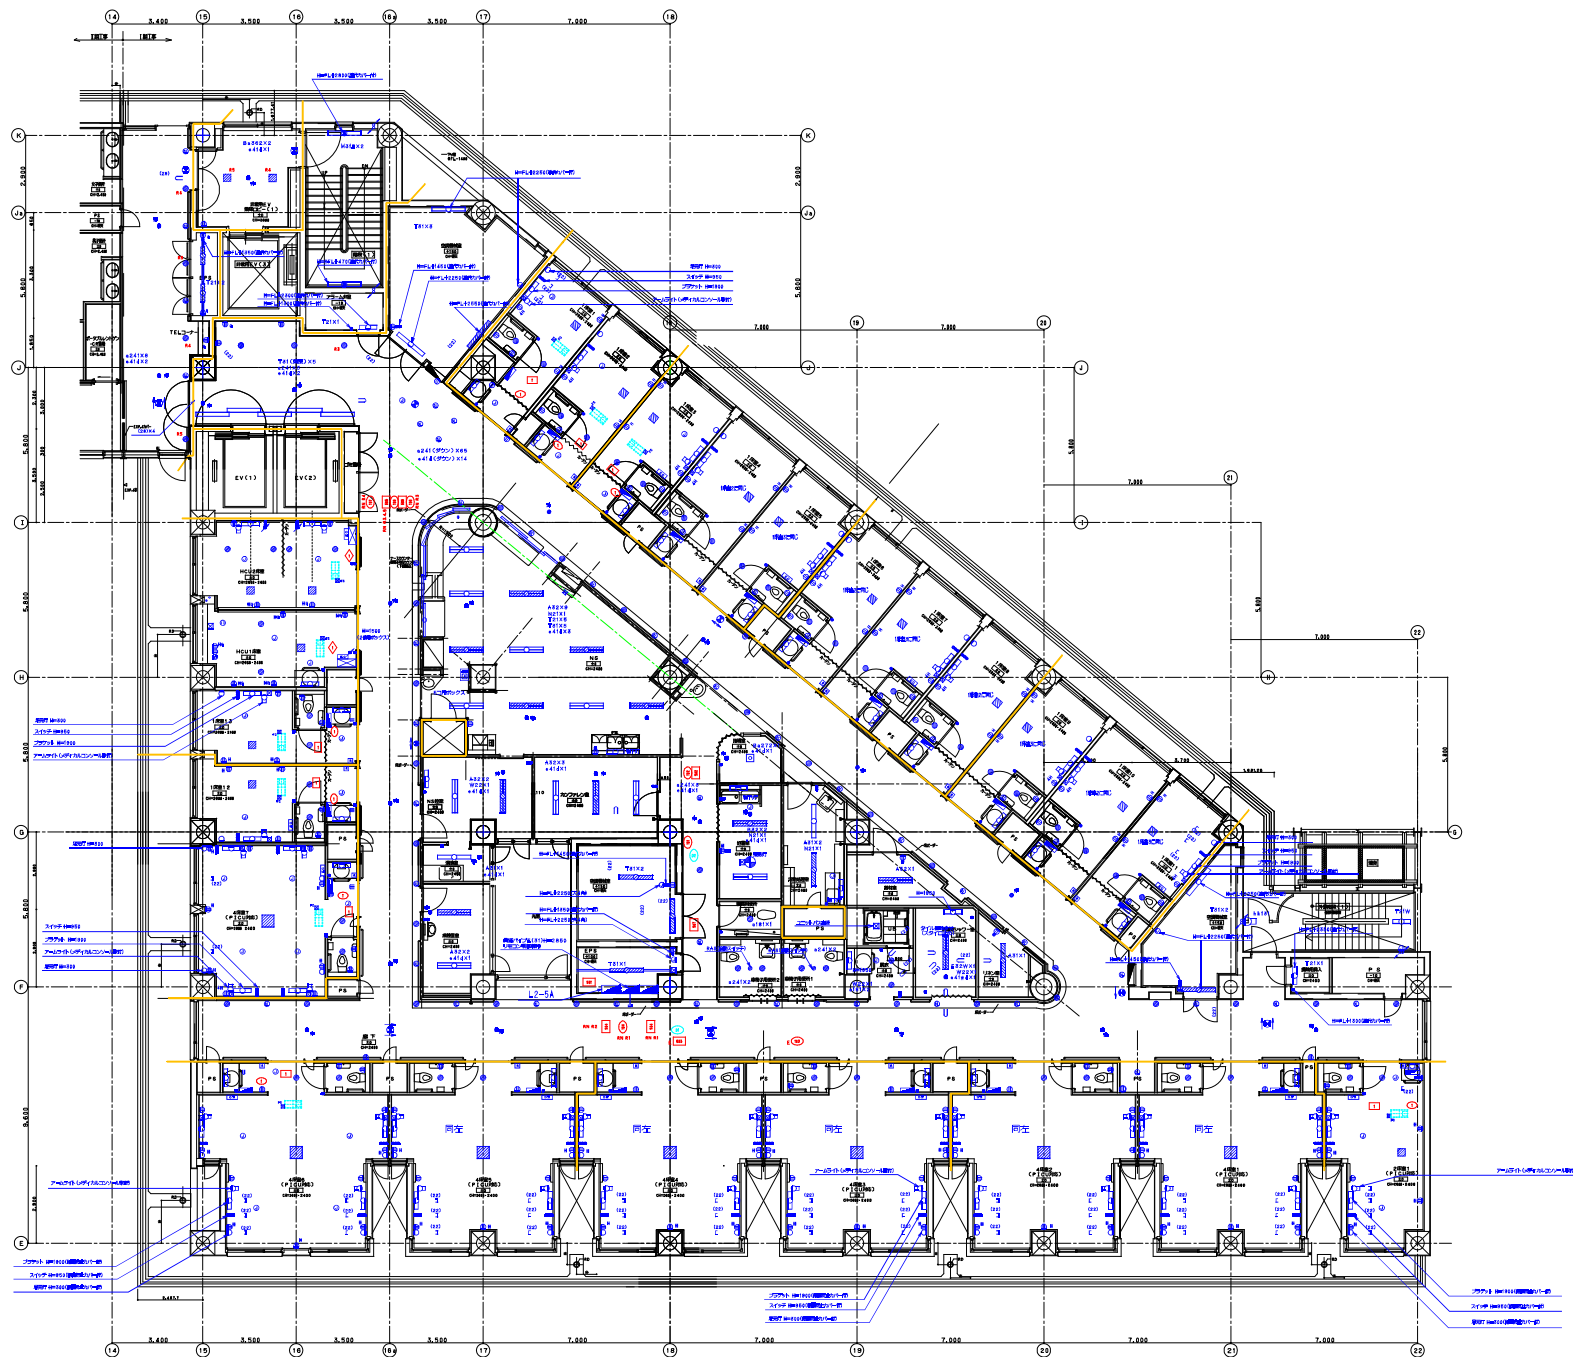

施工	98, 9, 9
竣工	05, 3, 18
監理	
調査者	関電工・中立的電気・品電社共同企業体

完成図 強電-364

日建設計



山梨県立中央病院建設
強電設備工事

電 13 - 38

5階 照明設備図 (1)

1/100

No. T-960340-B

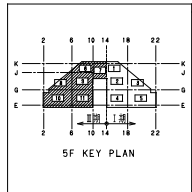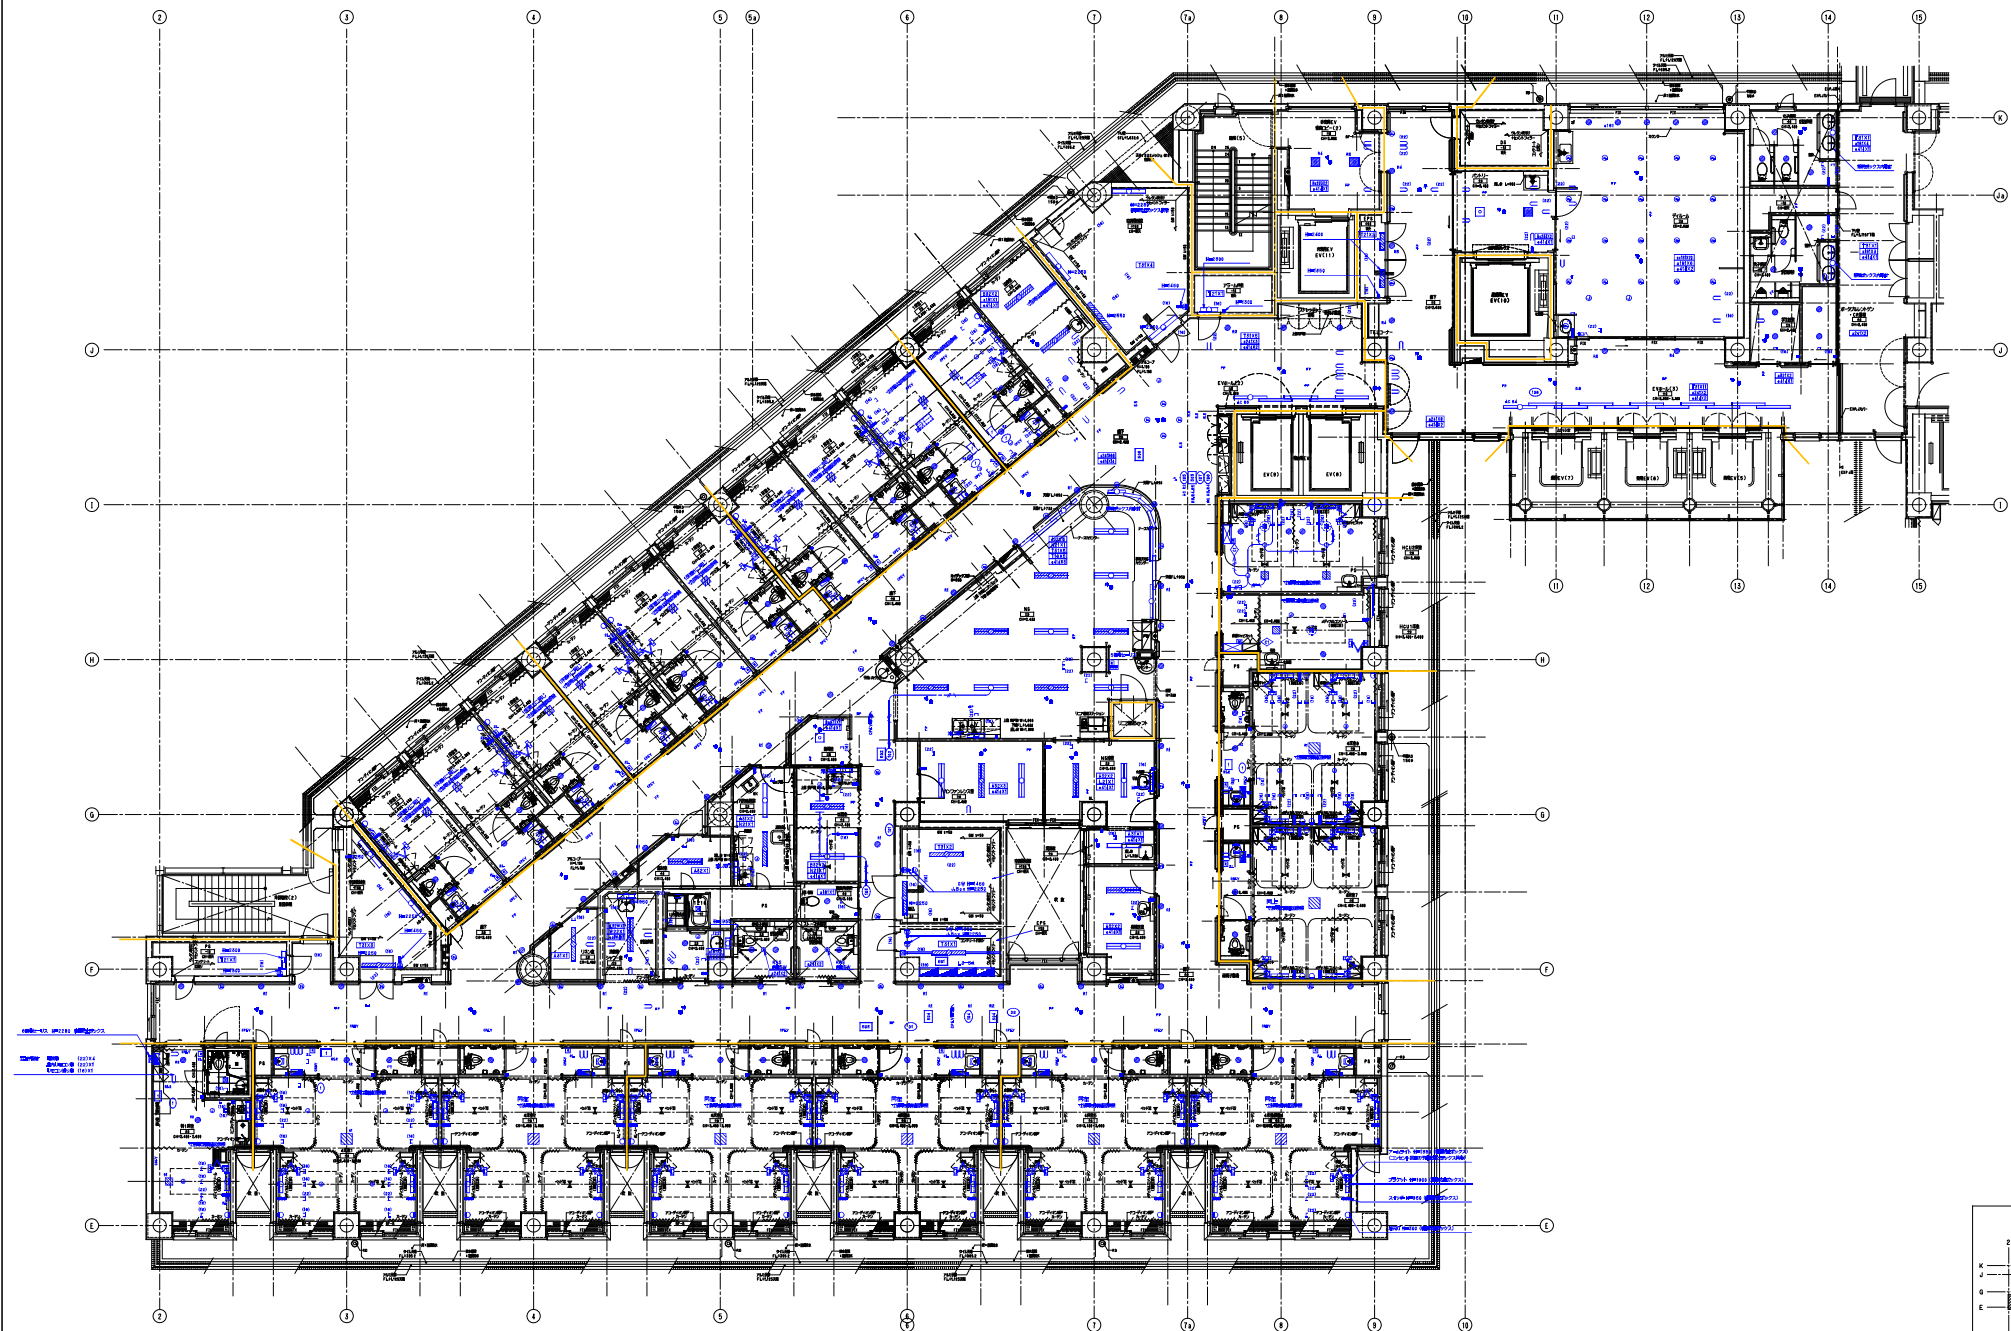

竣工	98. 9. 9	
竣工	05. 3. 18	
監理		
監理者	関電工・中立的電気・品電社共同企業体	
施工		



完成図 強電-365

日建設計

山梨県立中央病院建設
強電設備工事

電 13 - 39

5階 照明設備図 (2) 1/100 No. T-960340-B

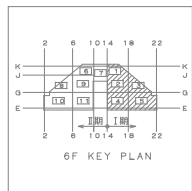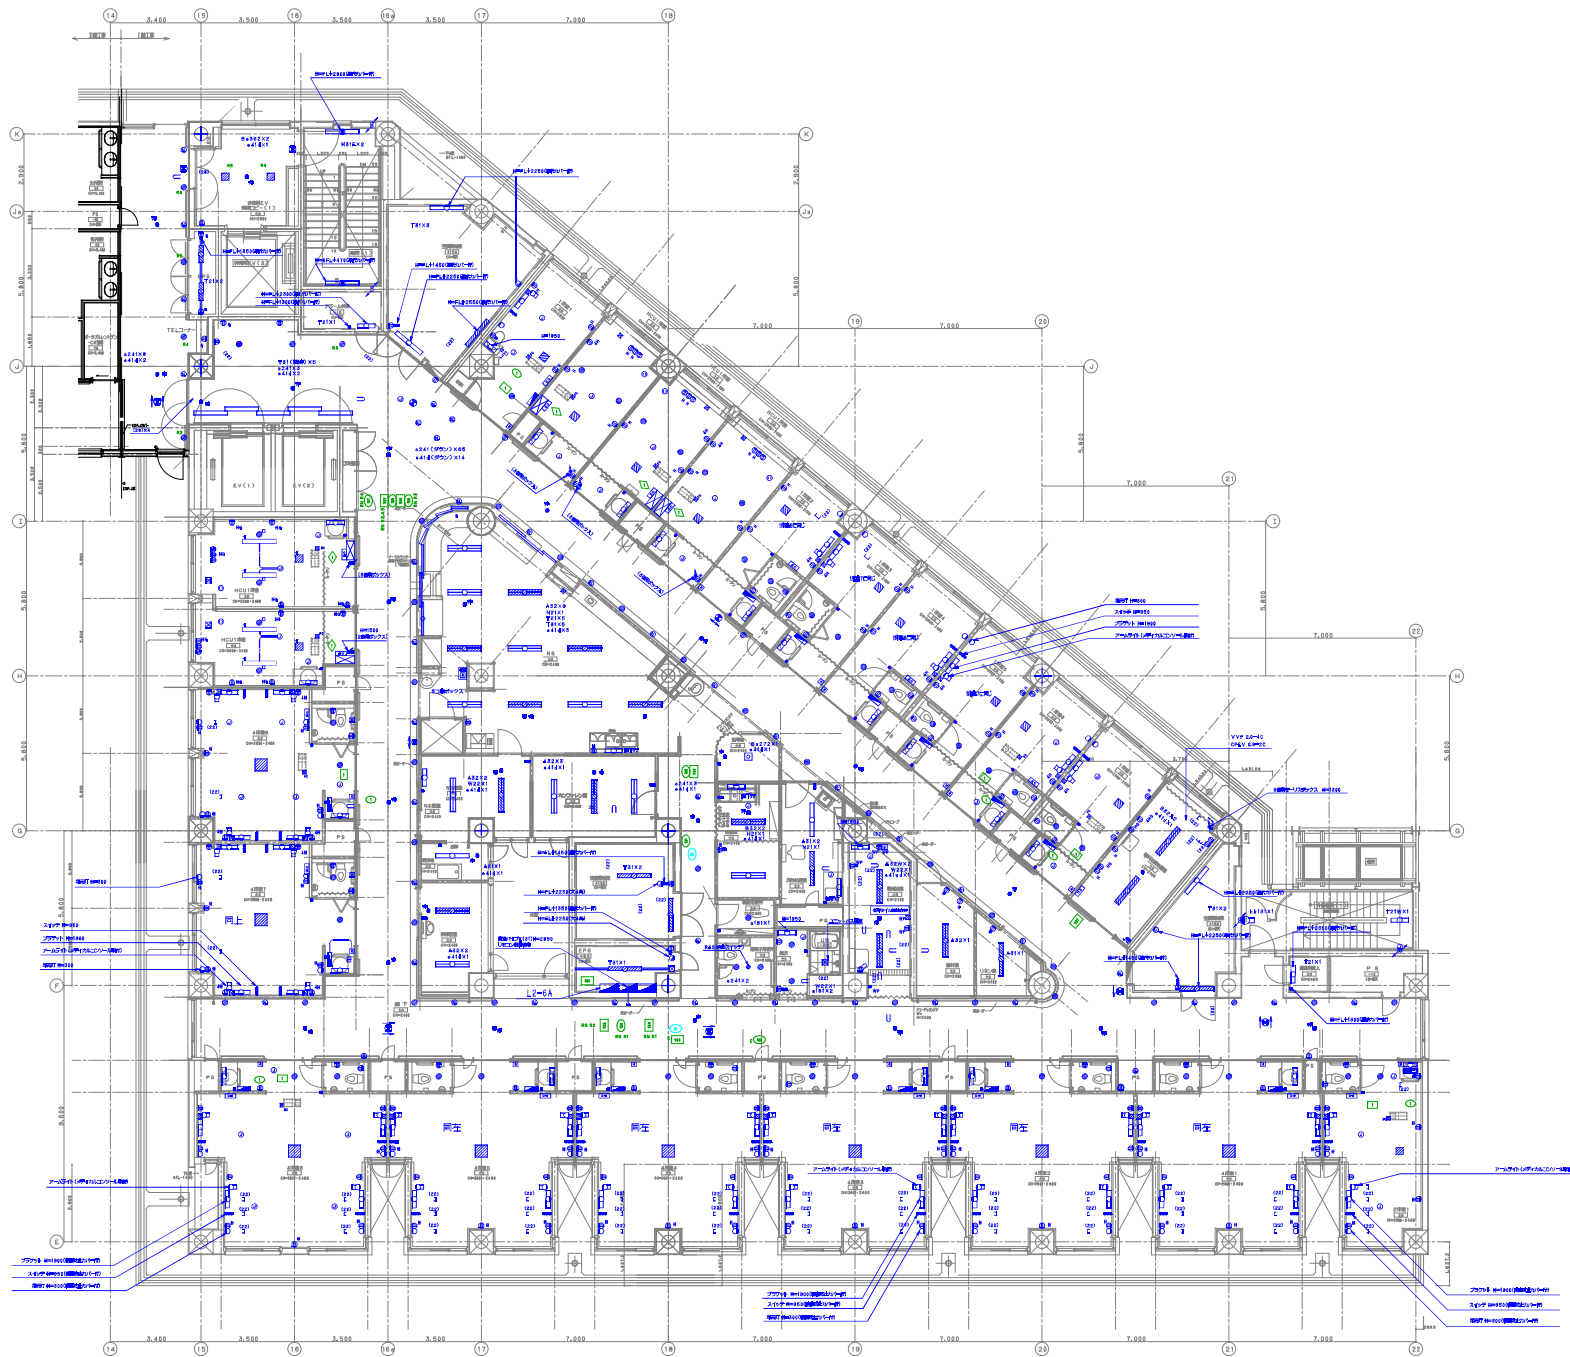

番工	98, 9, 9	
竣工	05, 3, 18	
指図		
監理	関電工・中電電気・品電社共同企業体	
施工		

完成図 強電-366

日建設計



山梨県立中央病院建設
強電設備工事

電 13-40

6階 照明設備図 (1)

1/100

No. T-960340-B

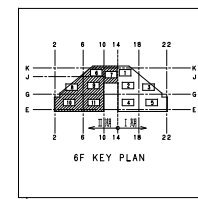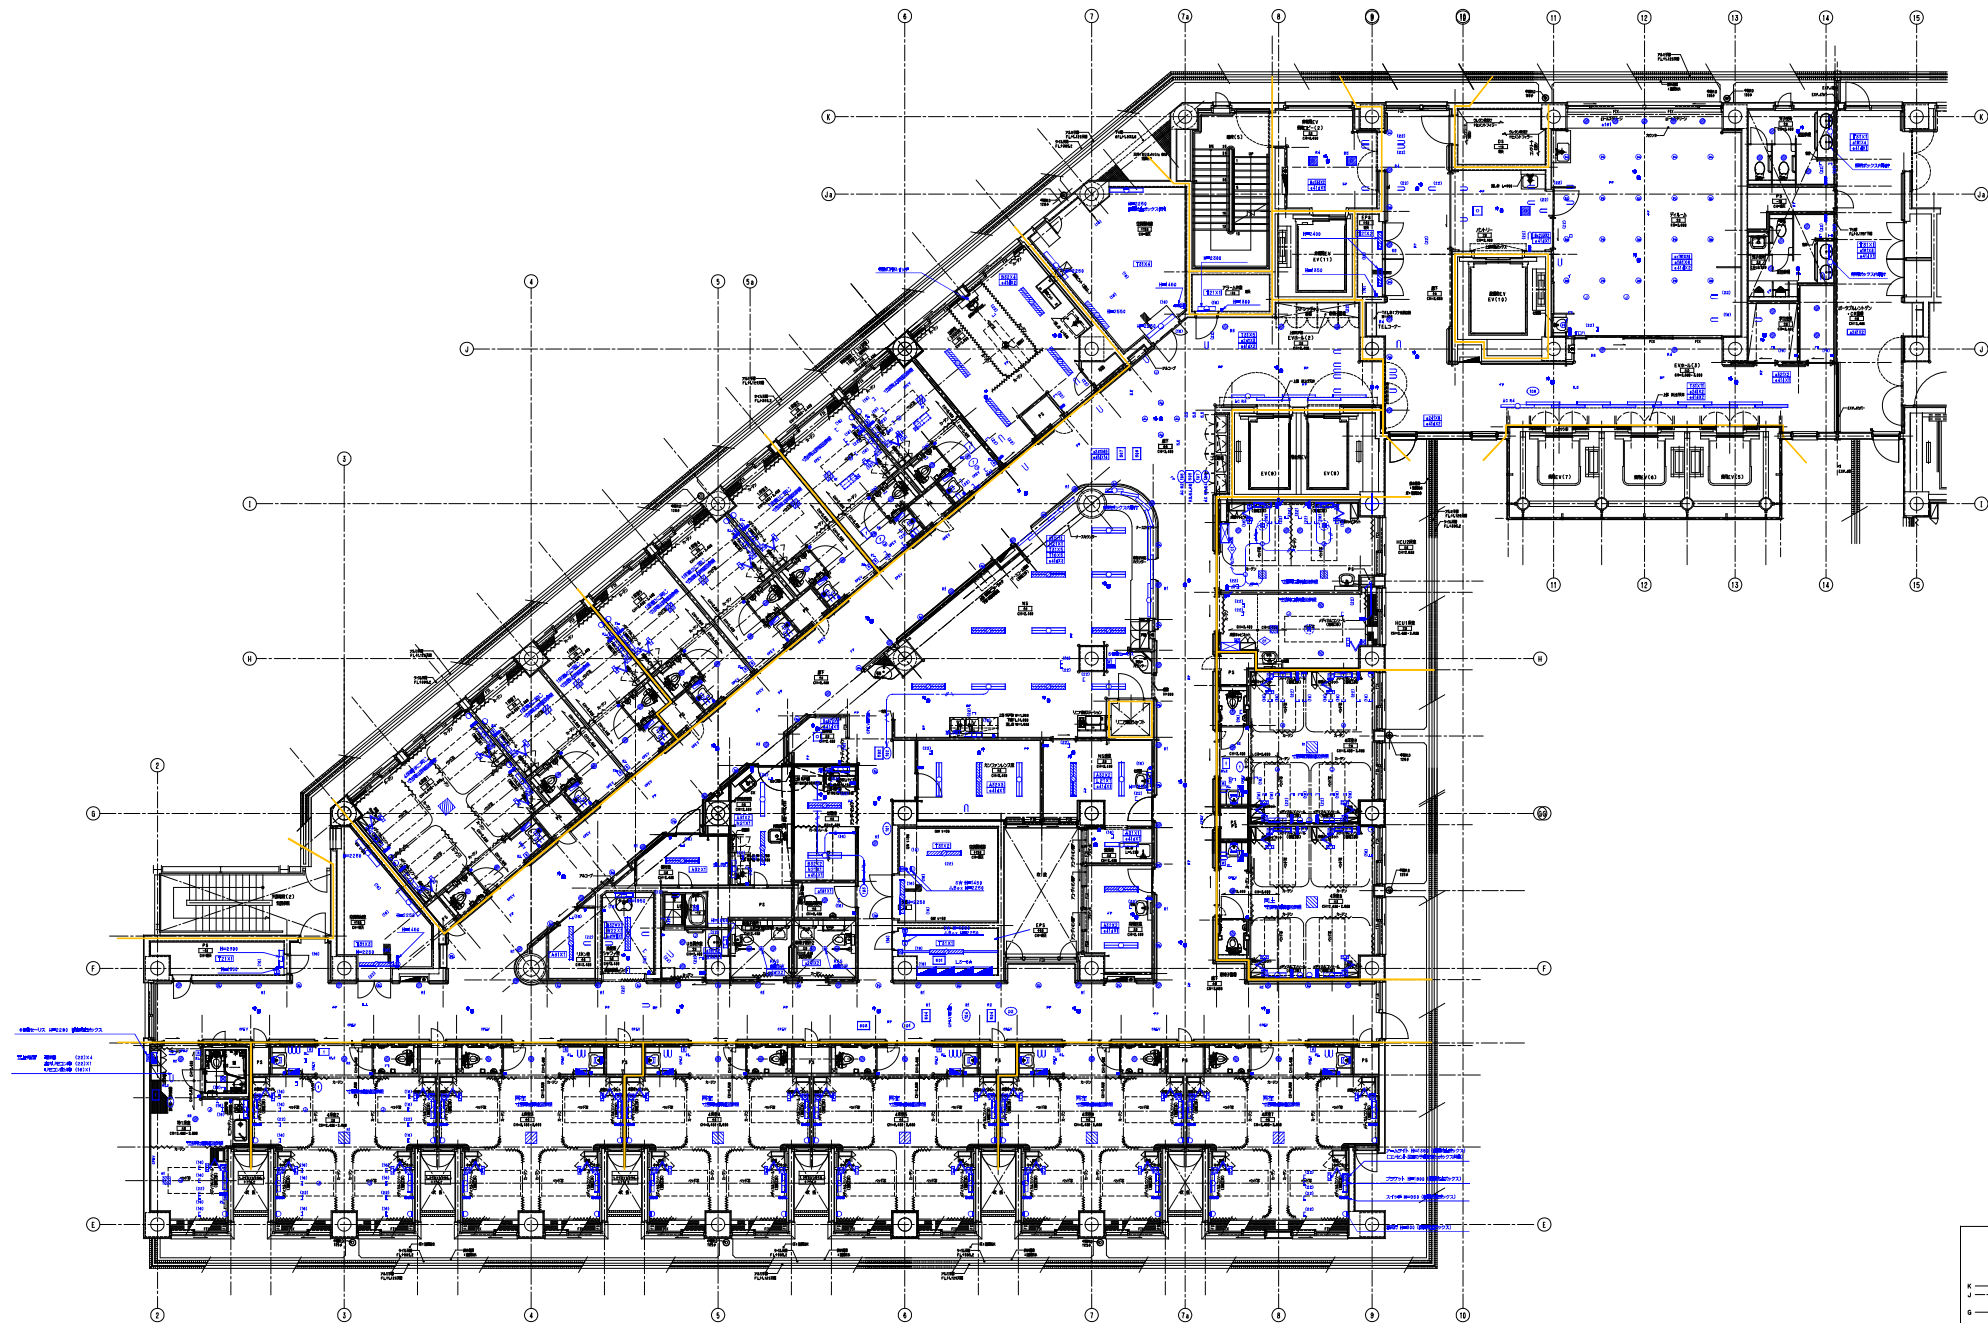

層工	98, 9, 9
竣工	05, 3, 18
監理	
施工	関電工・中立的電気・品電社共同企業体

完成図 強電-367

日建設計



山梨県立中央病院建設
強電設備工事

電 13 - 41

6階 照明設備図 (2)

1/100

No. T-960340-B

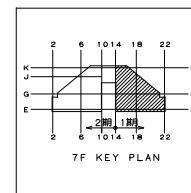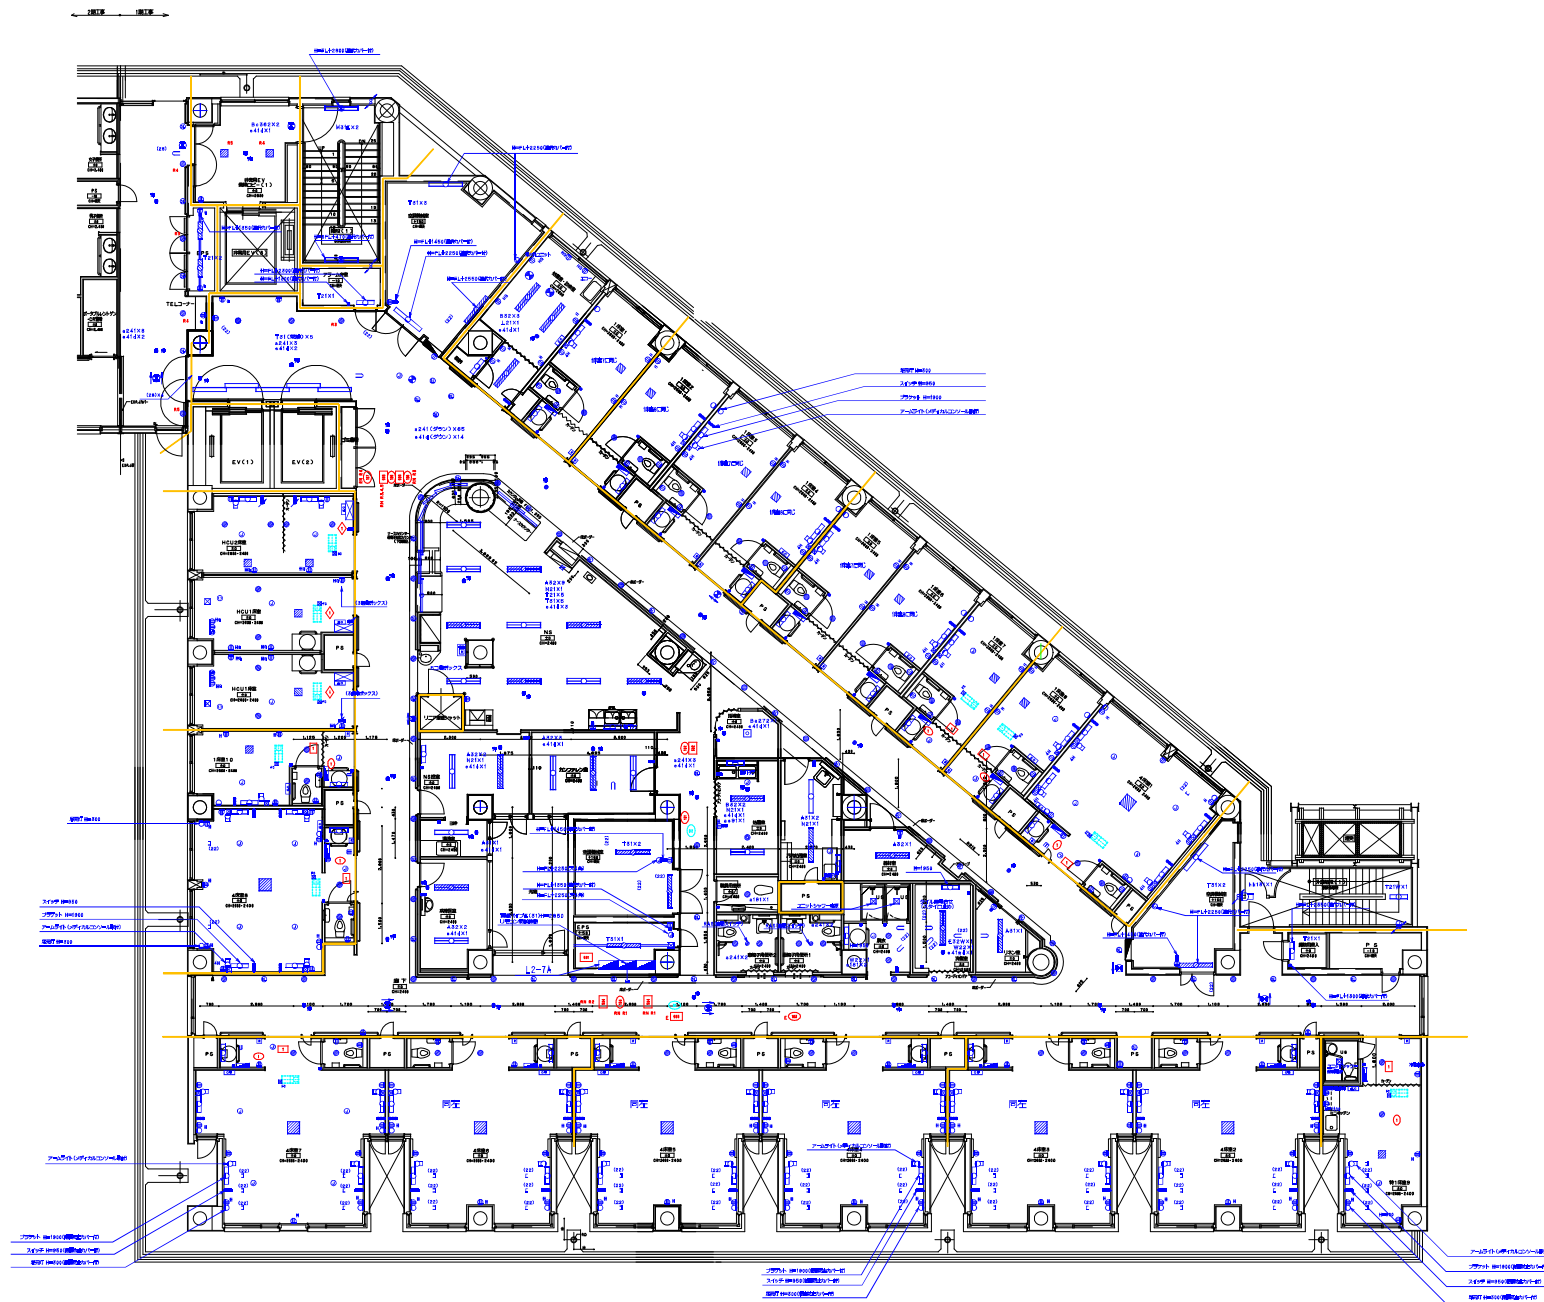

施工	98. 9. 9	
竣工	05. 3. 18	
監理		
施主	関係者	関係工・中立電気・品電社共同企業体

完成図 強電-368

日建設計


山梨県立中央病院建設
強電設備工事

電 13 - 42

7階 照明設備図 (1)

1/100

No. T-960340-B

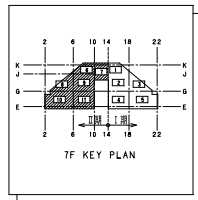

層工	98, 9, 9	
竣工	05, 3, 18	
監理		
施工		

完成図 強電-369

日建設計



山梨県立中央病院建設
強電設備工事

電 13 - 43

7階 照明設備図(2)

1/100

No. T-960340-B

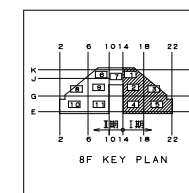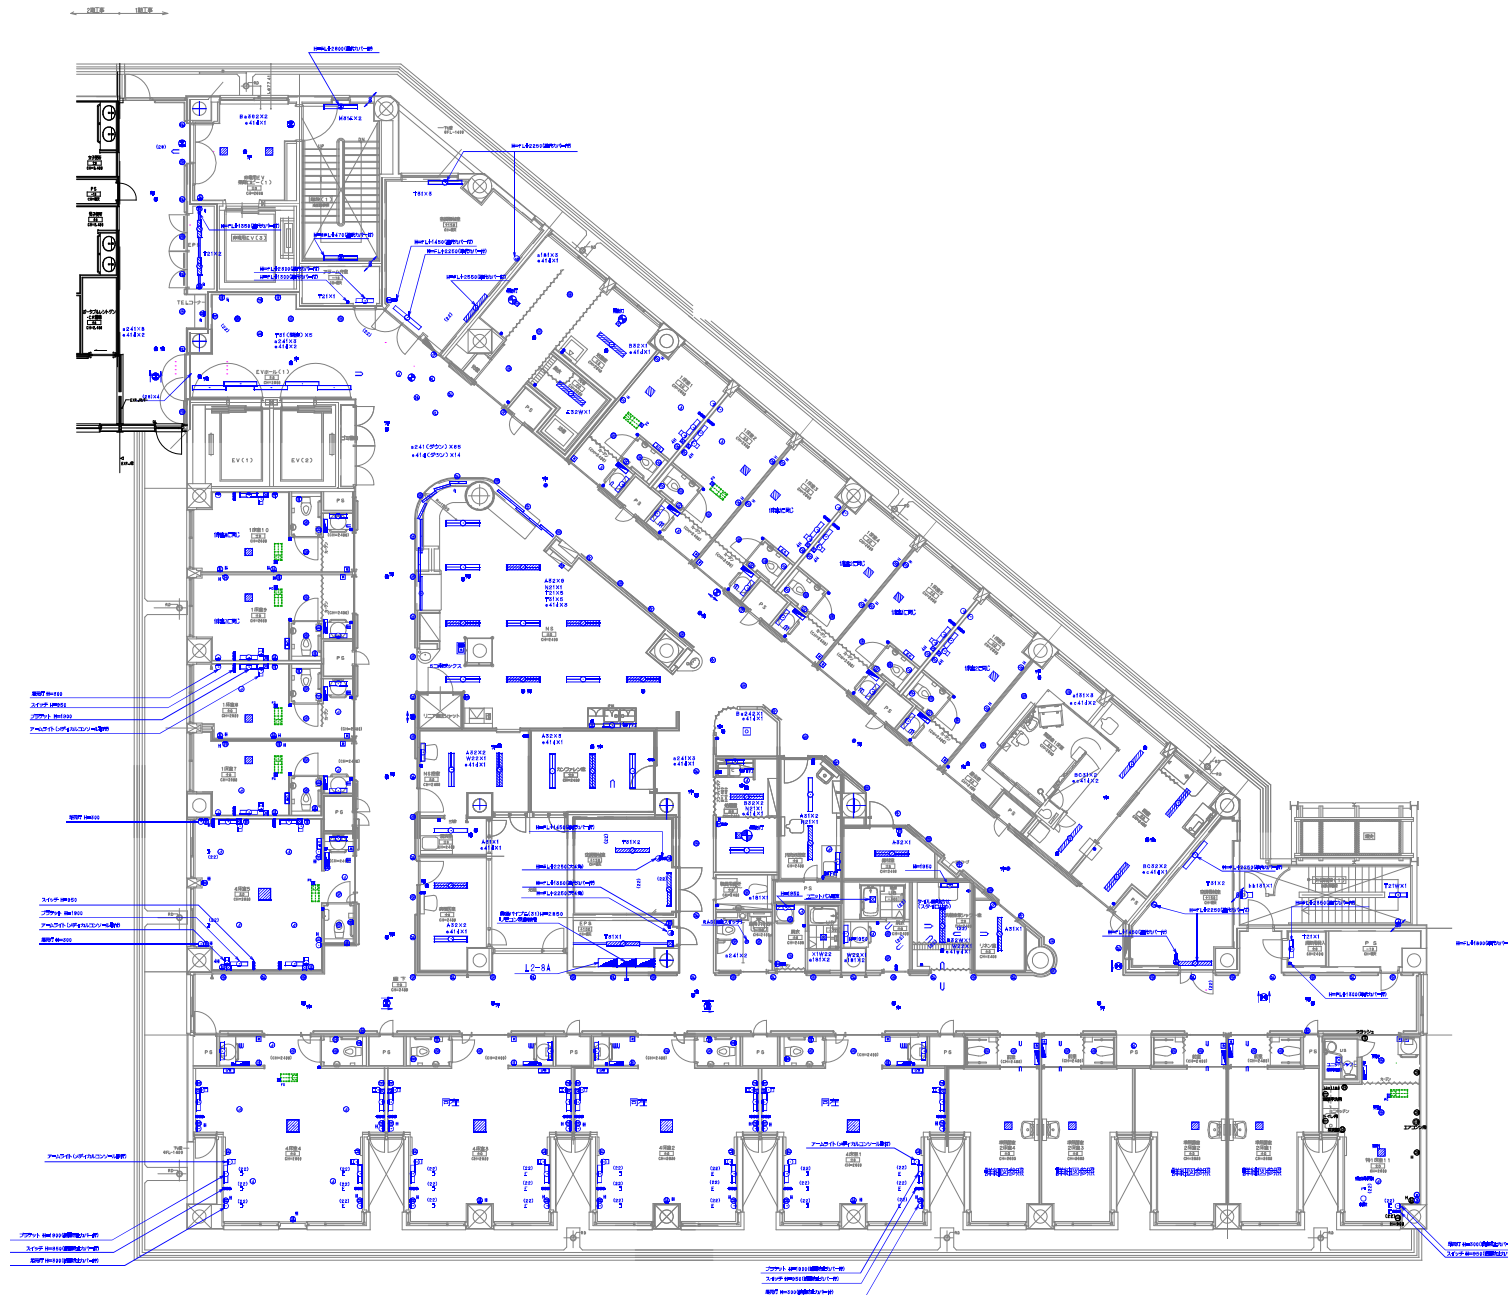

施工	98. 9. 9	
竣工	05. 3. 18	
監理		
監査者	関電工・中立電気・昌電社共同企業体	
施工		

完成図 強電-370

日建設計



山梨県立中央病院建設
強電設備工事

電 13 - 44

8階 照明設備図 (1)

1/100

No. T-960340-B

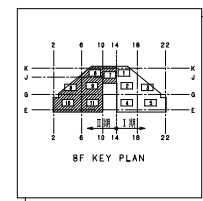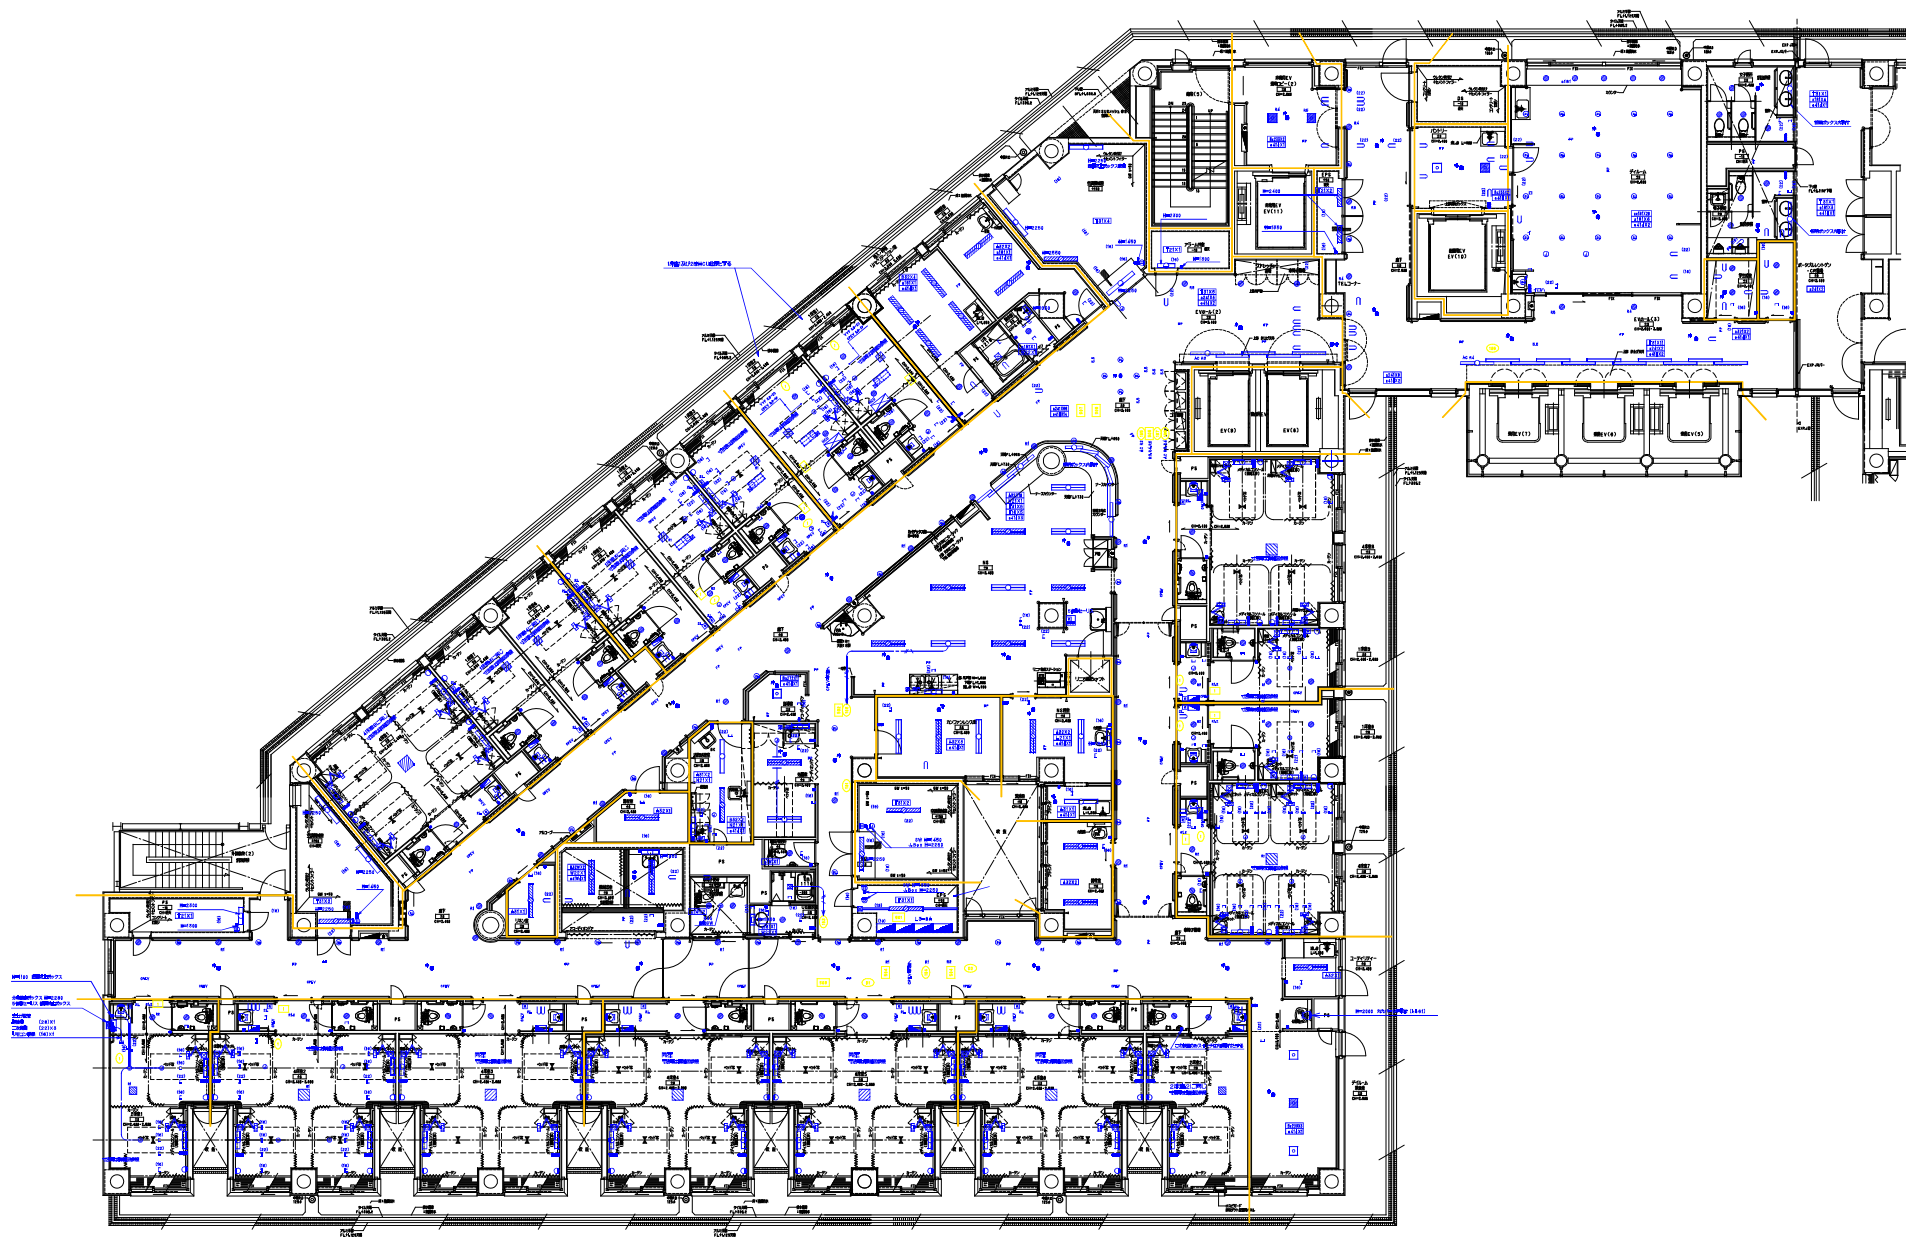

層工	98, 9, 9	
竣工	05, 3, 18	
監理		
施工	電気工・中立的電気・品電社共同企業体	

完成図 強電-371

日建設計


山梨県立中央病院建設
強電設備工事

8階 照明設備図(2)

1/100

電 13 - 45

No. T-960340-B

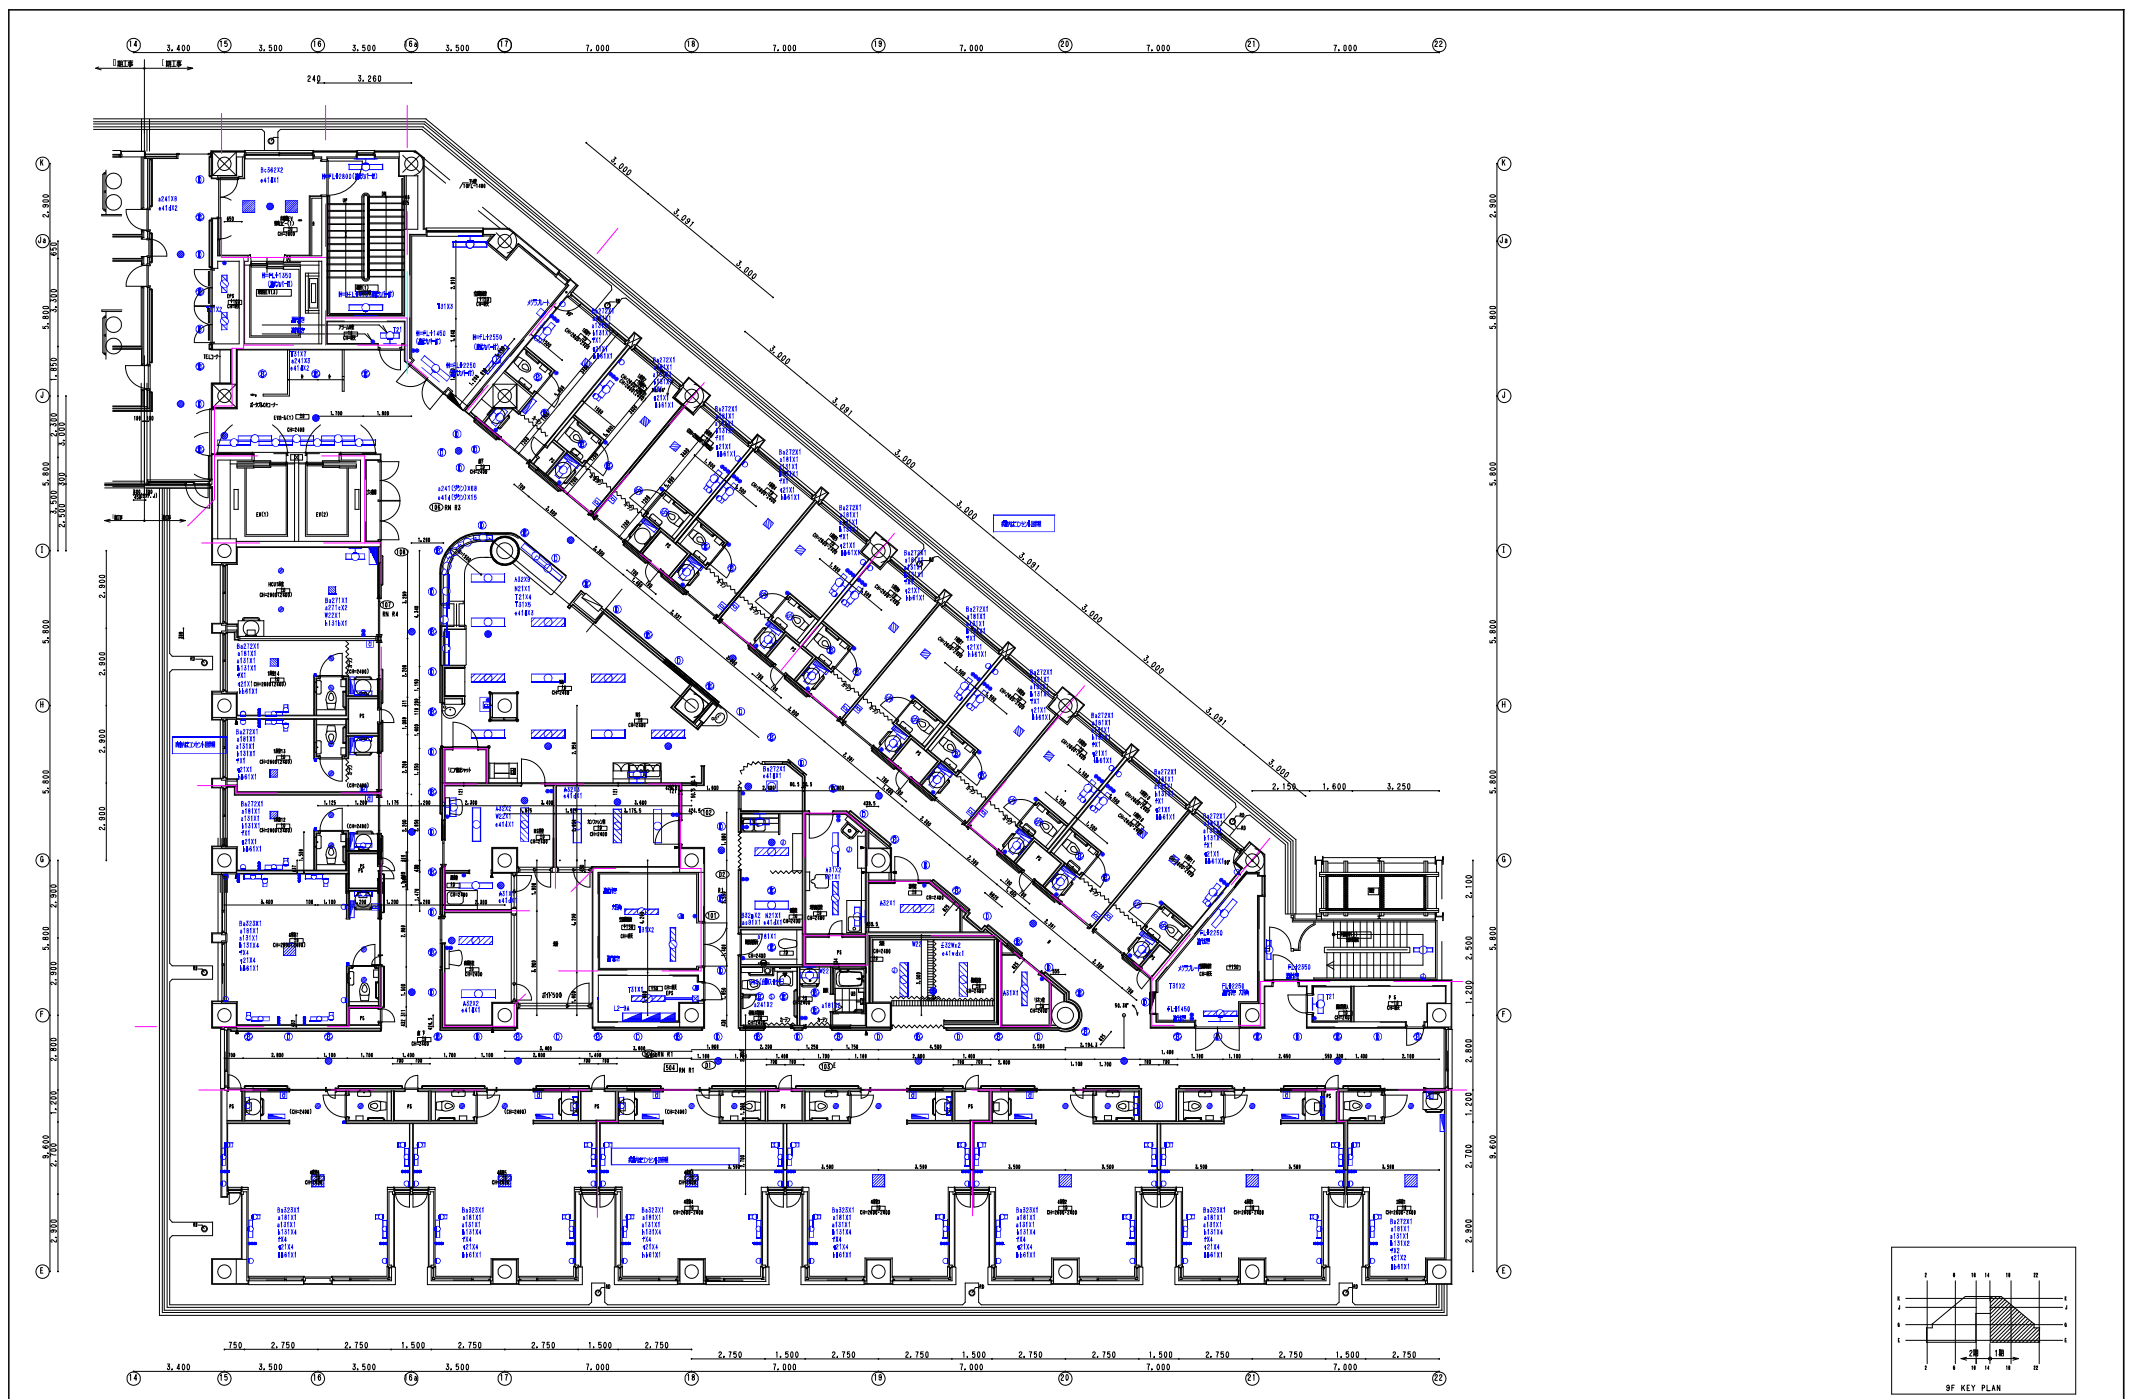

圖工 08, 09	-	-
圖工 05, 010	-	-
圖工	-	-

完成圖 強電-372

日建設計




山梨県立中央病院建設
強電設備工事

電 13-46

9階 照明設備図(1)

1/100

No. T-960340-B

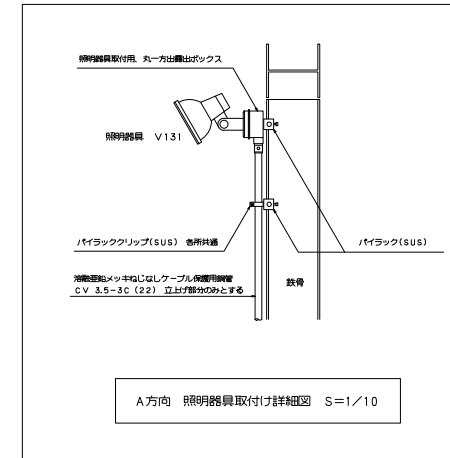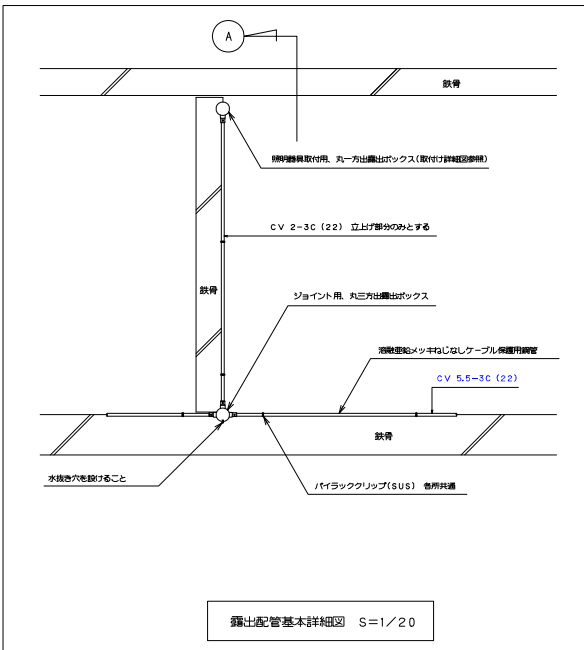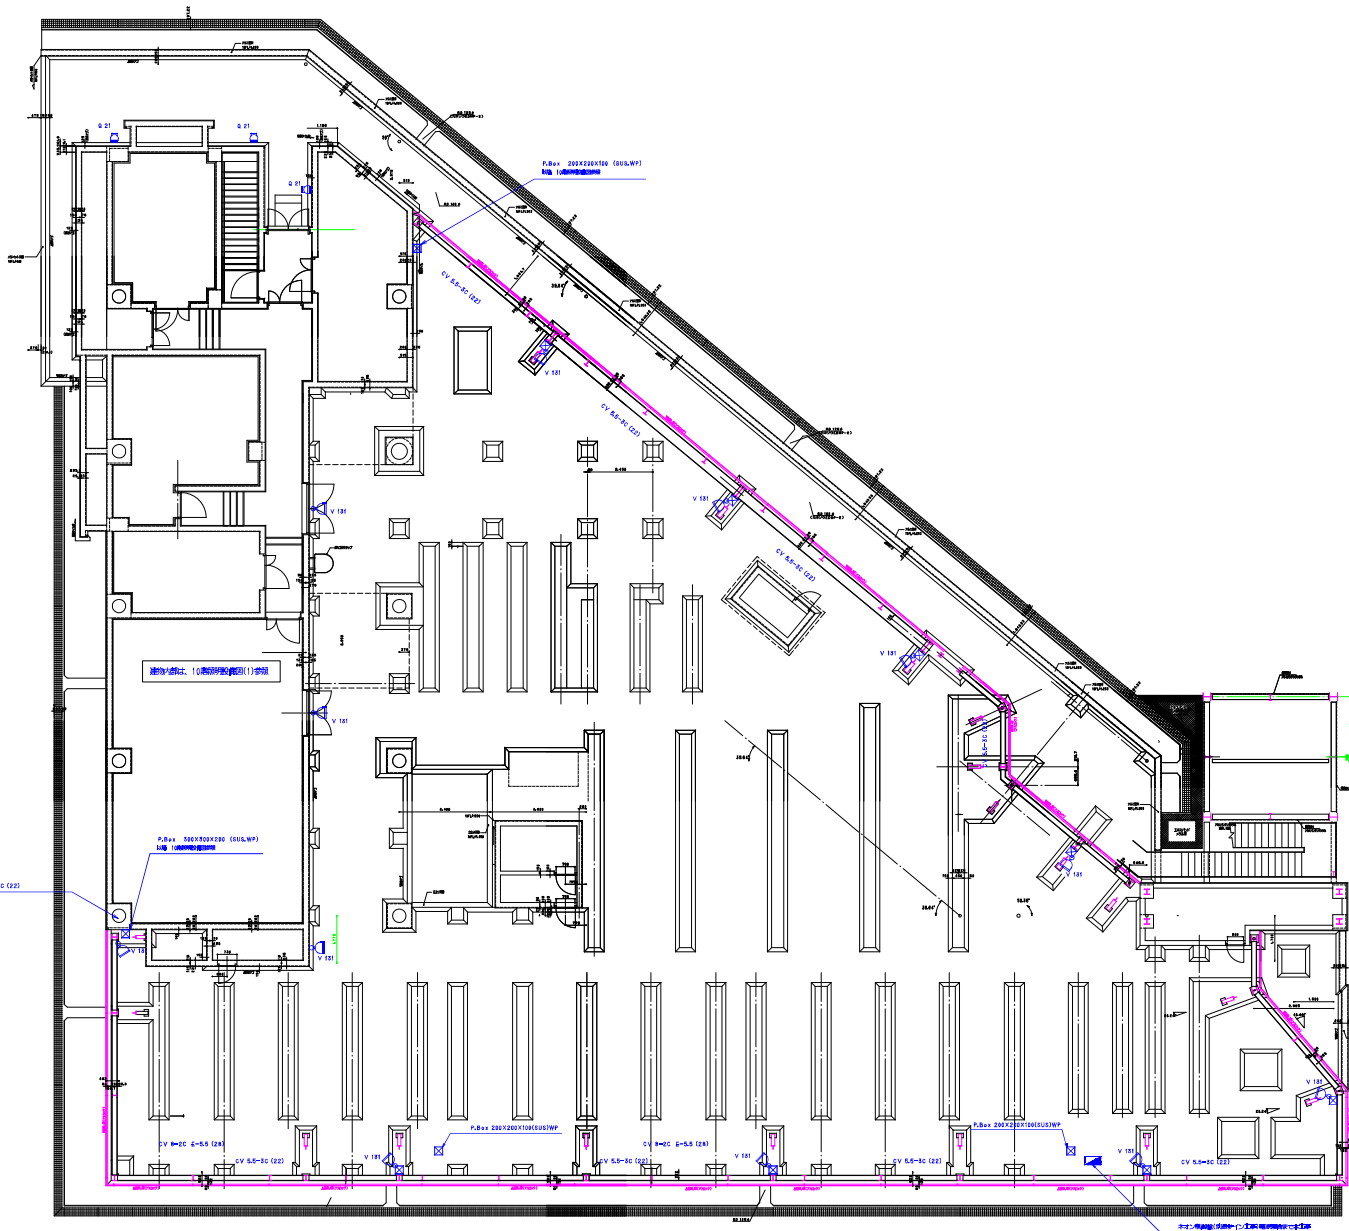

- ※ 特記事項
1. 配管はすべて、溶融部絶メッキ(どぶづき)なしで施工とする。
 2. 配管付属品はすべて、溶融部絶メッキ(どぶづき)なしとする。
 3. ボックス類は、丸型出配管ボックスとする。
 4. 配管、ボックス類の支持金物はすべて、ステンレス製とする。

竣工	98. 9. 9
竣工	05. 3. 18
監理	
監理者	関電工・中立的電気・品電社共同企業体
施工	

完成図 強電-375

日建設計

山梨県立中央病院建設
強電設備工事

④ 13 - 49

10階 照明設備図 (2) 屋外

1/100

No. T-960340-B

T



面付け説明

T21W FL20W-37W 1 9L 300mm

松下電工 FW21071Z



本体：ステンレス（クリア）
 反射板：ステンレス（クリア）

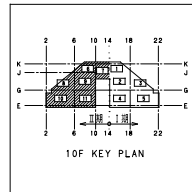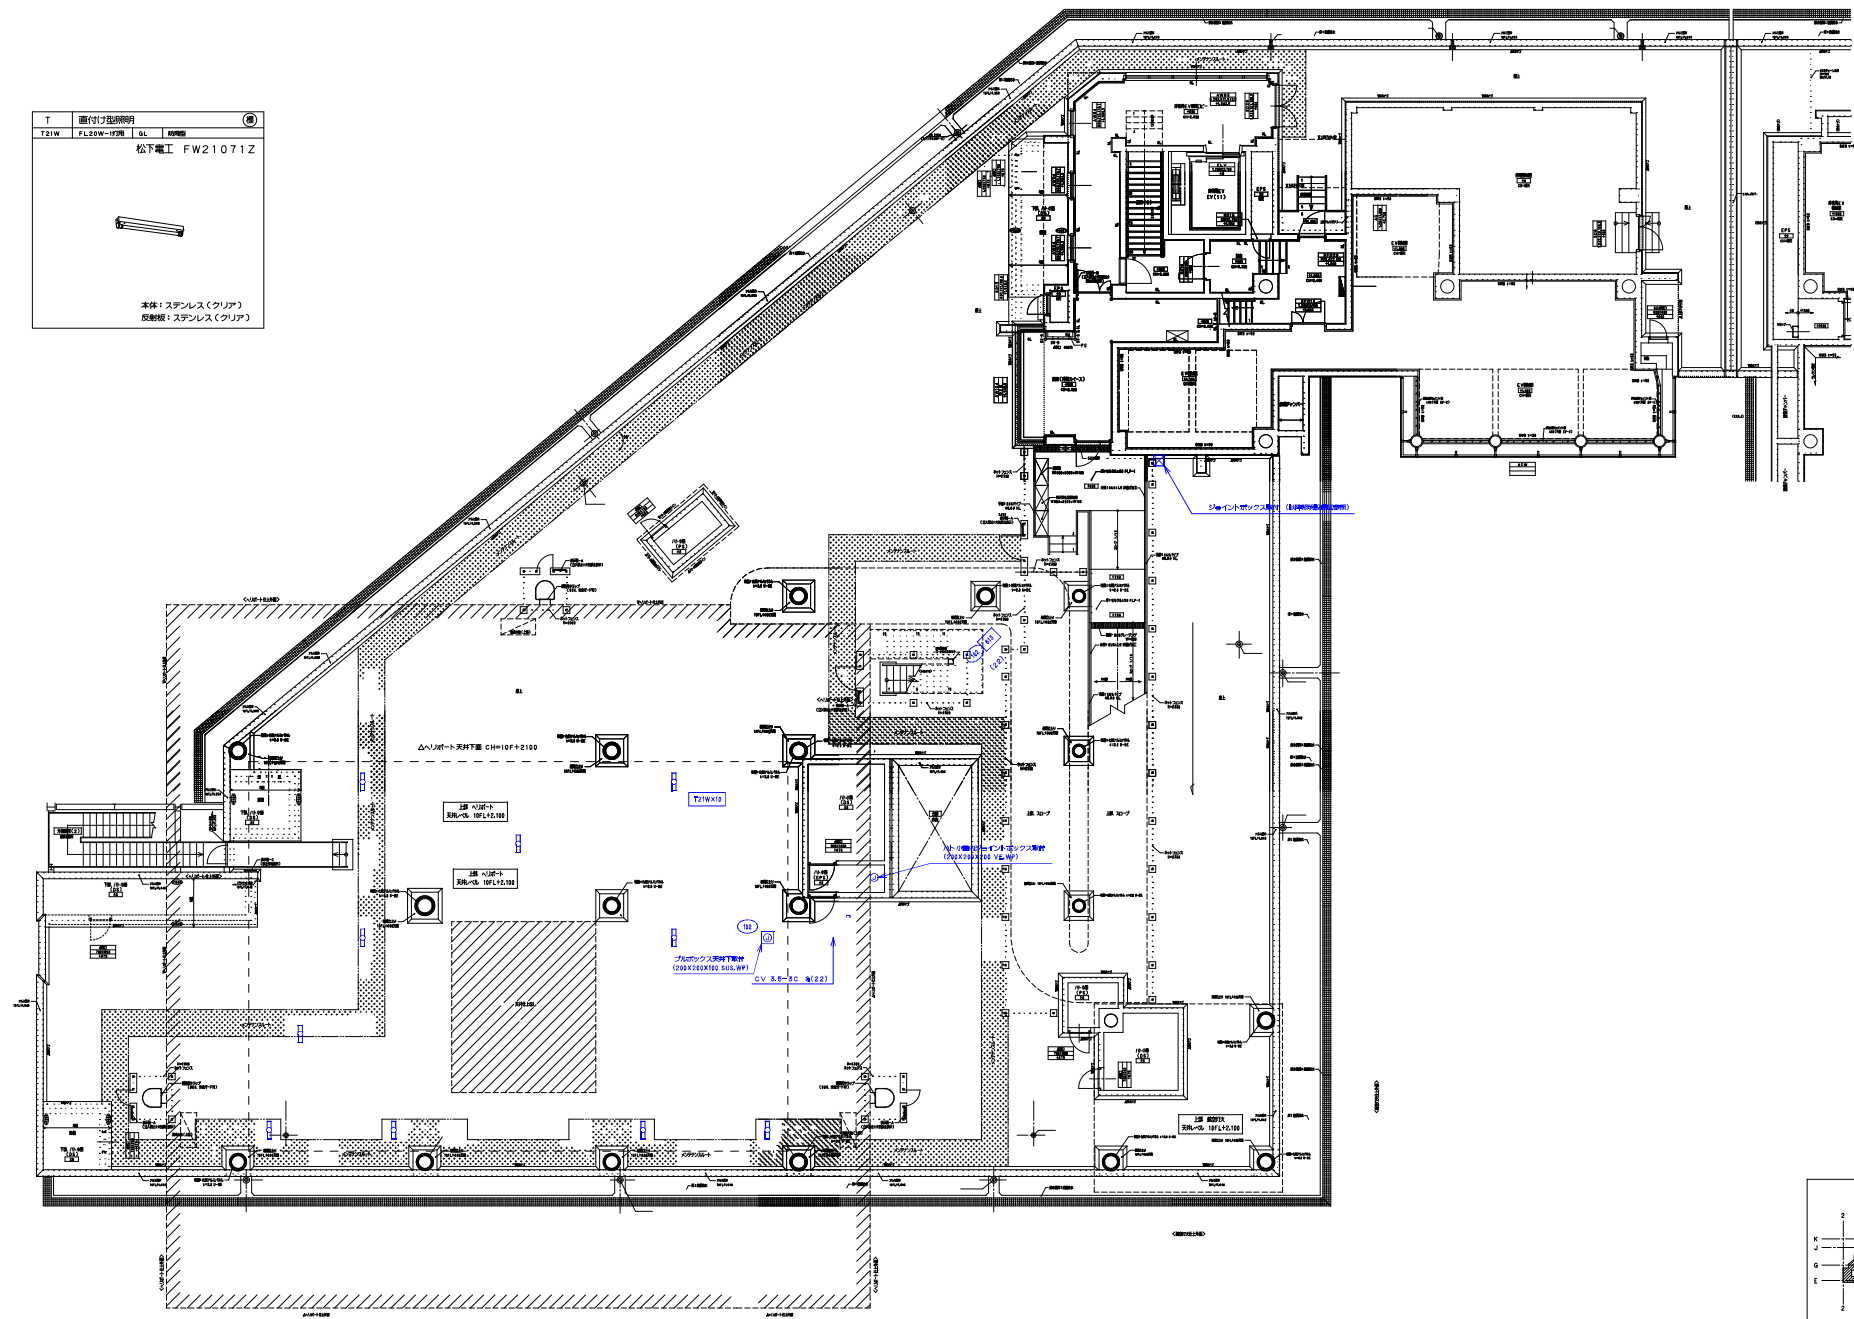

製工	98. 9. 9	
竣工	05. 3. 18	
監理		
調査者	関電工・中立的電気・品電社共同企業体	
施工		

完成図 強電-377

