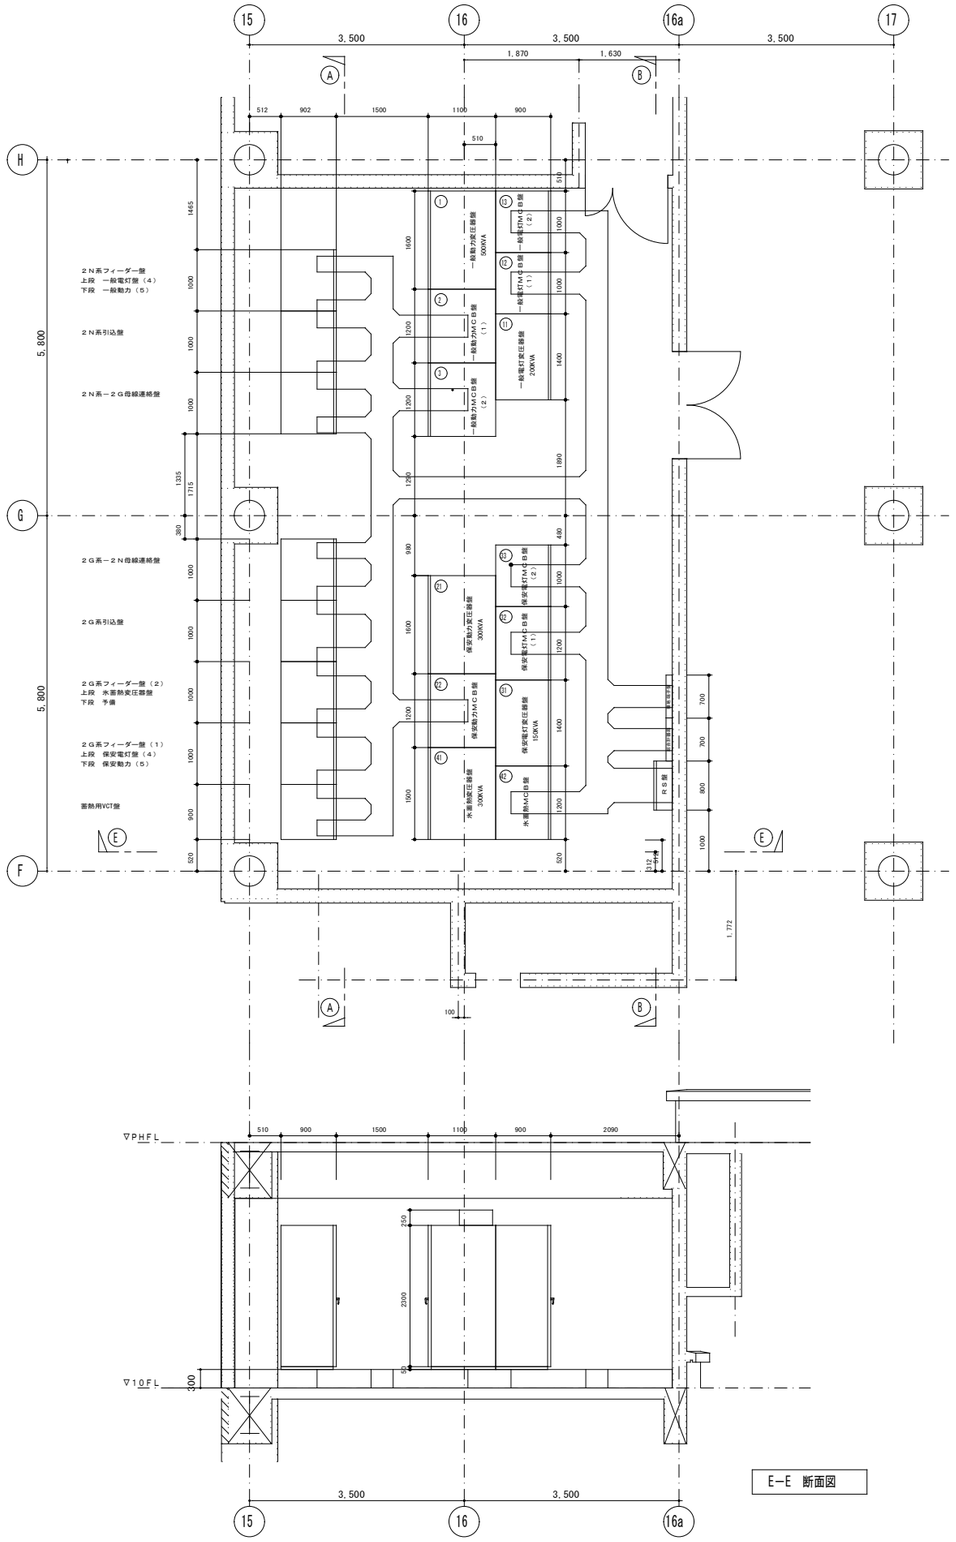

E－E　断面図

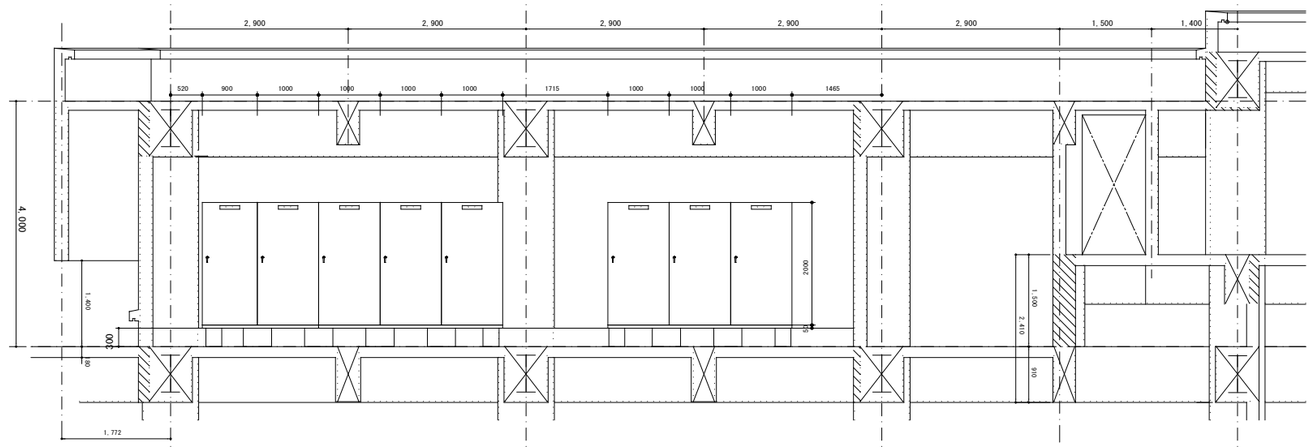

A－A　断面図

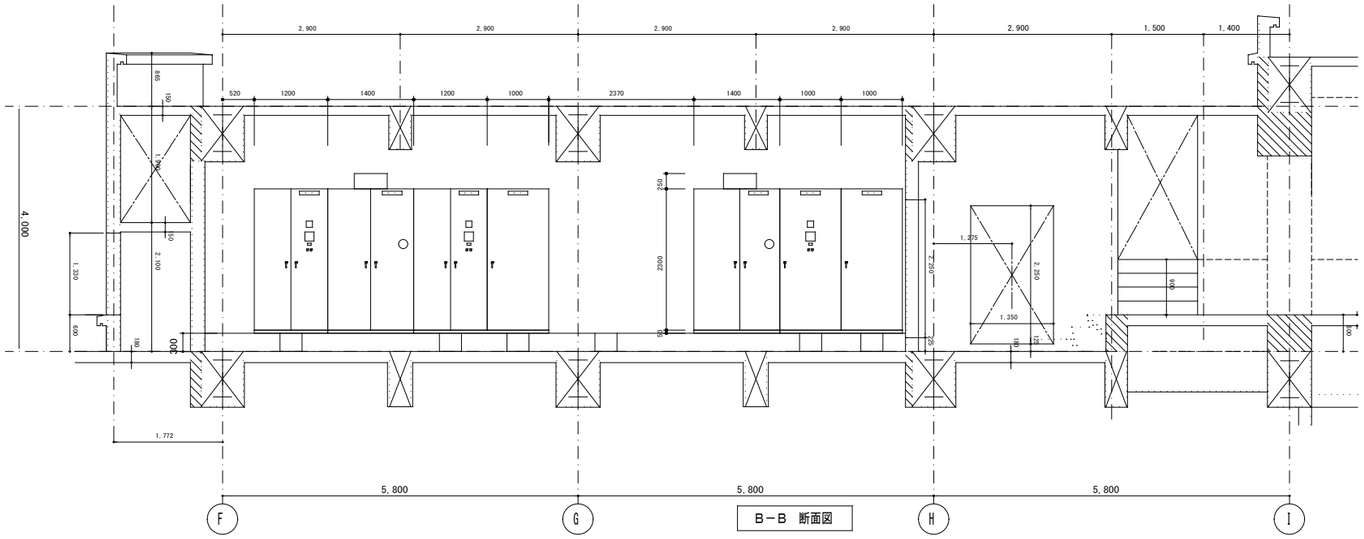

B－B　断面図

着工	98．9．9	．．	
竣工	05．3．18	．．	
		．．	
		．．	
施工		請負者	関電工・中立電気・昌電社共同企業体
		．．	

完成図　強電－１１

日建設計

．．

山梨県立中央病院建設
強電設備工事

第二電気室機器配置図-断面図　1/50

電　2 — 6

No. T－960340 -B